




Samþykkt þann

13 APR. 1999

Byggingatulltrúinn / Hafnarfirði
Erlendur Hjálmarsson

Úr Gildi
HELBRIÐISEFNI
HAFNARFARÐAR
OG KÓPAVOGSSVÆDIS
Garðatorgi 7 - 210 Garðaba:
22. mars 99.
Sétið skal handlað í rúmum
og myndlagisgerðum á l. l. l. l.
Guðm. H. Óttarsson

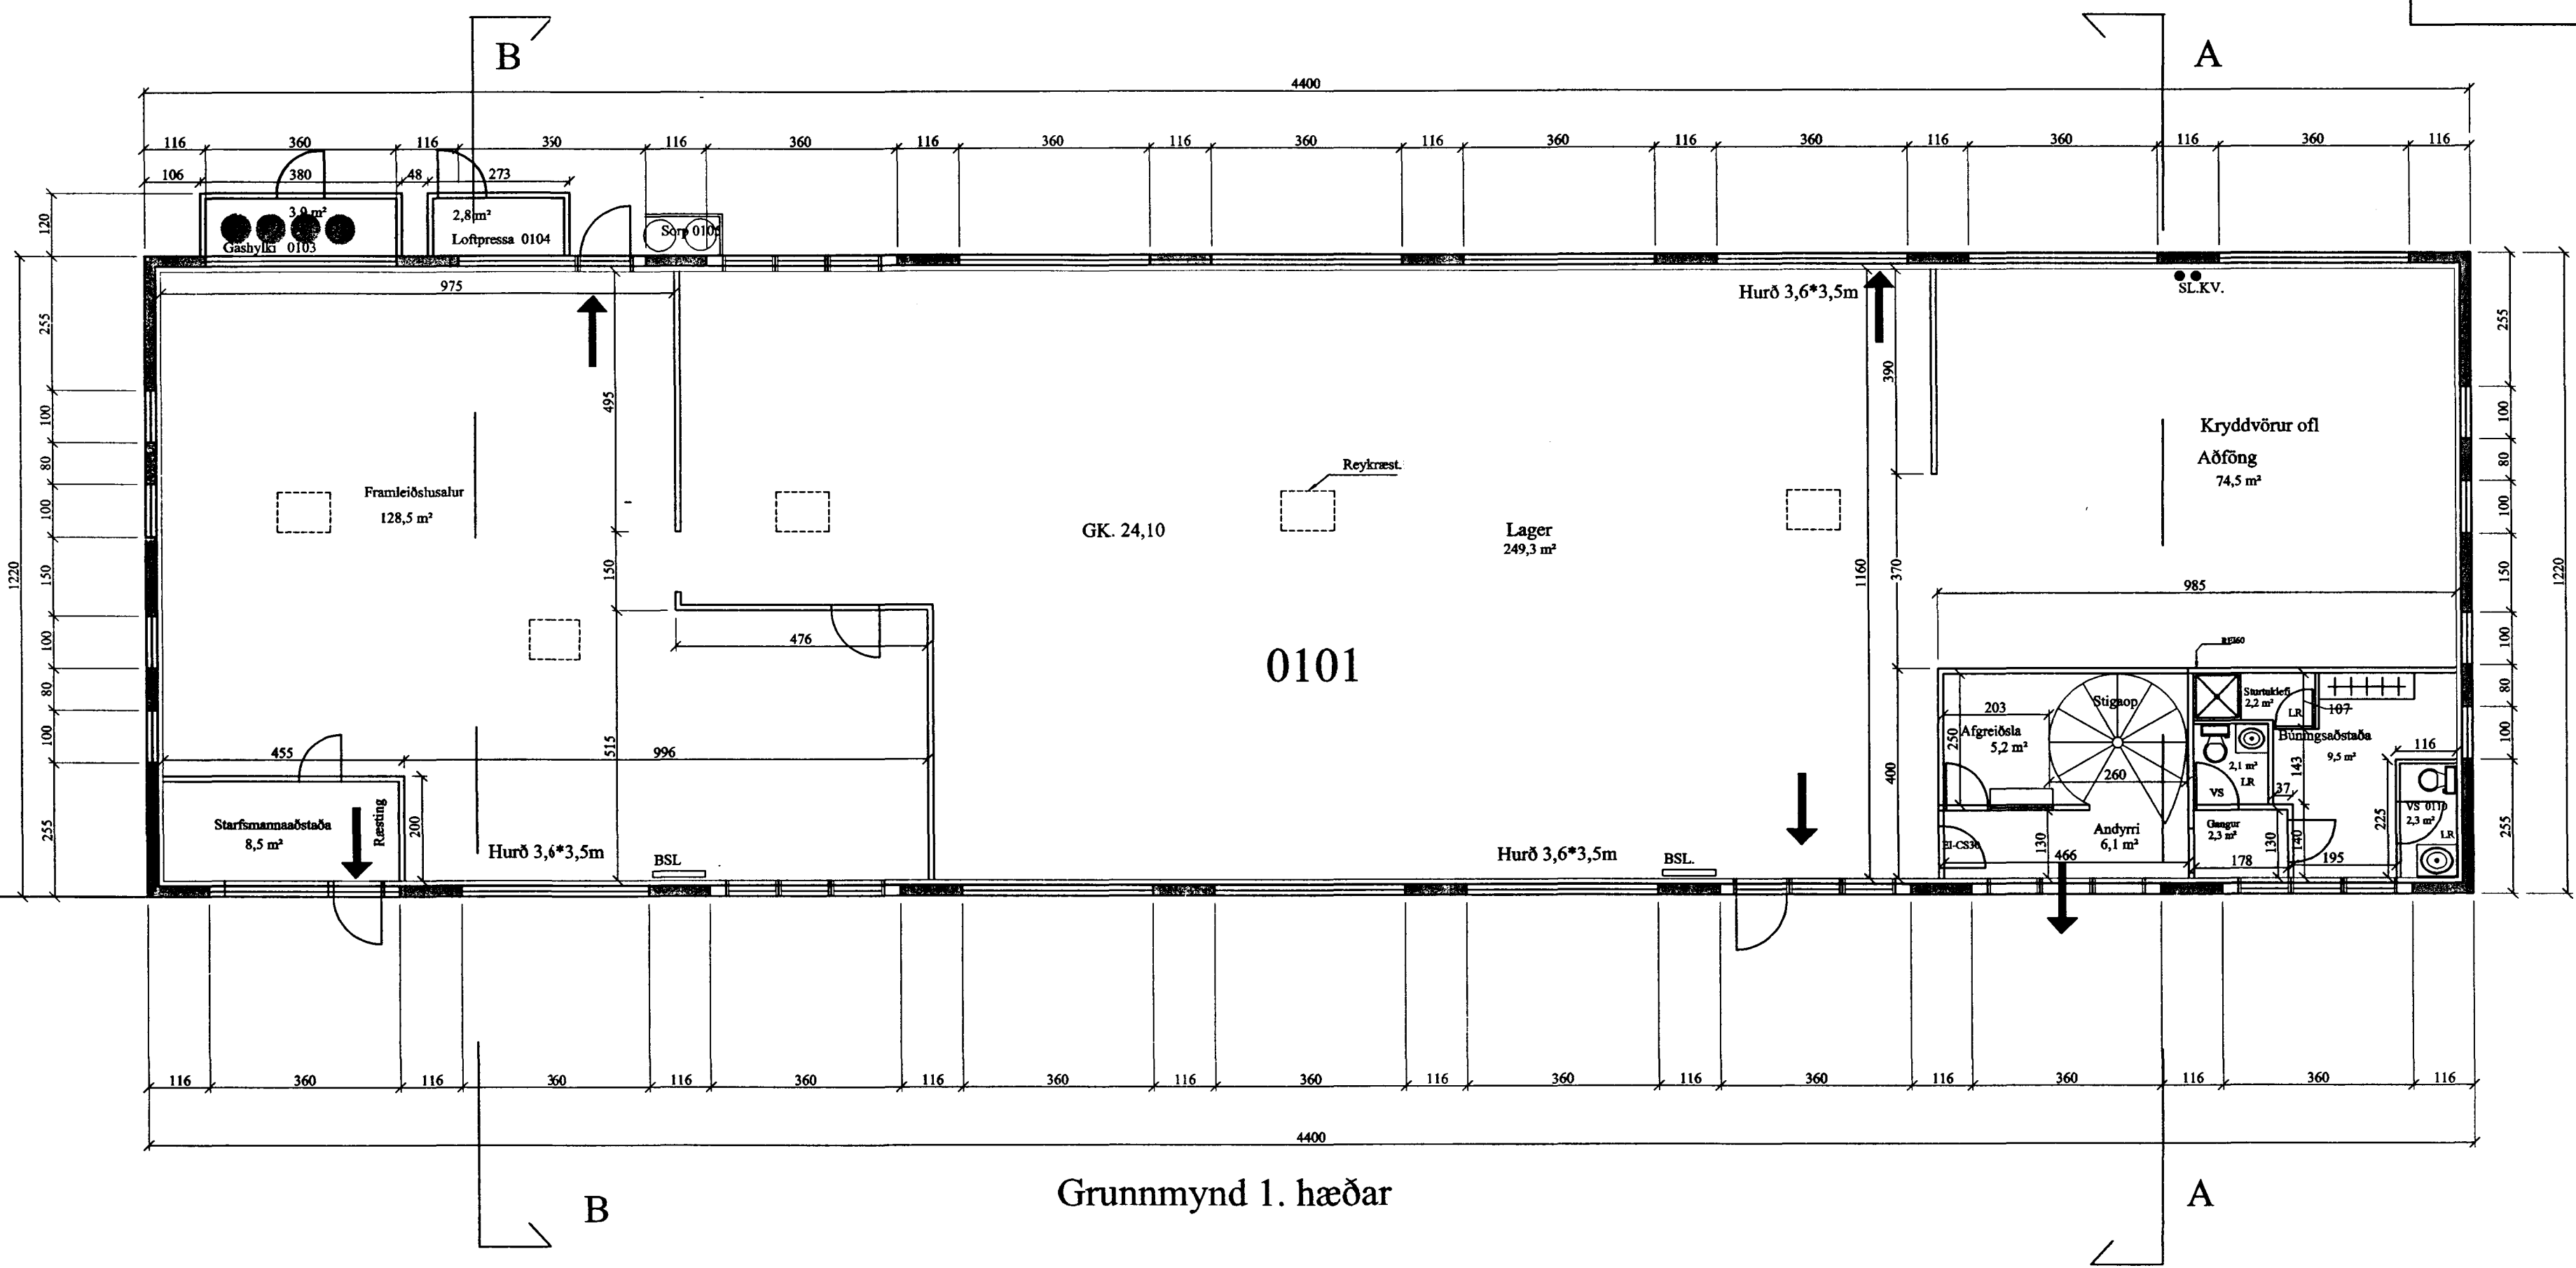

Grunnmynd 1. hæðar

Verkfræðipjónusta Jóhanns G Bergþórssonar. EHF.

Kennitala: 570879-0149 Strömgata 28 220 Hafnarfjörður Sími 555-3250 Fax 555-3251 Netfang beggi@istandia.is

Tilv.	Magn.	Tíðill verks.	Breytt. dags.
Hannað af: JGB	Telknað af: Bergþór J.	Yfirfarið af: JGB	Samþykkt af - dags. 16/3 99
Gjótuhraun 5 Bygginganefndarteikning Grunnmynd		Telkning Nr. 003	Dags: 16/03/1999 Mælikvarði: 1/100
Athugasemdir:		Skrárhöldi: Tillaga 9	Útgáfa: Blað nr./nr. 3/4