



Samþykkt þann
02 MAÍ 2000

Byggingafulltrúinn í Hafnarfirði
F.h. Kristján Þórarinnsson

KJP

BLAÐ NR 4

Úr Gildi

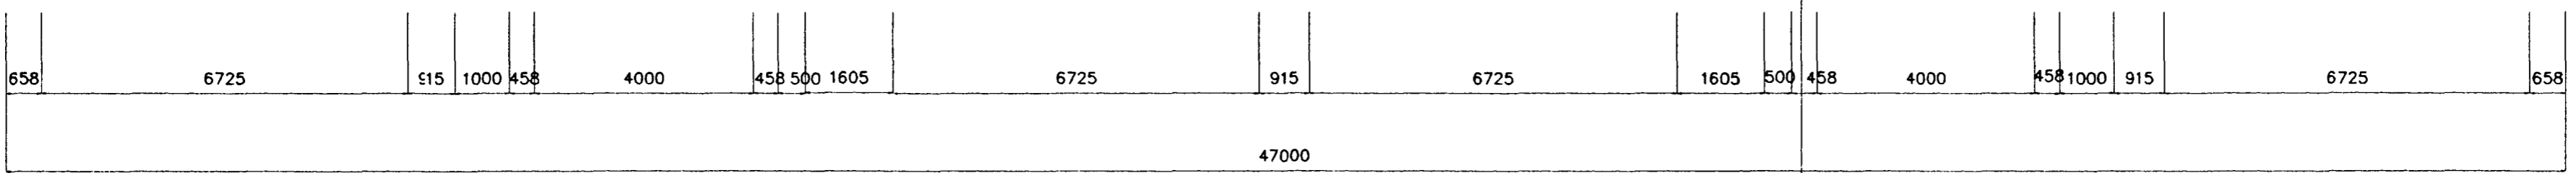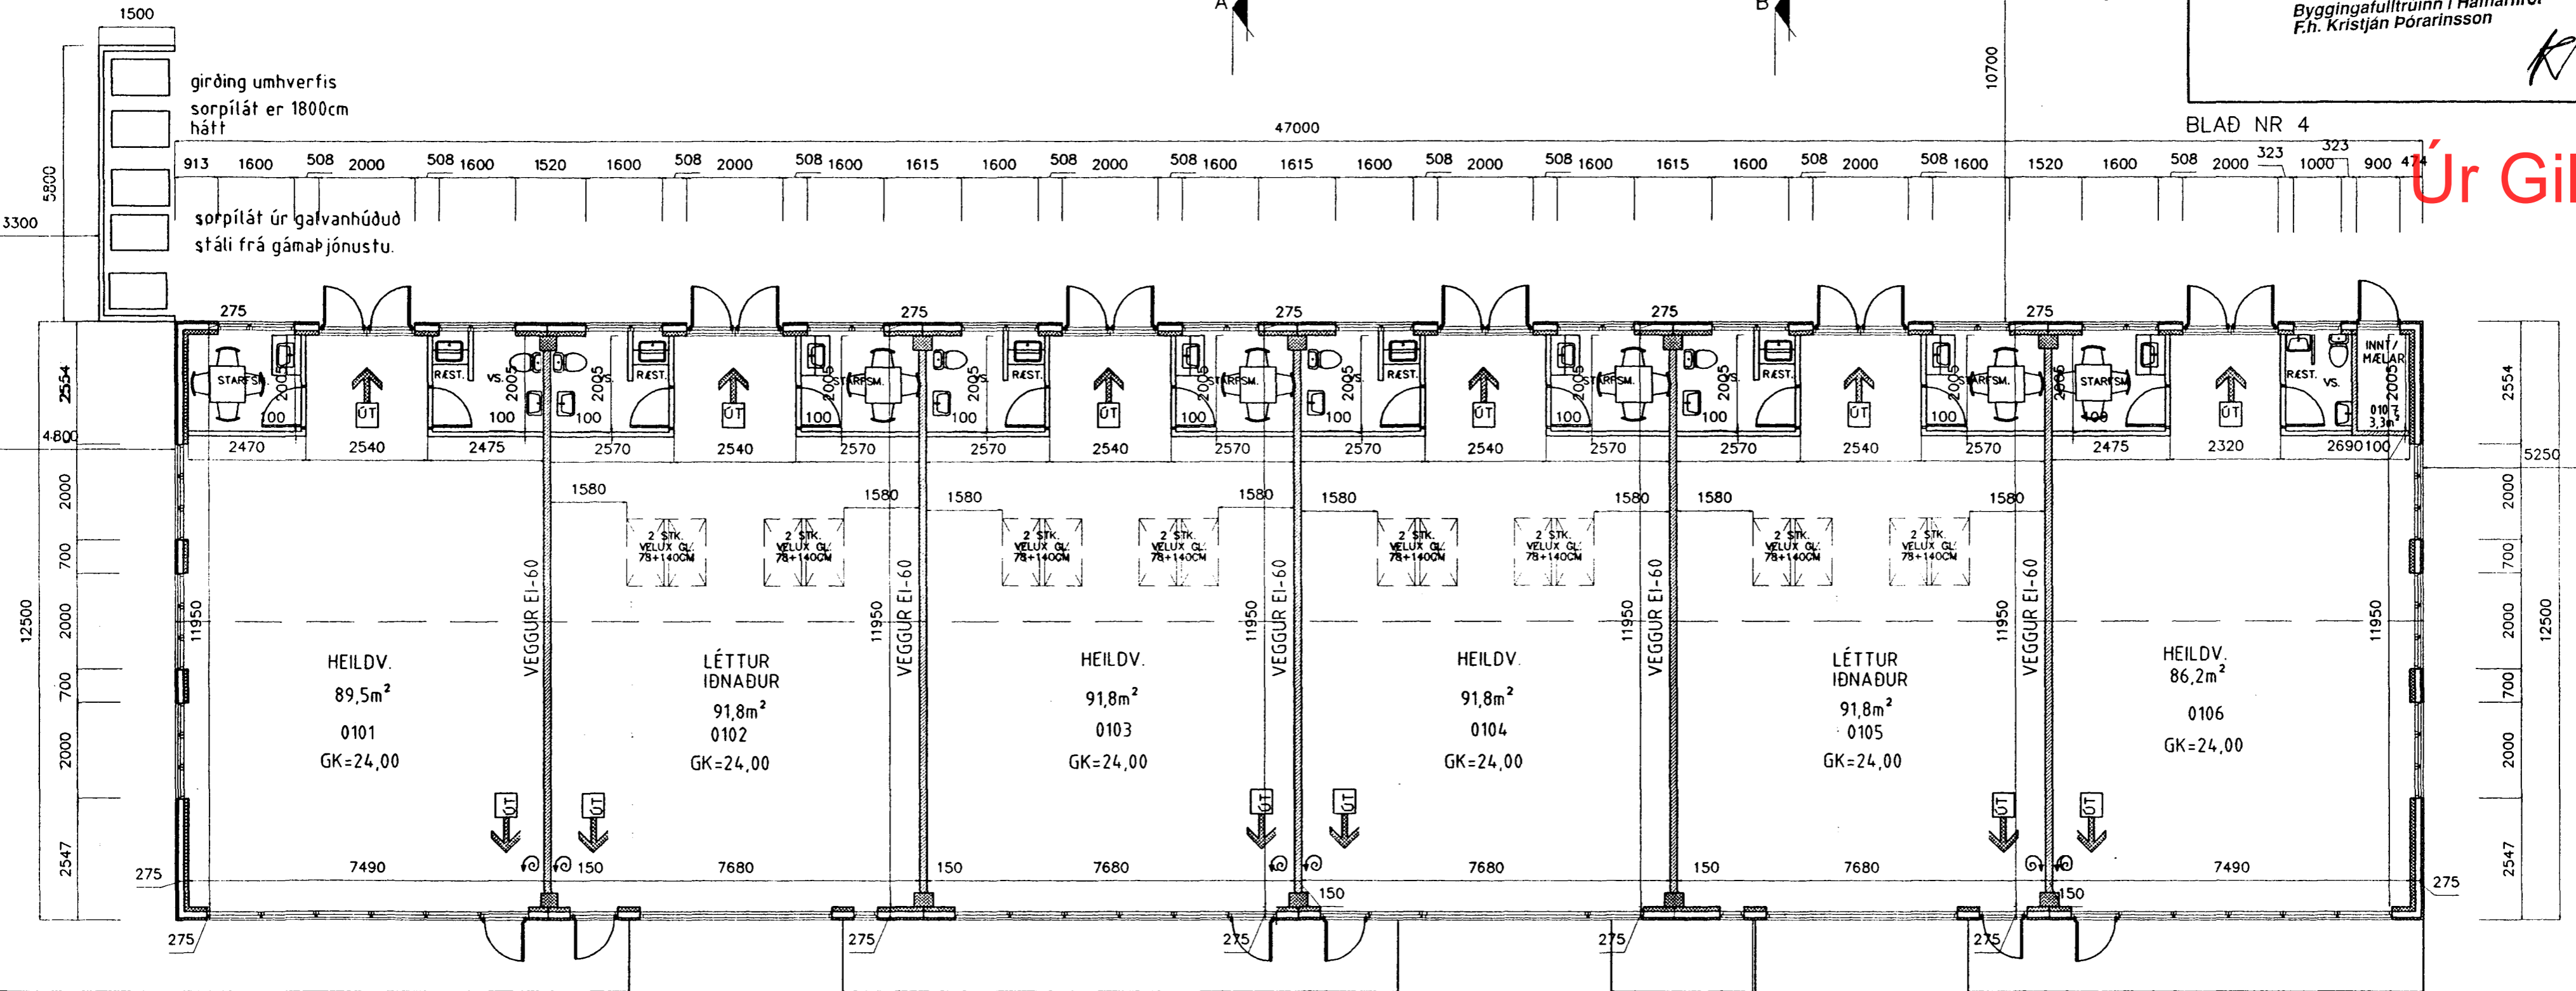

18 BÍLASTÆÐI

46,80

BREYTT 11.02 2000
INNRA SKIPULAG BREYTTIST OG ÚTLIT

⊙ = Brunaslanga
↓ = Merktur útgangur

es TEIKNISTOFAN SUÐURLANDSBRAUT 48
S: 588-7344 FAX: 588-7343

VERKHEITI	GJÓTUHRAUN NR 7 HAFNARFIRÐI	Mkv.	1:100
VERKHUTI	GRUNNMYND	DAGS	16.04 1999
HANNAÐ	SIGURÐUR KJARTANSSON kt. 090246-2839	BLAÐ NR	4 AF 5
TEIKNAD	Kjartan sigurdsson kt. 121066-5809	BREYTT	11.02 2000

[Handwritten signature]

GRUNNMYND