




Samþykkt þann


25. SEPT. 2000

Byggingafulltrúinn í Hafnarfirði
Erlendur Hjálmarsson


BLAÐ 4 AF 5

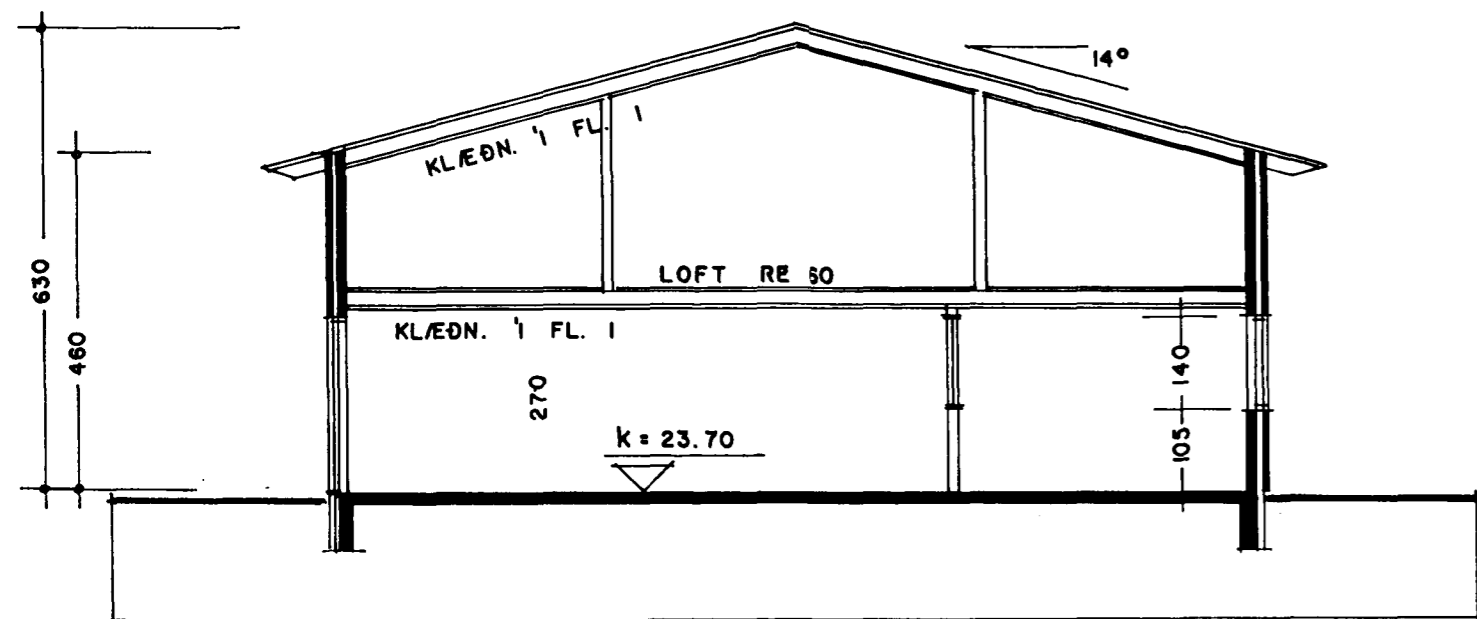

SNEIÐING A - A 1:100

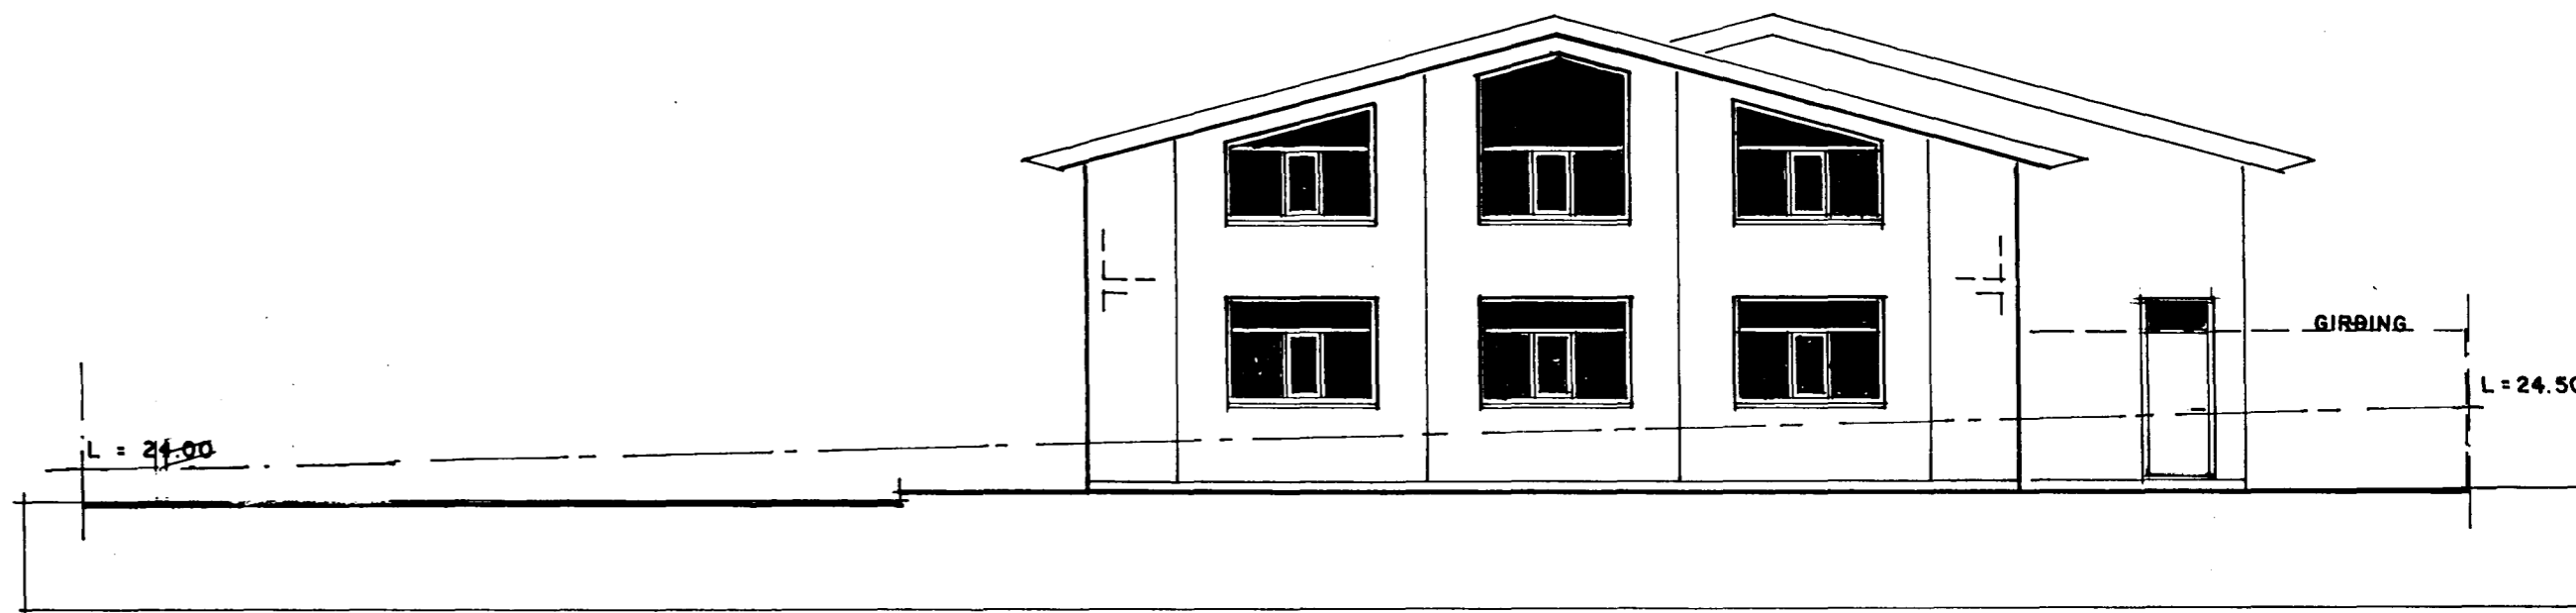

ÚTLIT AUSTUR 1:100

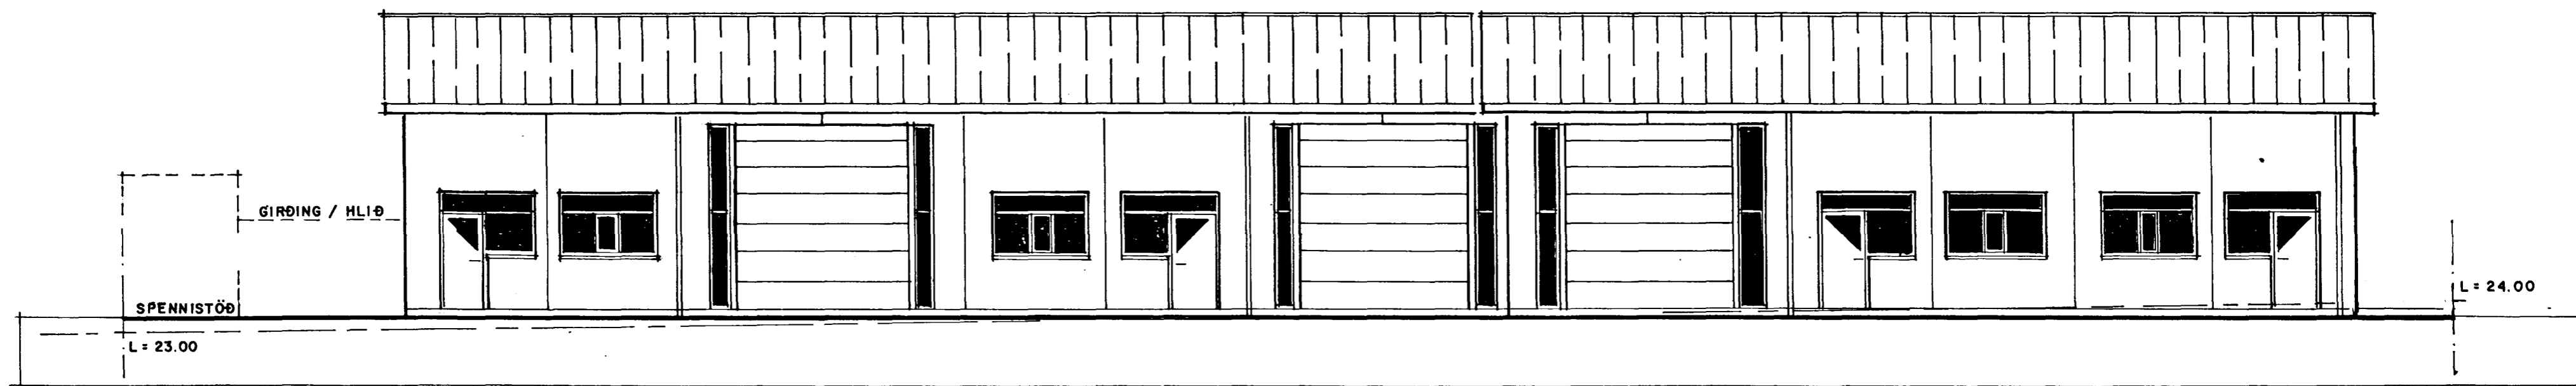

ÚTLIT SUÐUR 1:100

GJÓTUHRAUN 8 - HAFNARFIRÐI

SNEIÐING A - A, ÚTLIT 1:100

DAGS. BREYTT
20.09.00 GIRÐING

MARS 1999 A 04

ARSÉLL VIGNISSON ARKITEKT
SMÁRAHVAMMI 16, HAFN. s. 555 4795

22/9/00 [Signature]