

HEIMÆÐ HITAVEITU.

HITABLÁSARI
frá ABB Coltech.
gerð:ADTA-55-1.
Afk: 18,3-27,9kW
(80-40°C)
r:485-935.


MÆLAGRIND.
TENGIKLEFI.

HITABLÁSARI
frá ABB Coltech.
gerð:ADTA-55-1.
Afk: 18,3-27,9kW
(80-40°C)
r:485-935.

SKRÁ YFIR OFNASTÆRDIR. (Vor-Yl-ofnar frá Ofnasmíðu Suðurnesja)

NR	VÖTT	TILVÍSUN	TENGI.
102	2231	22-600-1780	abcd-10
103	2231	22-600-1780	abcd-10
104	2231	22-600-1780	abcd-10
106	2231	22-600-1780	abcd-10
107	2231	22-600-1780	abcd-10
108	2231	22-600-1780	abcd-10
109	1428	20-600-1780	abcd-10
202	2231	22-600-1780	abcd-10
203	2231	22-600-1780	abcd-10
204	2231	22-600-1780	abcd-10
206	2231	22-600-1780	abcd-10
207	2231	22-600-1780	abcd-10
208	2231	22-600-1780	abcd-10

VINNUSALUR.

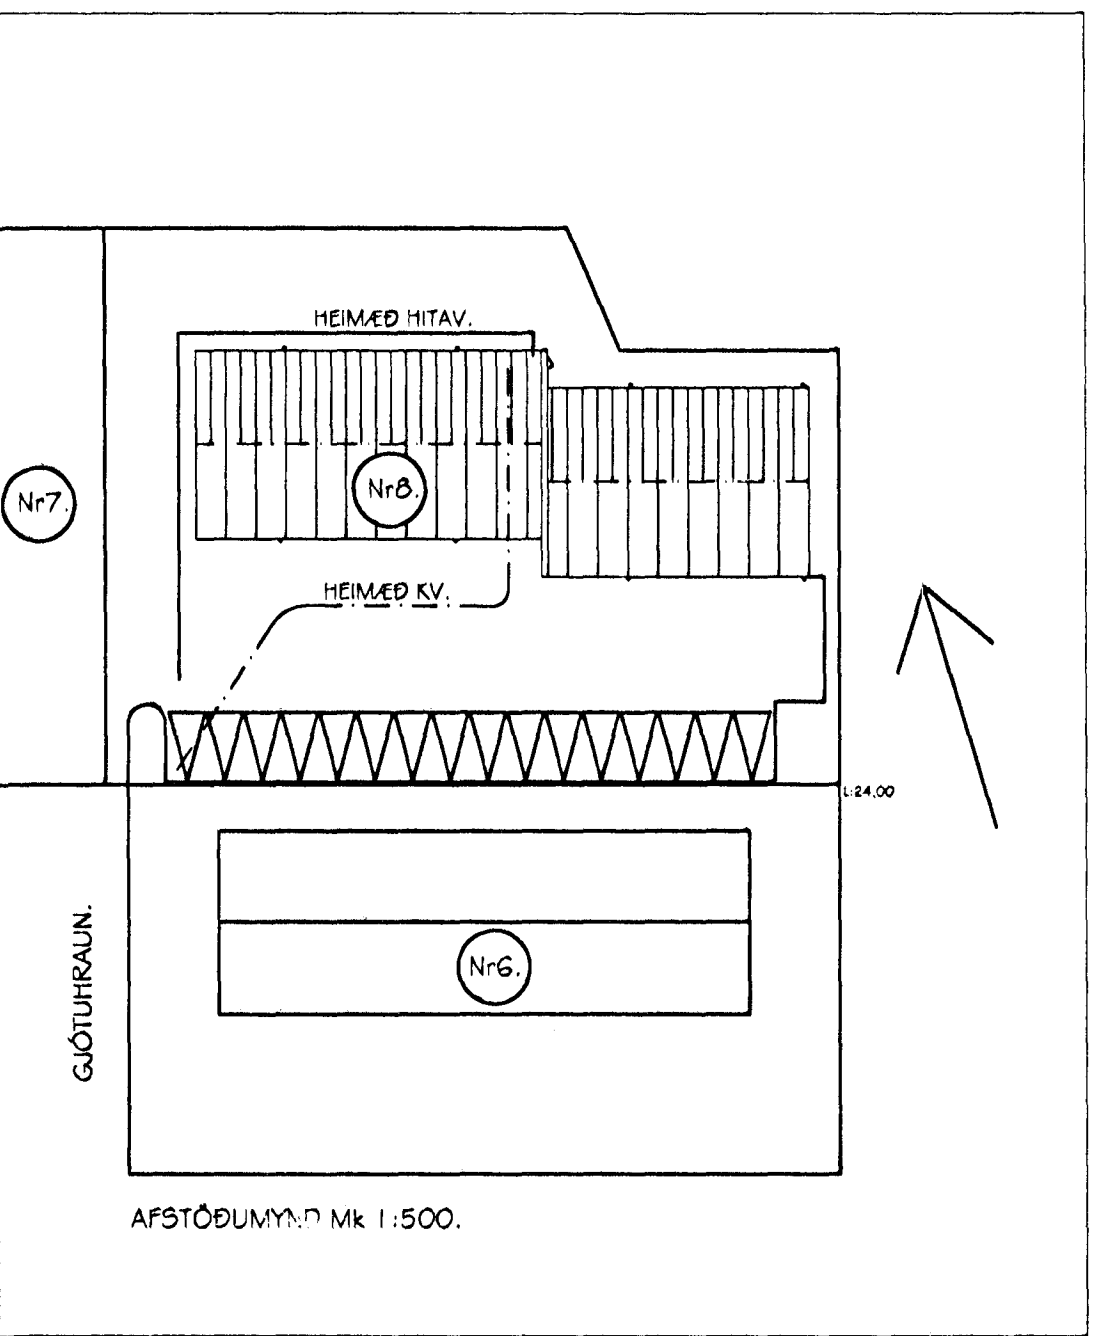

SKÝRINGAR:
Leiðslur í hita og neyzluvatnslögn eru úr ryðfrlu stáli, Wirsbo eða Mannesmann, með tilheyrandi tengihlutum. Leiðslur liggja innan á útveggjum, í burðarfestingum og sé fjarlægð milli upphengja 1,6m. Setja skal einangrunarhólka úr glerull eða misselflex-hólka utanum leiðslur fyrr heitt og kalt neyzluvatn. Á hvern ofn komi danfoss-RAV-loki, loftskrúfa og stilli-T. Á hvern hitablásara komi inntakskassi, loftsa og inntaksstokkur. Stýring á innihita er gerð með ATDZ-15-3 hitastýringu sem stjórnast af hitanema(ATC), ATDZ-17-3-mótorloka, ATDZ-21-3-fjarstýringu og ATDZ-22-3-tímarofa. (Allir fylgihlutir eru frá ABB.) Leiðslur fyrr hitalögn og neyzluvatnslögn skal þéttleikaprófa með köldu vatni og 10,0 kg/cm² í 12. klst. Leiðslur að ofnum liggja í stökk neðan við rafleiðslur og skal setja tengistúta á leiðslu við hvern glugga í vinnusal þar sem leiðslur liggja.

GRUNNMYND I. HÆÐAR
Mk 1:50.

Kalt neyzluvatn þétt 63/5,8

Allyta Einarsson
28.03.2000

Breyting 25. marz 2000. Neyzluvatnslögn breytt í samræmi við breytingu á innréttingu. *Allyta Einarsson*

STAÐALHÚS

TEIKNISTOFA SÍÐUMÚLA 31. SÍMI: 5813141. MÖ: 5813149.

BYGGINGARSTAÐUR: GJÓTUHRAUN & HAFNARFIRÐI.

VERKEFNI: HITALÖGN OG NEYZLUVATNSLÖGN Á I. HÆÐ
TEIKNING NR: HV 1.1.1
MÆLIKVARDI: 1:50.
VERK NR: 9904
DAGSETNING: NOV 1999
HÖNNUÐUR: *Allyta Einarsson* 20.11.37.31.49.
SAMRÆMING:

