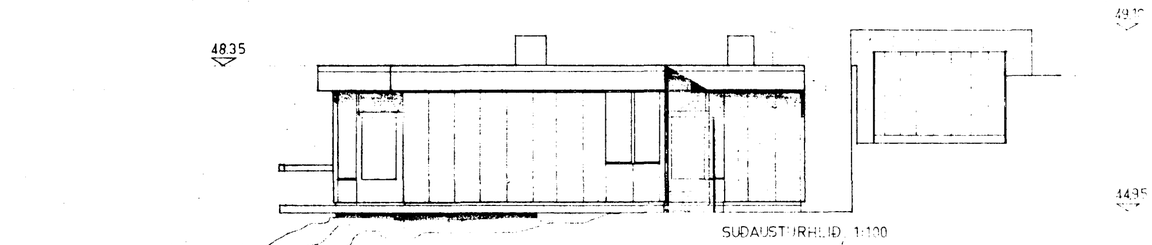

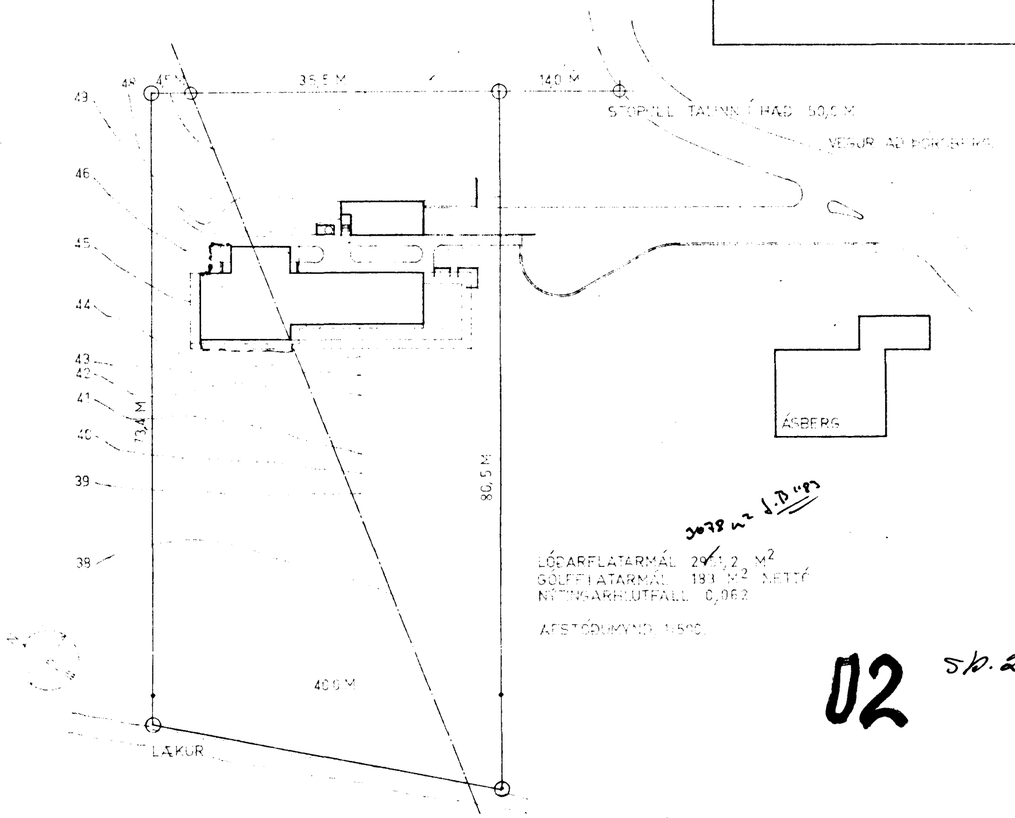

3078 m² J.D '87

02 sb. 2.5.68

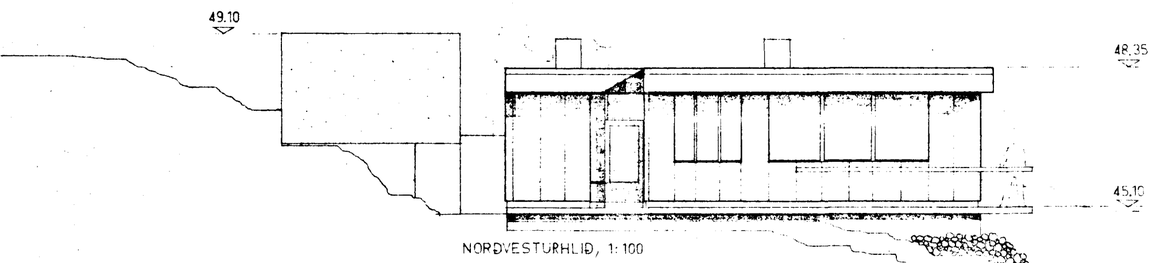

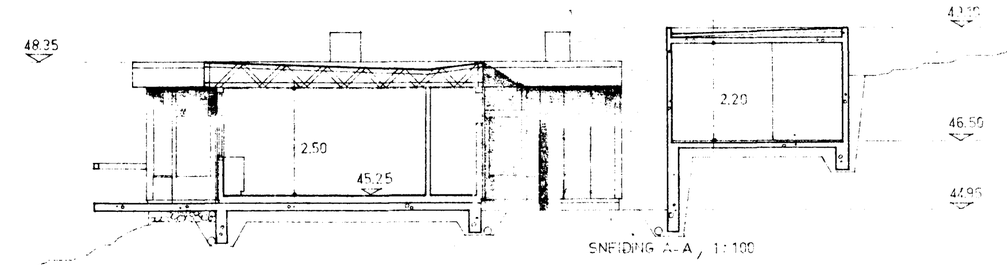

2740-0070-01