



Samþykkt á fundi bygginga-
nefndar þ. 13/4 1977
BYGGINGAFULLTRÚINN
Í HAFNARFIRDI

[Signature]


Uppfylla þarf síkvaðs umm.
fjármil glugga.

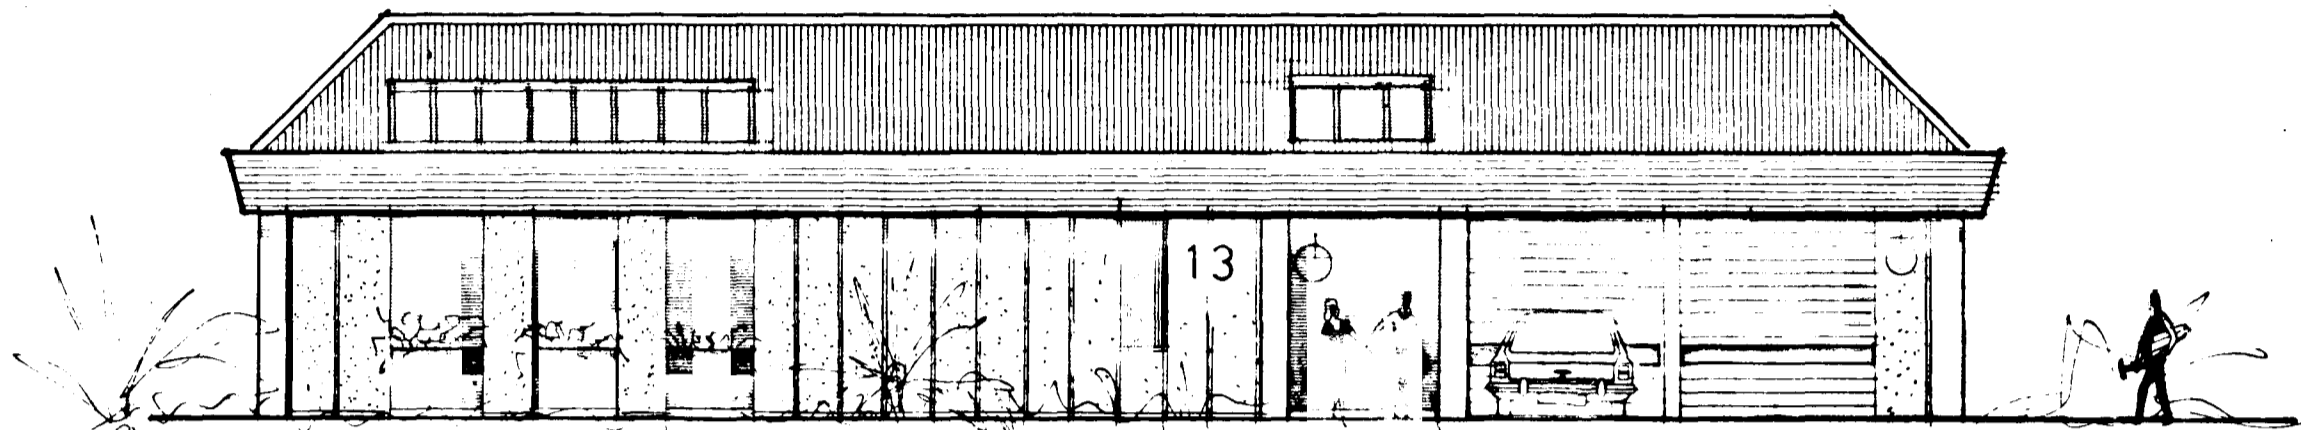


ÚTLIT SÚÐUR

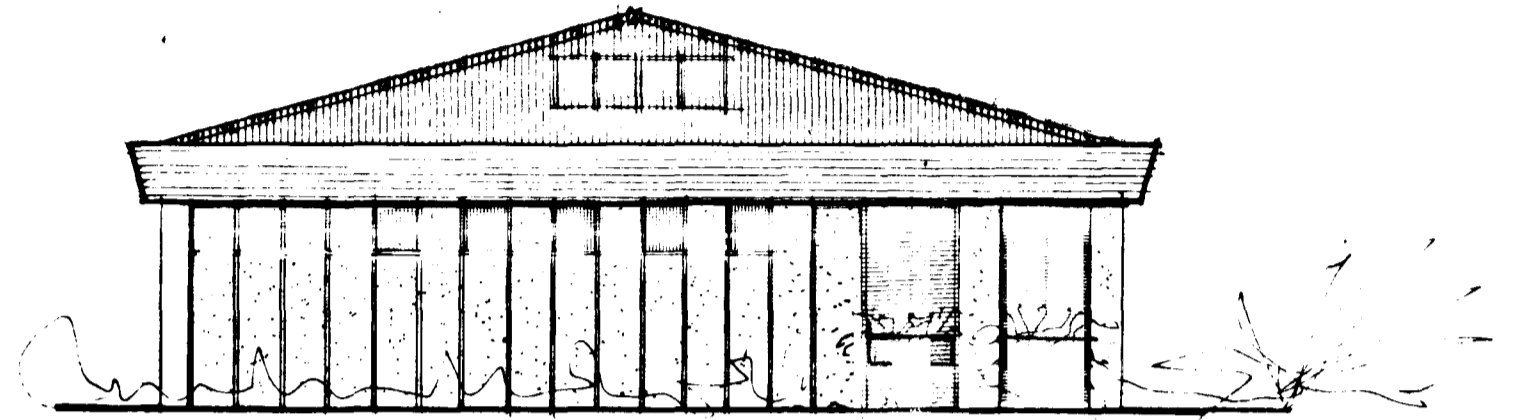

ÚTLIT VESTUR

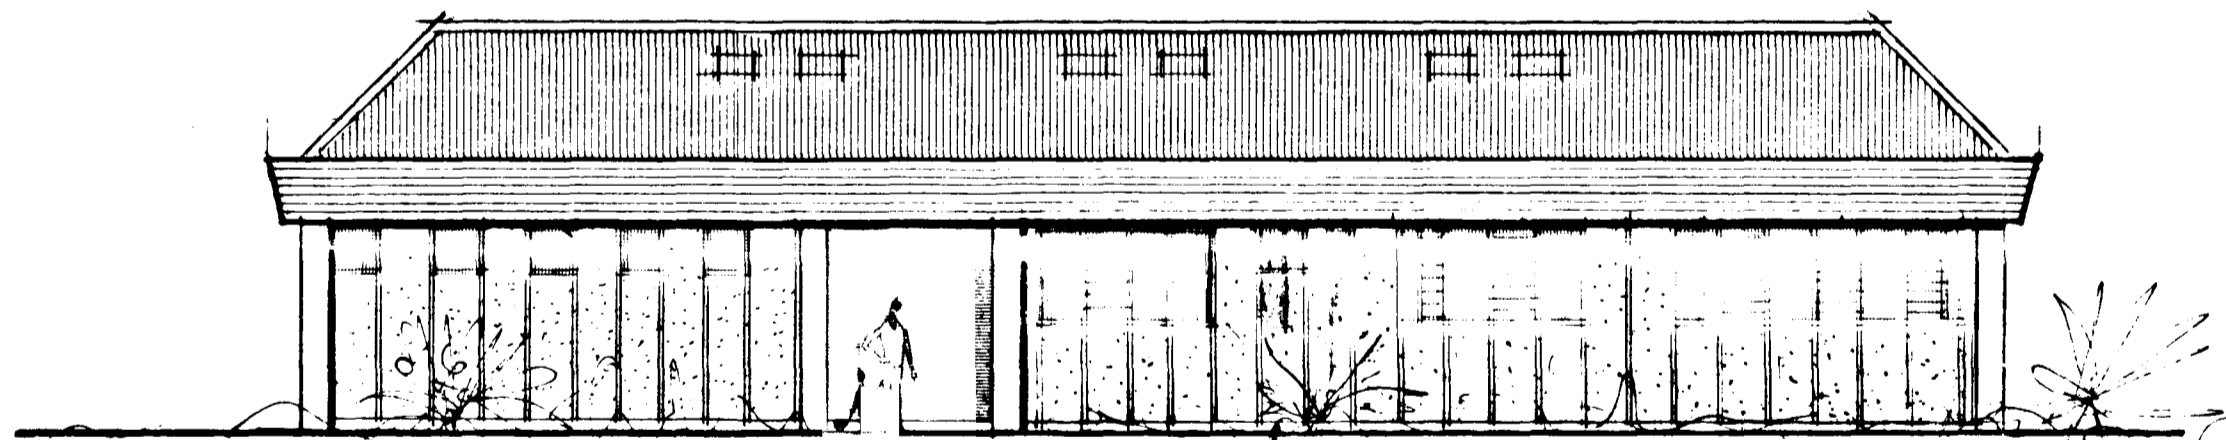

ÚTLIT NORÐUR

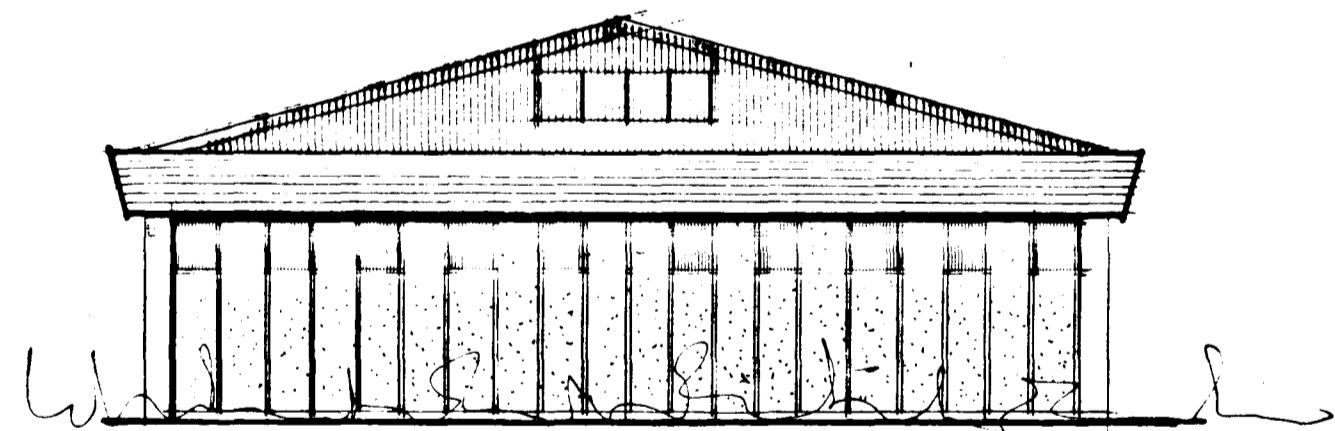

ÚTLIT AUSTUR

BJARNI MARTEINSSON ARKITEKT

MÁL: 1:100

VERKFNÍ:

DAGS. APR. 77

GLITVANGURJ 13

TEIKN. NR.

ÚTLITSMYNDIR

TEIKNAD AF: B. MARTEINSS

BREYTT:

SAMÞ

[Signature]