


AFSTÖÐUMYND

 

afjall hitavestin
 3/4" (20mm) PEH x 240 x
 GV

PU pipa for 1000
 PU -H- 1000

Breyting 2 í júní '80 H.P.

AGÚST ÞORGEIRSSON SIMI 44484 M.V.F.I.		Glitvangur nr 15 Hafnarhöfði	VI. ÞK. NR. TEIKN NR. L-1
HANNAÐ TEIKN YFIRE	AGÚST ÞORGEIRSSON 2150 21500	KVARÐI 2150 21500	Hreinlæti og hita lagn. Kjallari.