


EFNI OG FRÁGANGUR LAGNA SÉ Í SAMRÆMI VÍÐ HOLRÆSARÉLDGERÐ REKJASAVIÐUR.

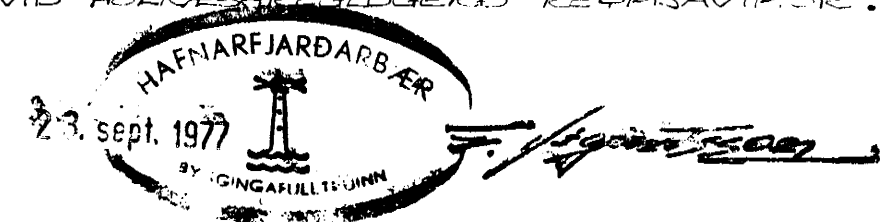

GLITVANGUR, N.P. 17
 HAFNARFJÓRÐI Í MAÍ 1977
 AENARHRAUNI 47 EÐSST

LAGNIE Í GEÐNU
 T. Jónsson

BREYTT 11.8.1977