


Samþykkt á fundi bygginga-
nefndar þ. 29/6/1977


BYGGINGARLITRÚÐIN
Í HAFNARFIRÐI

S. Steinhilmarsson


Gæna skal f.a. önnu
eldisvísi í mynd 103
súlfurhlutf. 10%

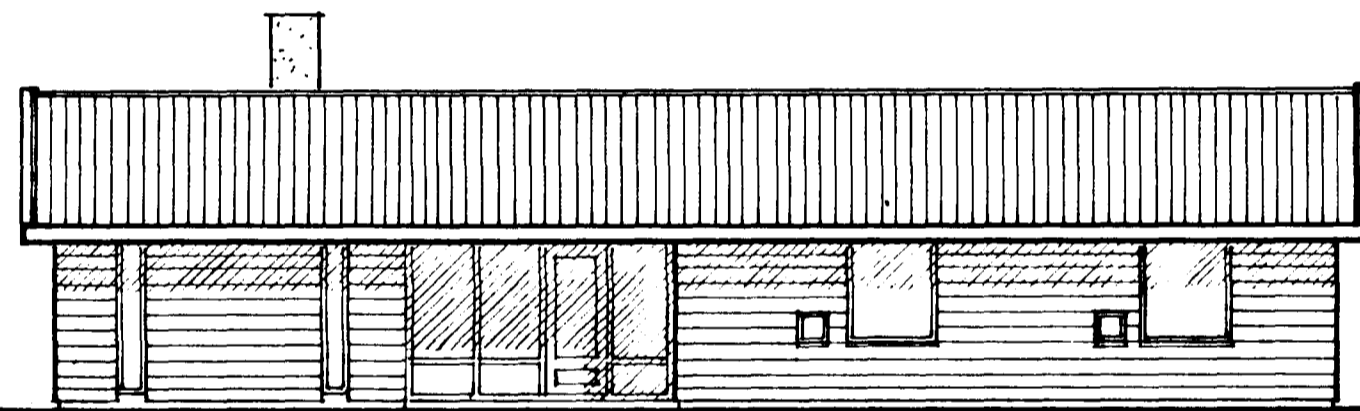


UTLIT TIL SUÐURS

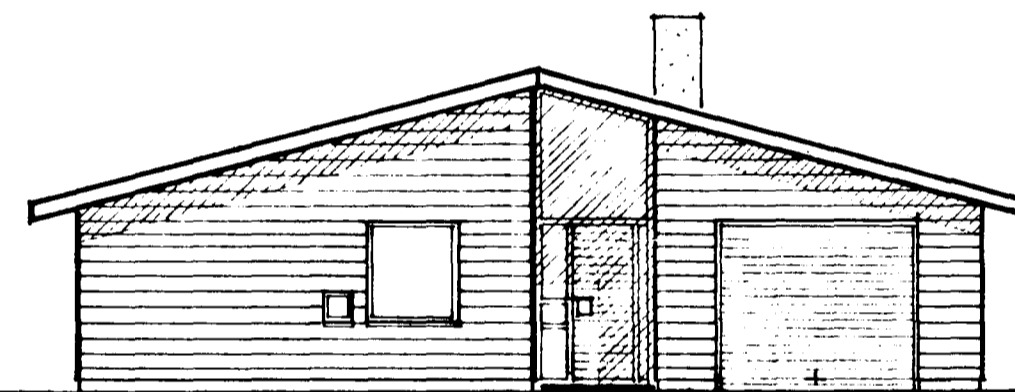

UTLIT TIL AUSTURS

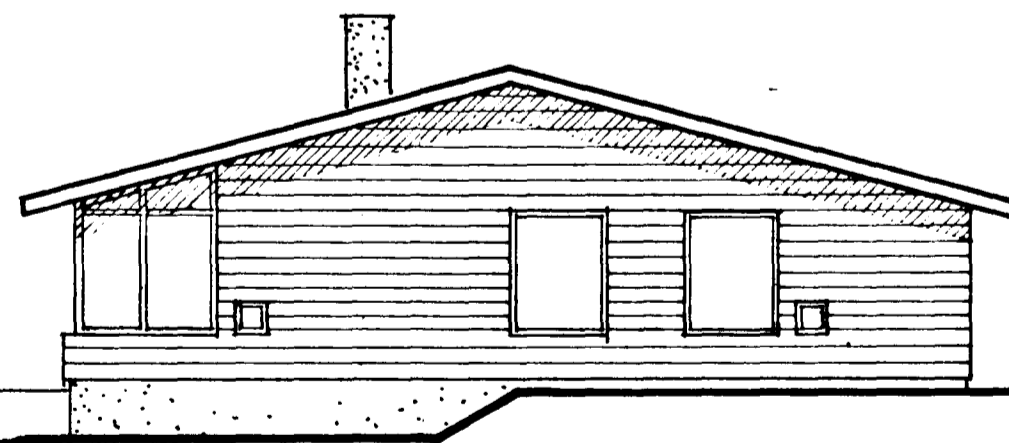

UTLIT TIL VESTURS

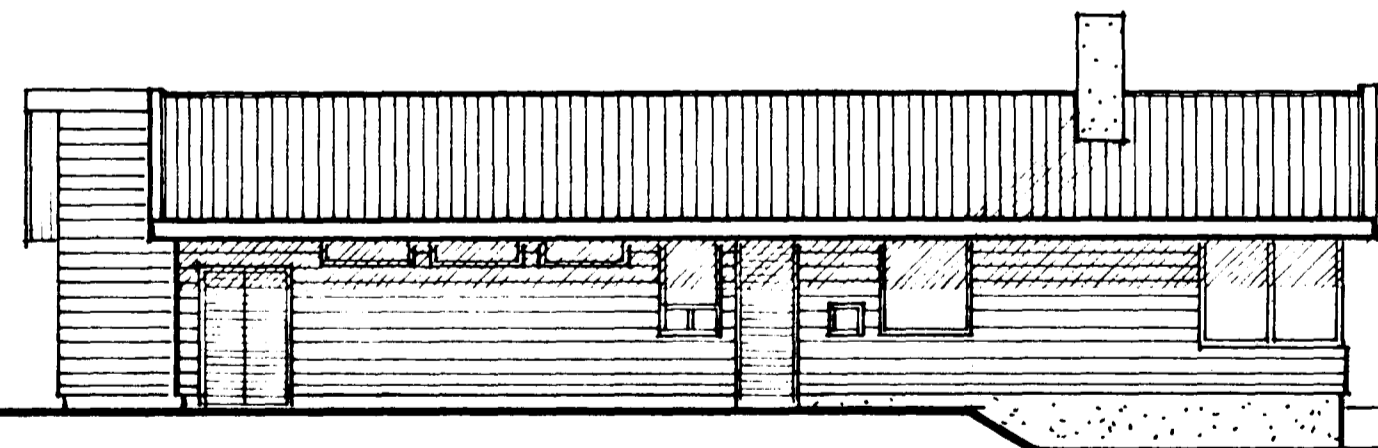

UTLIT TIL NORÐURS

S. Steinhilmarsson

GLITVANGUR 19, HAFNARFIRÐI

UTLITSMYNDIR

M-1:100

BLAÐ 2

SIQRUBR ADALSTEINSSON ARKITEKT FAÍ 19.06.1977