
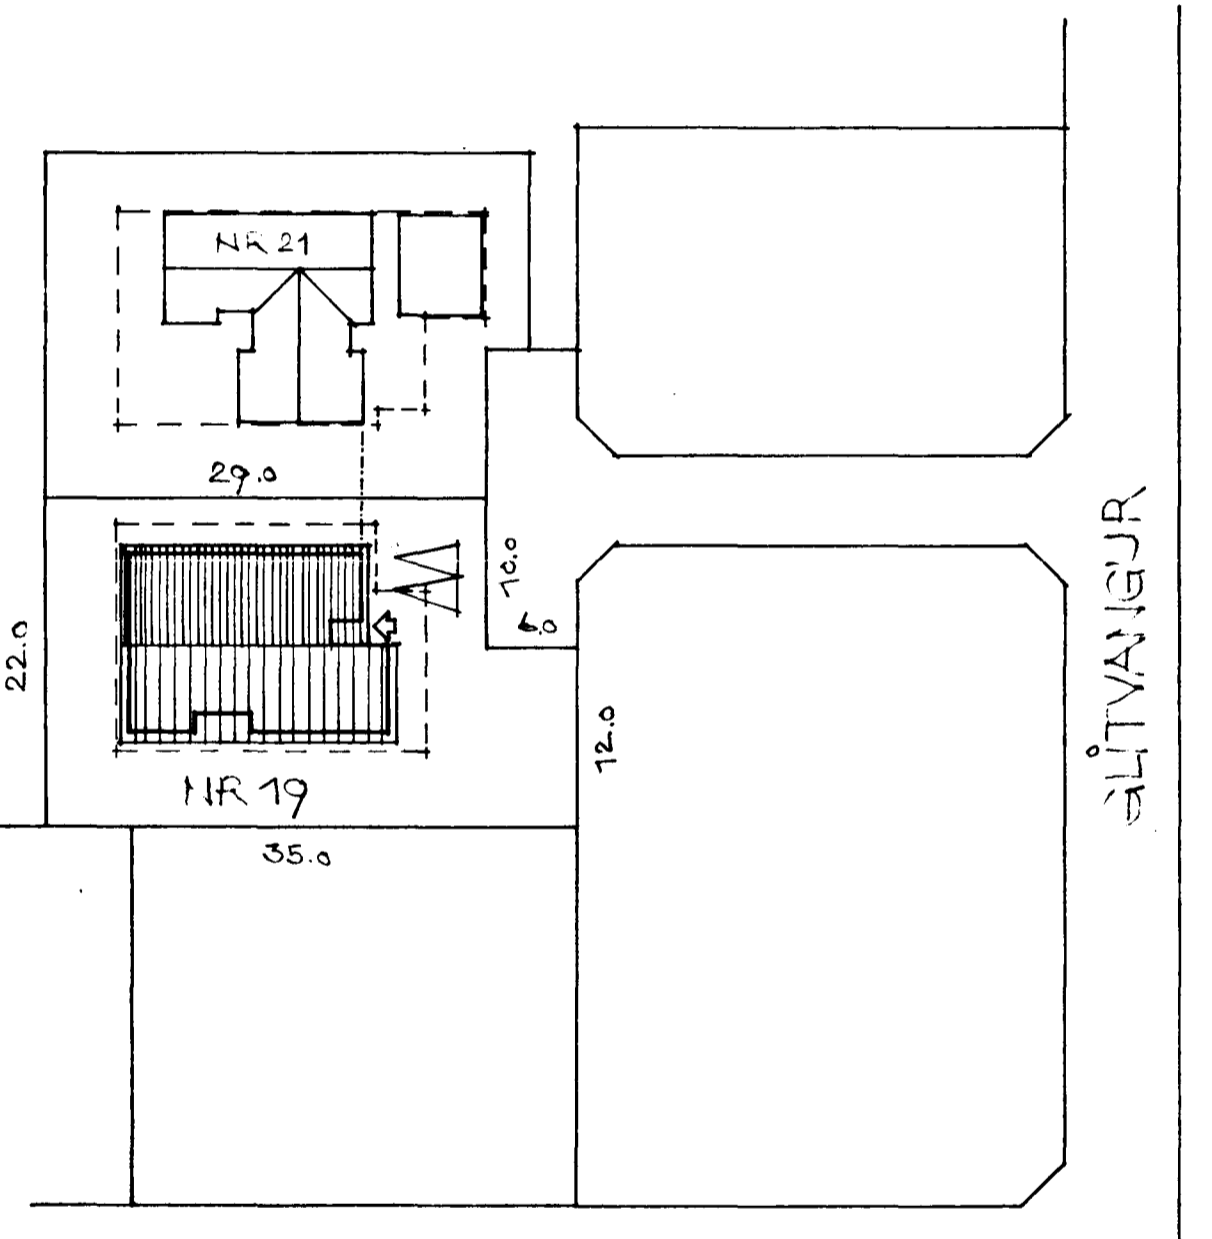
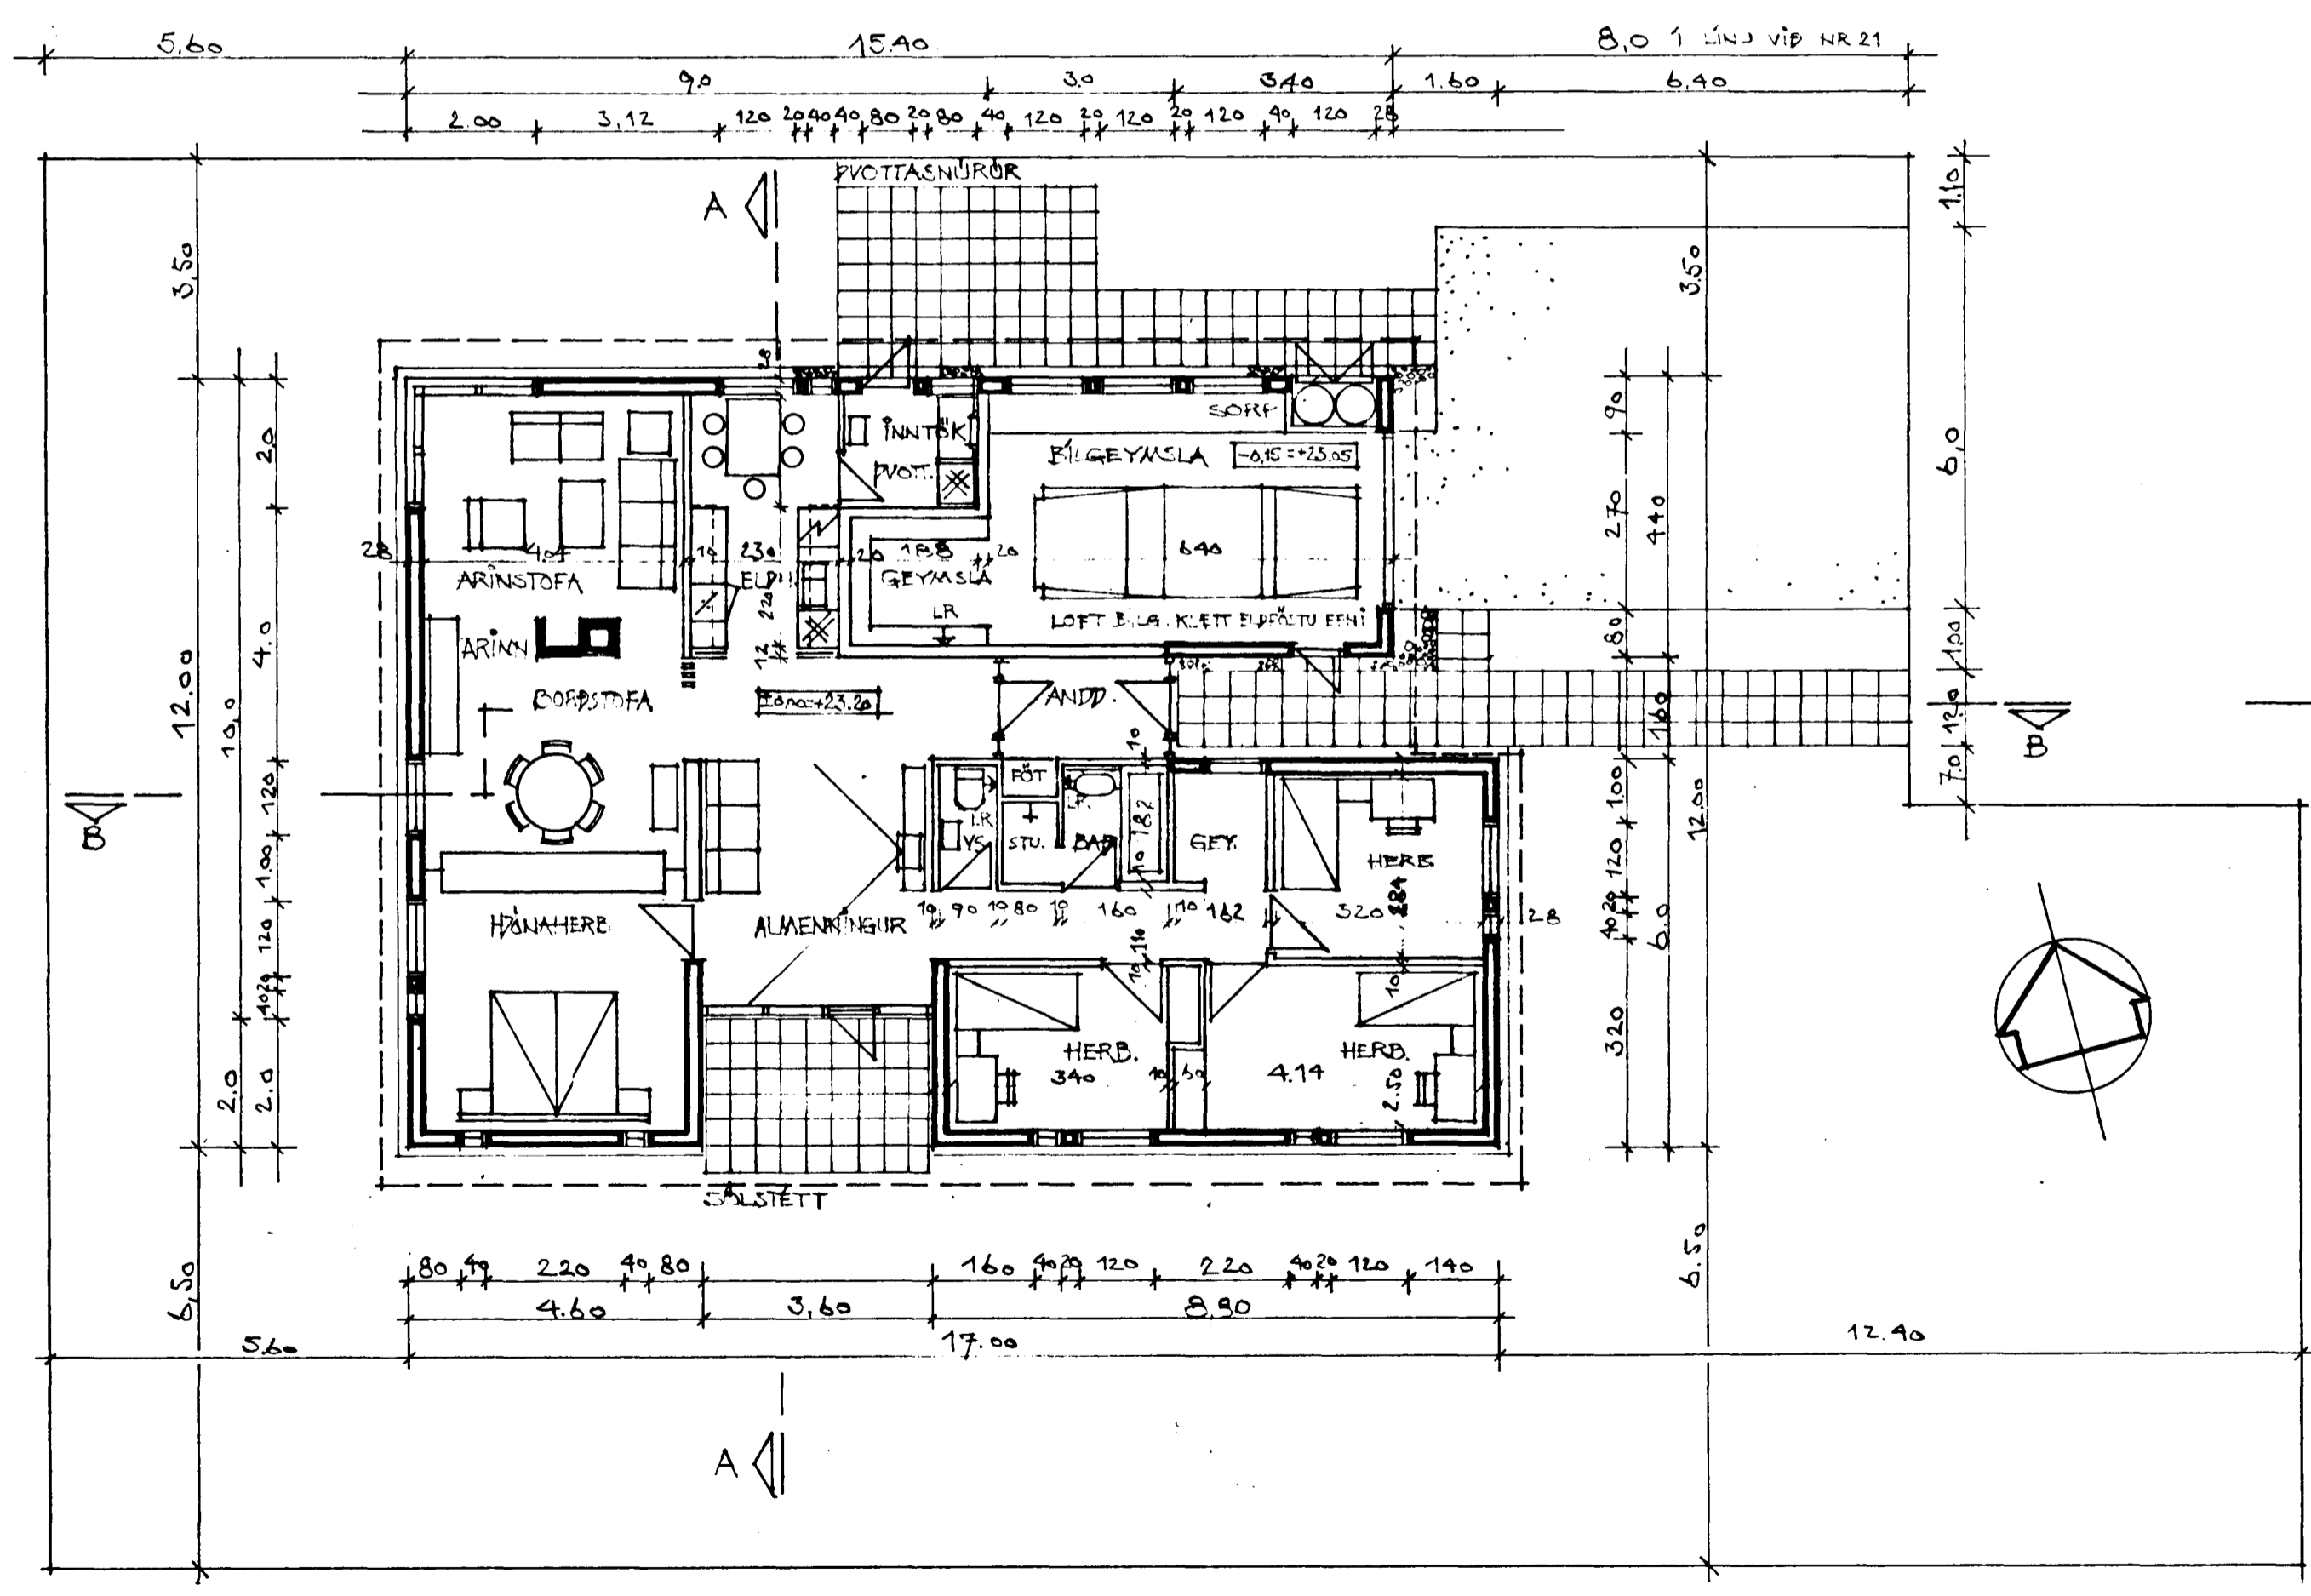


Samþykkt á fundi bygginga-
nefndar þ. 29/6 1977
BYGGINGAFULLTRÚINN
HAFNARFIRÐI
S. Surtsepp

Ganga skil frá önnu
eldri skil í samráði við
skilgjafið.

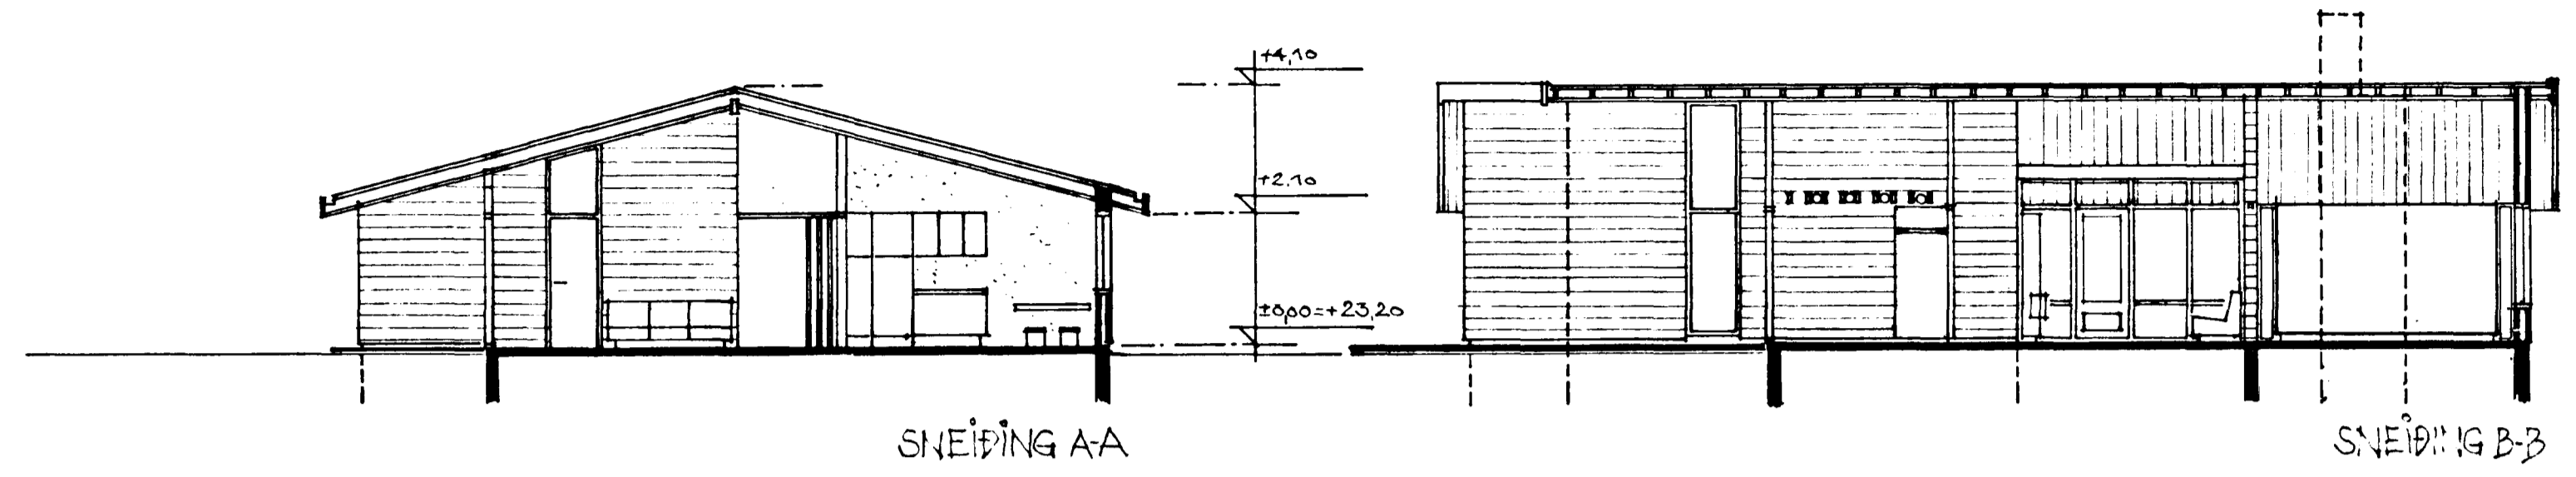

AFSTÖÐUMYND M-1:500

FLATARMÁL ÍBÚÐAR NETTO = 128.5 M²
 FLATARMÁL HÚSS BRÚTTO = 181.8 M²
 RÚMMÁL ÍBÚÐAR BRÚTTO = 500.5 M³
 RÚMMÁL HÚSS BRÚTTO = 599.9 M³

498.5
110.5
609.0 m³

GLÍTVANGUR 19 HAFNARFIRÐI	
GRUNNMYND, SNEIÐINGAR M-1:100	M-1:100, 1:500
AFSTÖÐUMYND M-1:500	BLAD 1
SÍGURÞÓR AÐALSTEINSSON ARKITEKT FAÍ 19.06.1977	

S. Adalsteinsson