



# GLITVANGUR 1.

HAFNARFIRÐI.

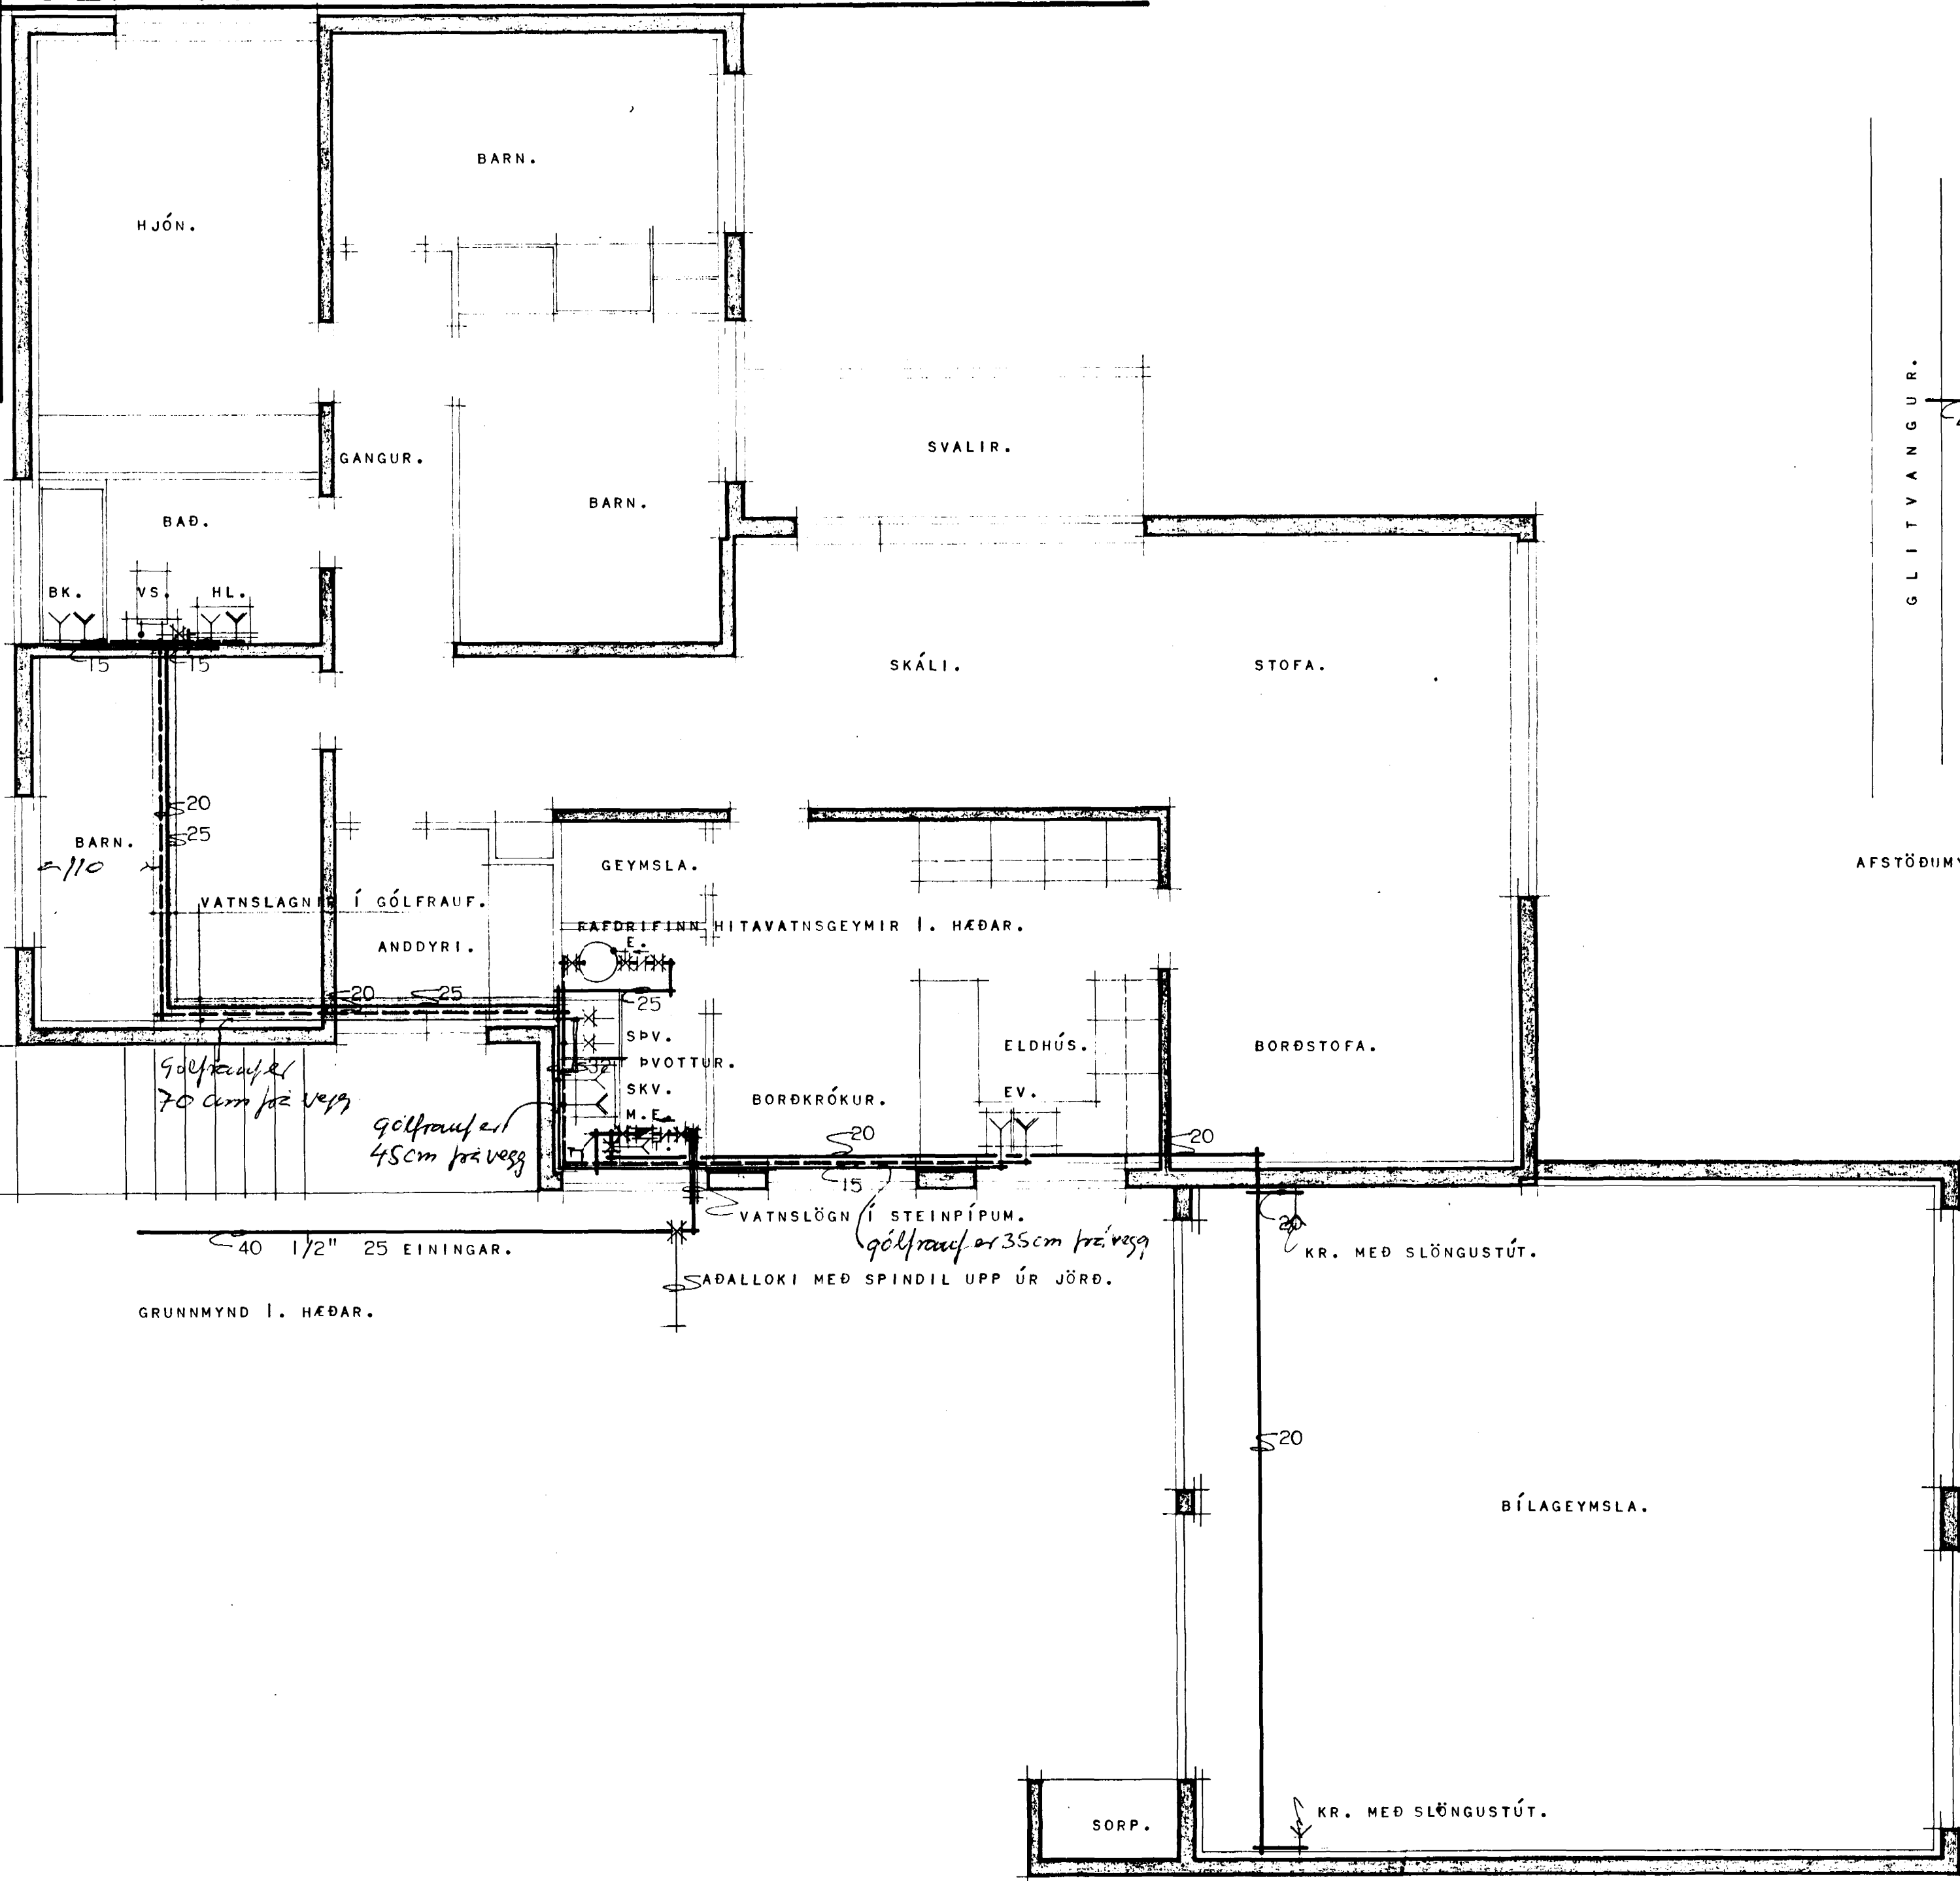

GRUNNMYND 1. HÆÐAR.

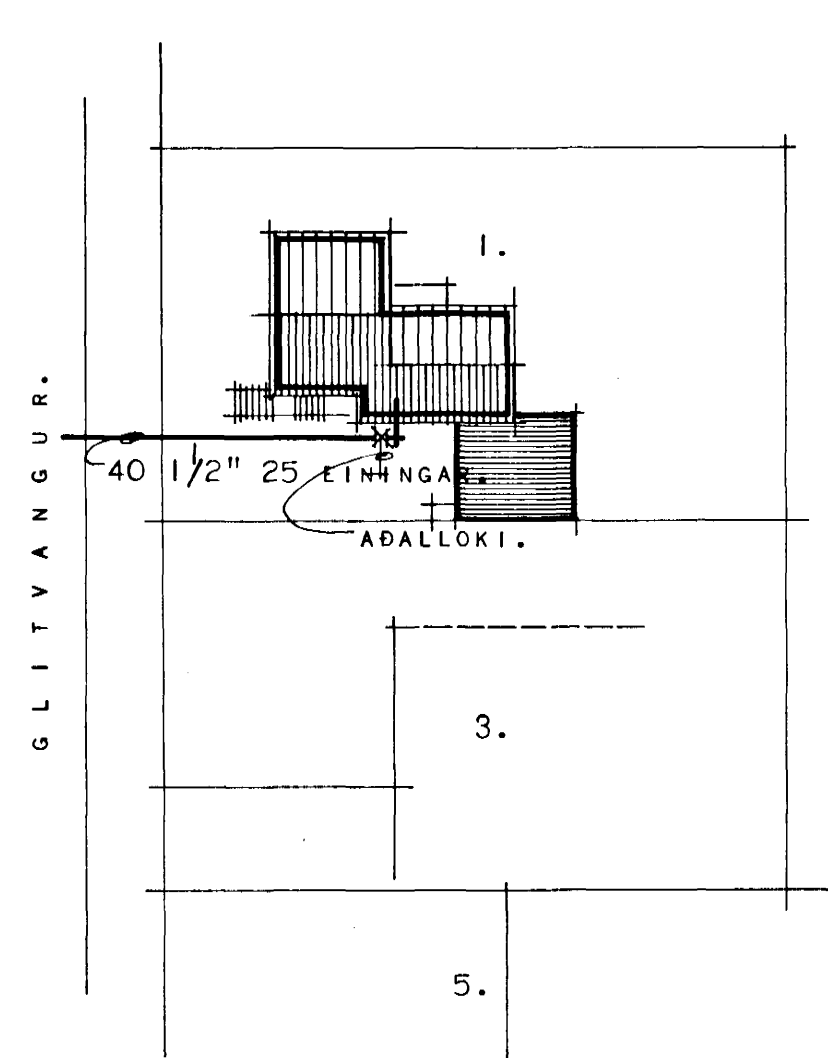

AFSTÖÐUMYND.

SKÝRINGAR OG ATHUGASEMDIR, SJÁ BLAÐ NR. 2 AF 2.

HÚSNÆÐISMÁLASTOFNUN RÍKISINS.	
VATNSLAGNIR.	TVÍBÝLISHÚS.
GRUNNMYND 1. HÆÐAR.	VERK.
MÁL 1:50.	<b>128·A.</b>
AFSTÖÐUMYND.	BLAÐ NR. 1 AF 2.
MÁL 1:500.	ÁGÚST 1972.