


GRUNNMYND, 1:50

OFNASKRÁ


OFNASTÆRDIR MIÐAST VIÐ $\Delta t_m = 40^\circ\text{C}$
ALLIR OFNASTÚTAR ERU 10 MM.

NR	KCAL/H	MESTU MÁL Í SM.			VALIN OFNAGERÐ	STÚTA STAÐA
		LENGD	HÆÐ	ÞYKKT		
01	1050	95	50	15		C-D
02	750	95	50	15		C-D
03	750	95	50	15		C-D
04	875	95	50	15		C-D
05	955	170	70			C-D
06	1230	230	70			C-D
07	540	110	65	5		A-B
08	225	100	35			C-D
09	875	130	20			C-D
10	705	95	50	15		A-B
11	740	95	50	15		A-B
12	2660	300	20			A-B
13	810	95	50	15		A-B
14	530	95	50	15		A-B
15	1550	170	70			A-B
16	1510	95	130	10		B-F
17	1520	95	190	5		D-E
18	100	30	50			A-B

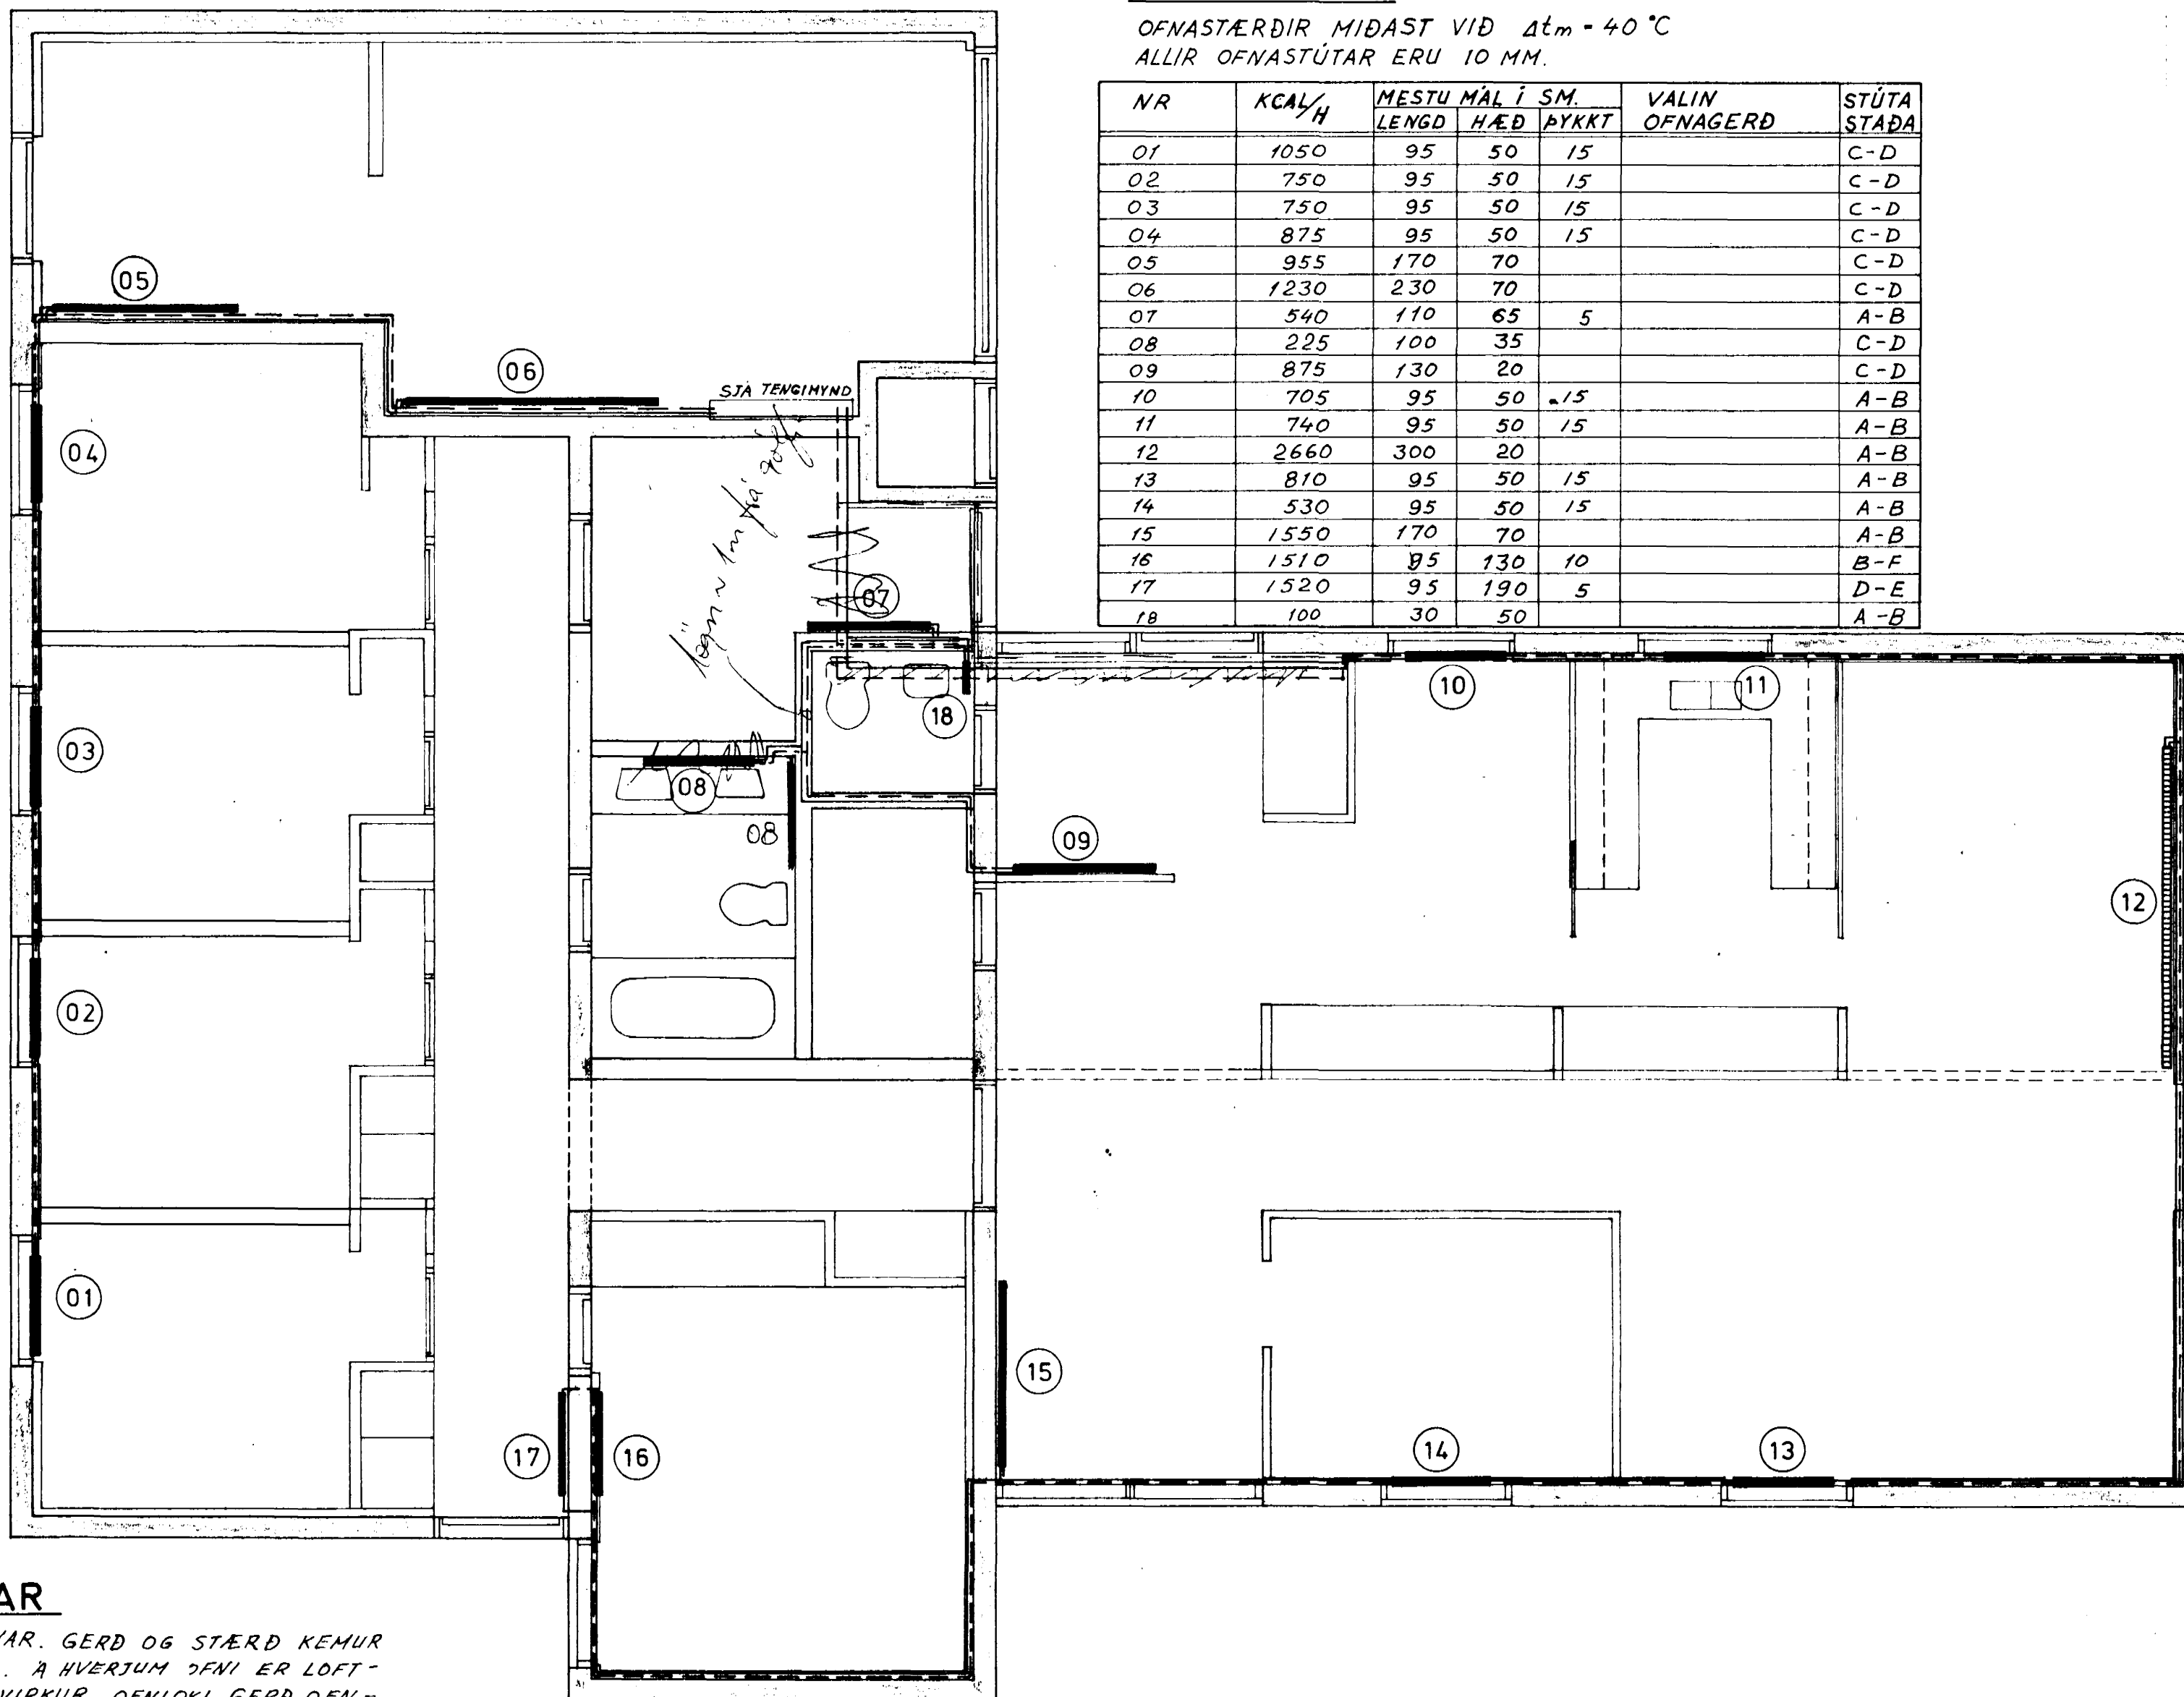

SKÝRINGAR

OFNAR ERU STÁLÖFNAR. GERÐ OG STÆRÐ KEMUR FRAM Í OFNASKRÁ. Á HVERJUM ÞENI ER LOFTSKRÚFA OG STÁLVIKUR OFNLOKI. GERÐ OFNLOKA KEMUR FRAM Á RÚMMYND. PÍPUR ERU STÁLPIPUR (SVARTAR). PÍPURNAR SKULU MÁLADAR MÆÐ RYÐVARNARMÁLNINGU, EINANGRADAR MÆÐ 2 SM GLERULLARHOLKUM NEMA ANNAD SÉ SÝNT OG VEFTA SÍÐAN UTAN UM EINANGRUN MÆÐ SÍSLPAPPA. ÞAR SEM PÍPUR HANGA SKAL HESTA FJARLÆGD HILLI LIPPHENGJA VERA 2 H. VIÐ STEFNUBREYTINGAR SKAL GÆTA ÞESS AD NOG RÝHI SÉ FYRIR ÞENSLU Á PÍPUM. ALLT EFNI, LÖGN, PRÓFUN OG FRÁGANGUR SKAL FARA EFTIR ÁKVÆÐUM REGLUGERÐAR UM HITALAGNIR Í REYKJAVÍK.

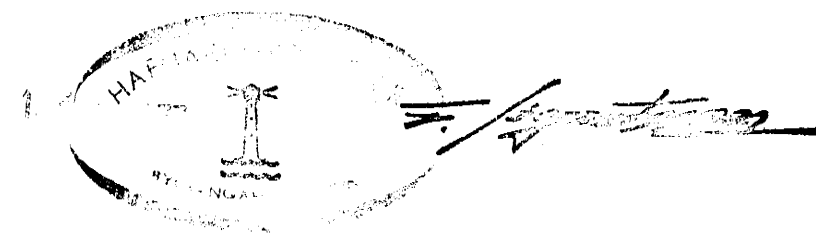

Reikn.	Júlí 77	I. H.	Verkefni	GLITVANGUR 23 HAFNARFIRÐI	Teikn. nr. 4-01
Teikn.	Júlí 77	I. H.			
Ath.					
Samb.					
Kvarði	1:50	Verkhloti	HITALÖGN, GRUNNMYND, OFNASKRÁ		
			 GUNNAR H. PÁLSSON ÚLFAR HARALDSSON Skipholti 17a · Sími 26825		