

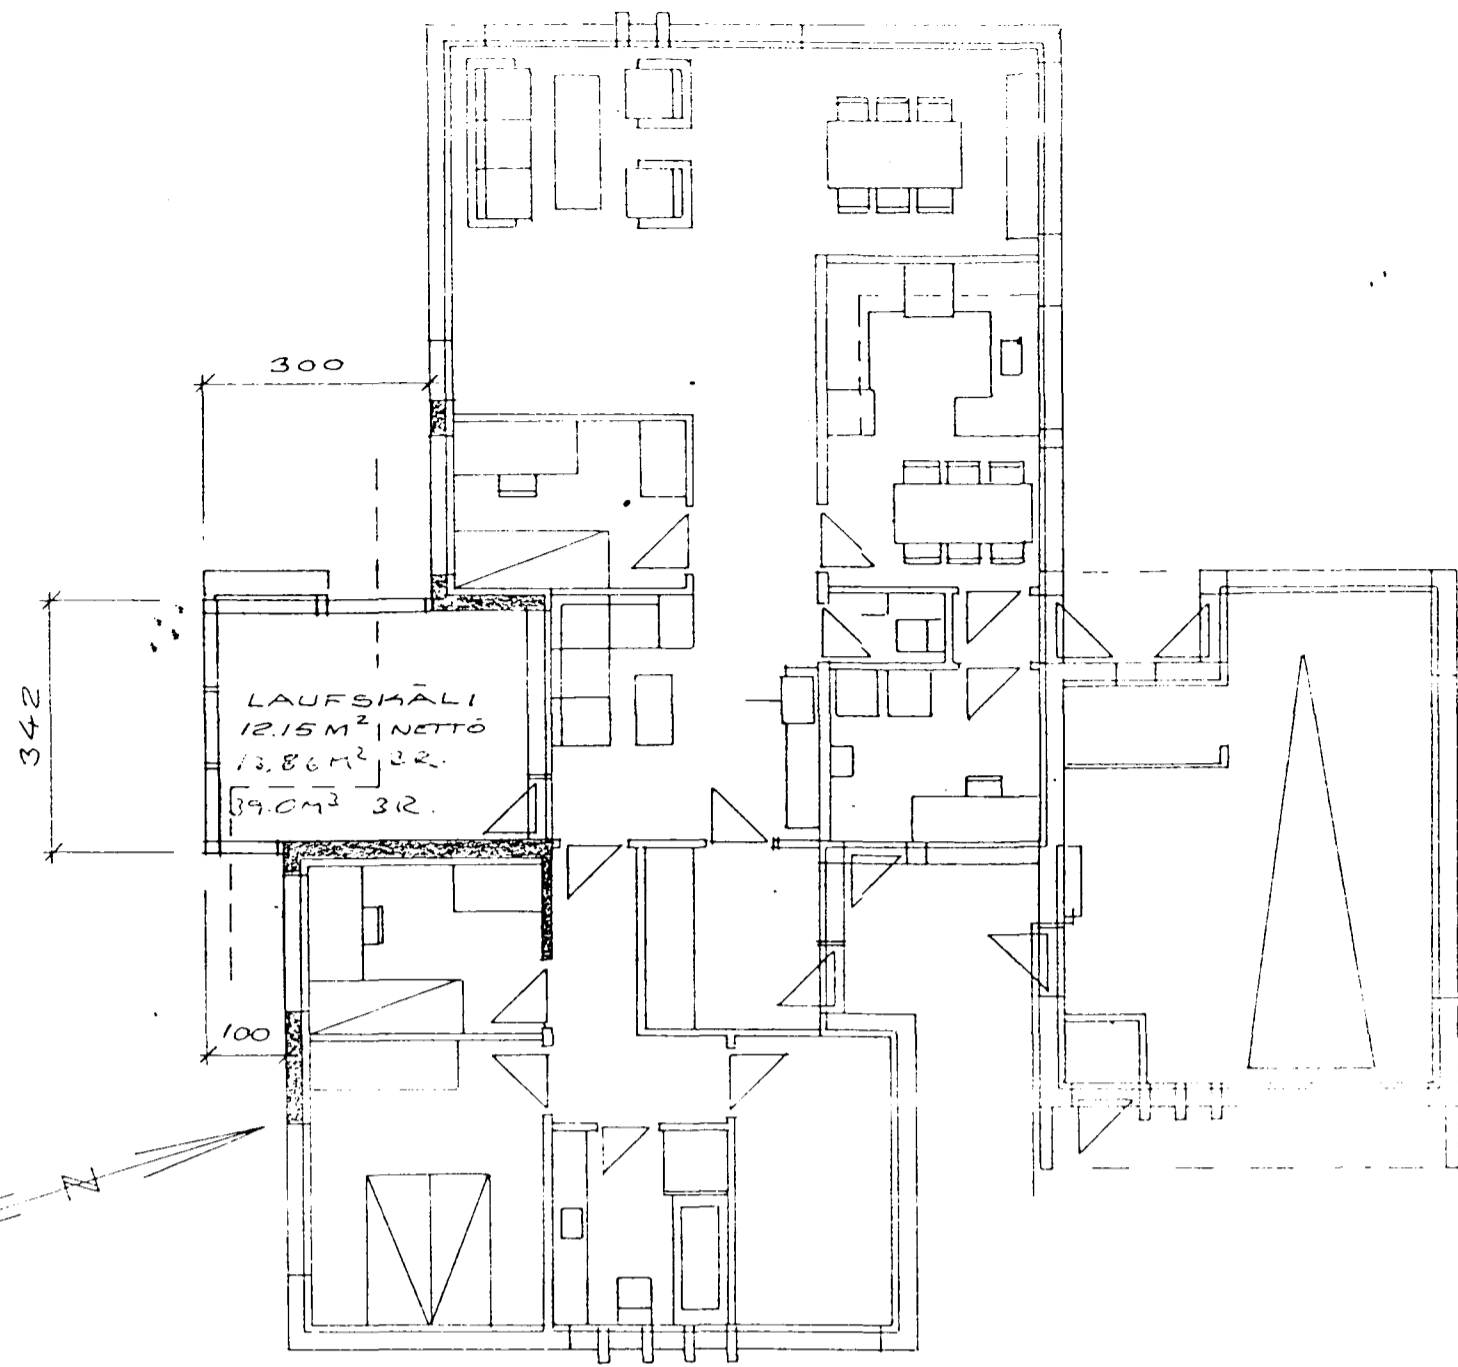



GLITVANGUR 27

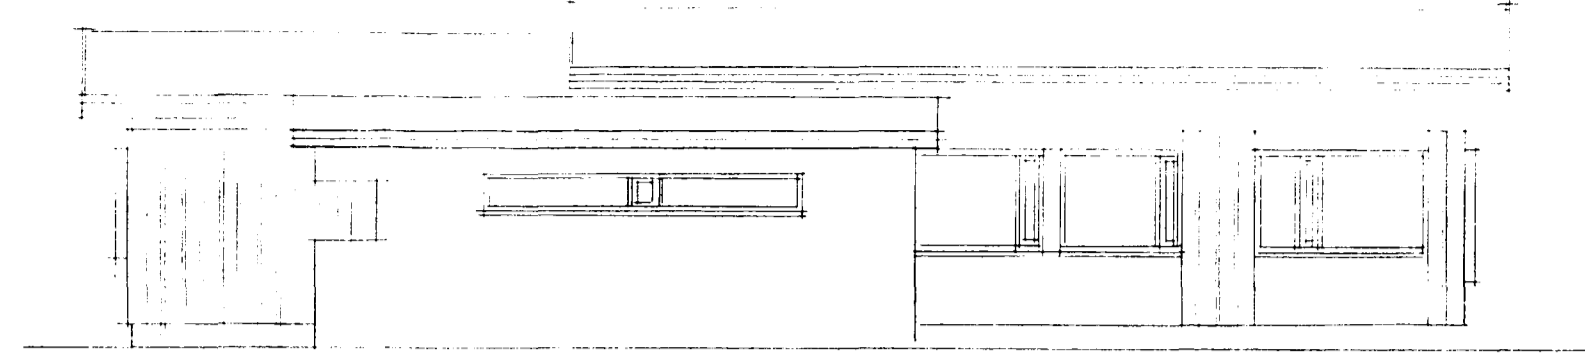



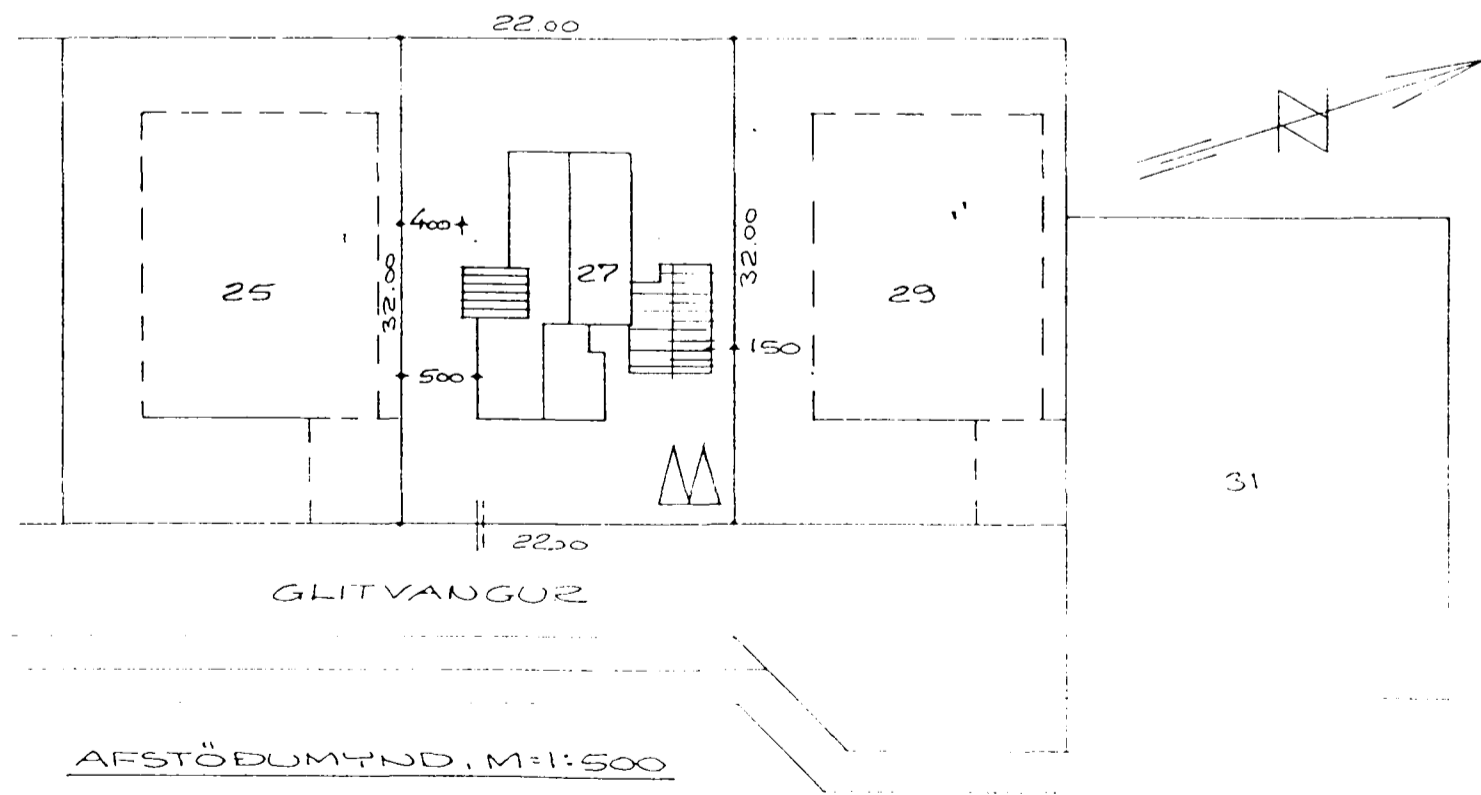



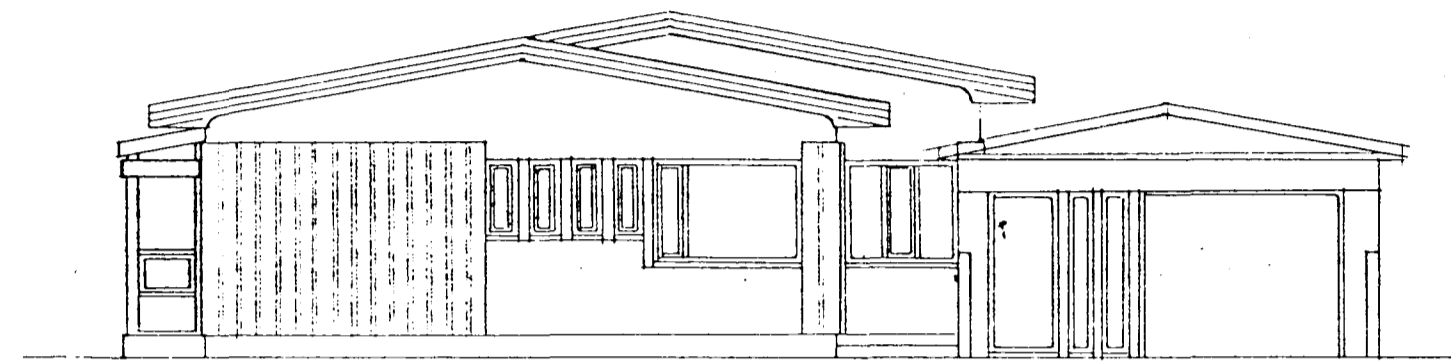

AÐSTURHLIÐ

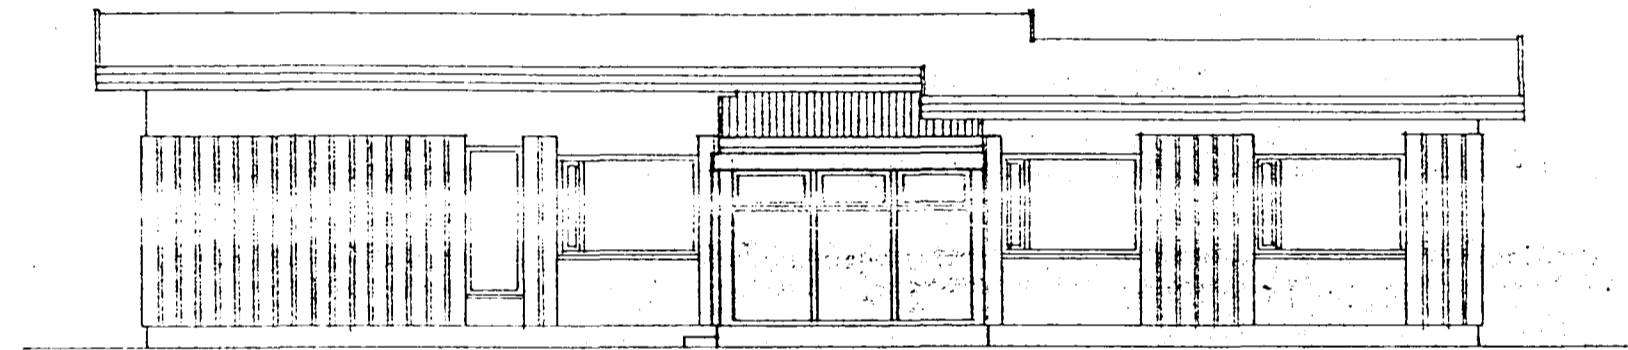

SÚÐURHLIÐ

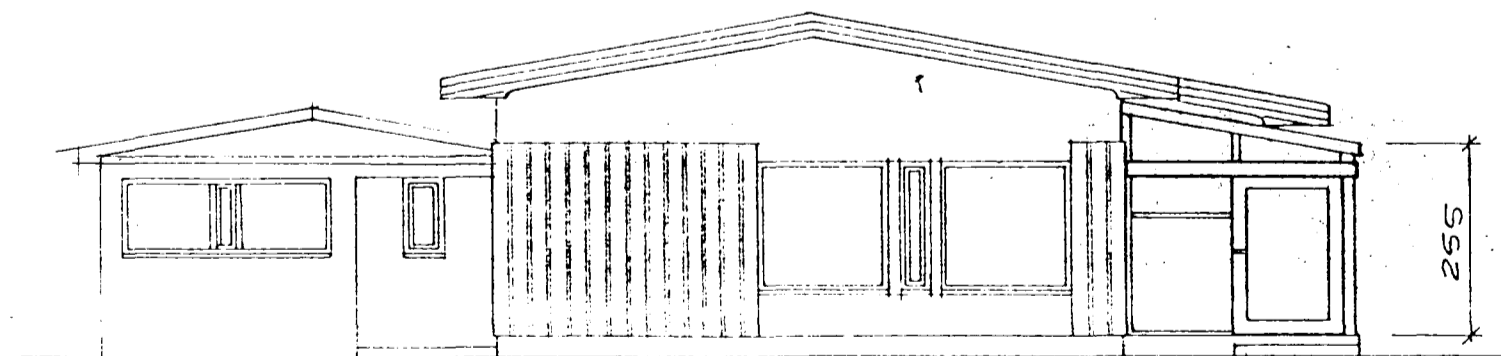

VESTRORHLIÐ

Samþykkt á fundi bygginga-  
nefndar þ. 23 / 9 1994

BYGGINGAVALTFRUMN  
Í HAFNARFELDI

Sigrún Halldóttir

BREYTT 20.8.1990 >RC BÍLG 15M3  
LAUFSKÁLI

GLITVANGUR NR. 27 M=1:100 1

>RC BÍLGEYMSLU TEIKN Í SEPT 94

FRJENDUR ERNI BFI M=1:100 1:500