GLITVANGUR NR. 29 M. 1:100

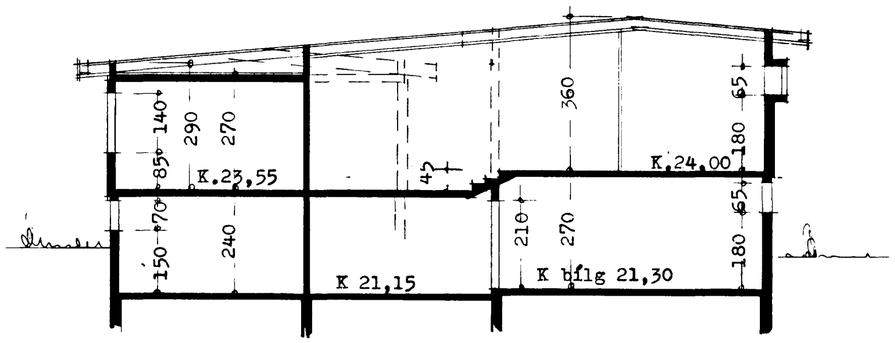

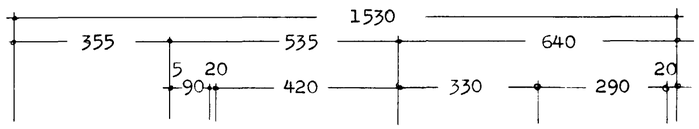

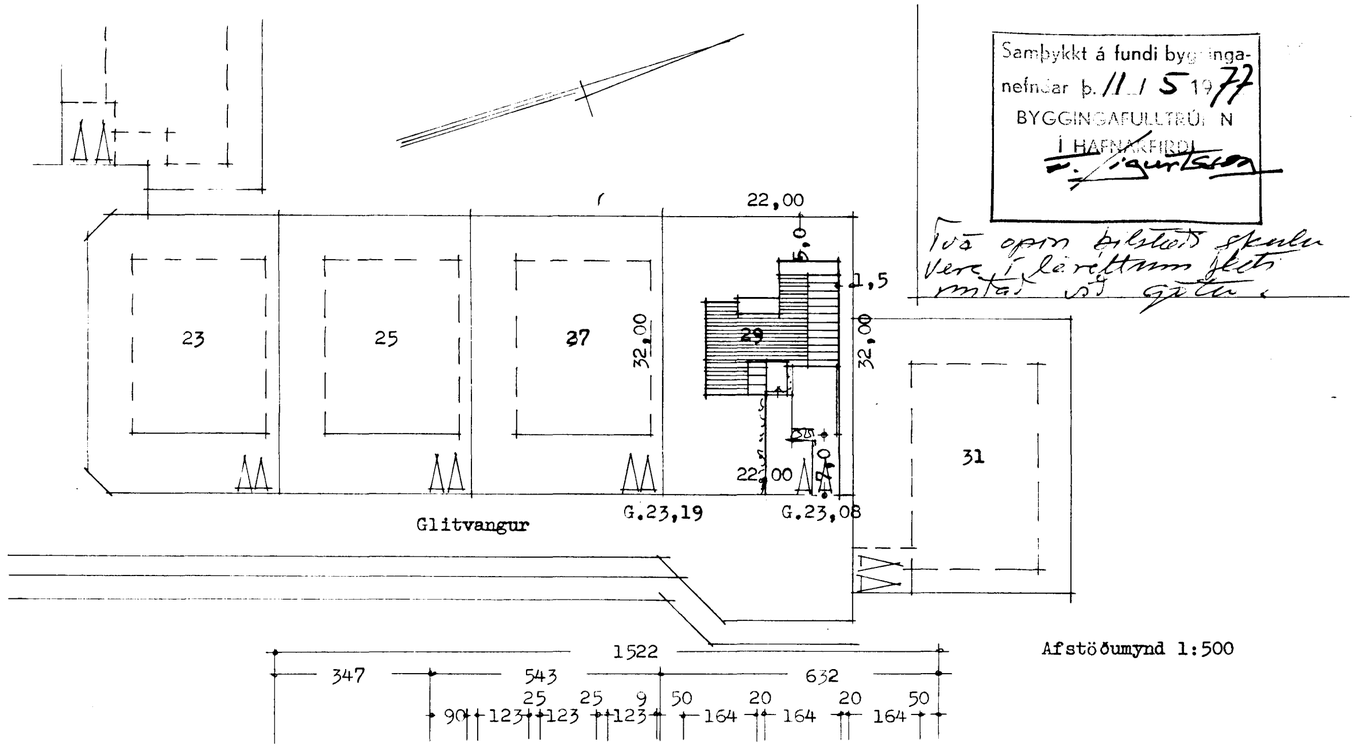

Samþykkt á fundi byggingarnefndar þ. 11/5 1977
BYGGINGAFULLTRÚI N
Í HAFNARFIRÐI

Tvö opin bílstæði skulu vera í lóðréttum flöt milli sín gata.

Afstöðumynd 1:500

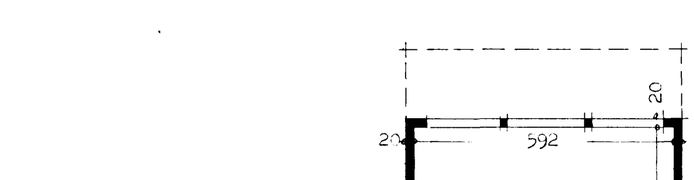

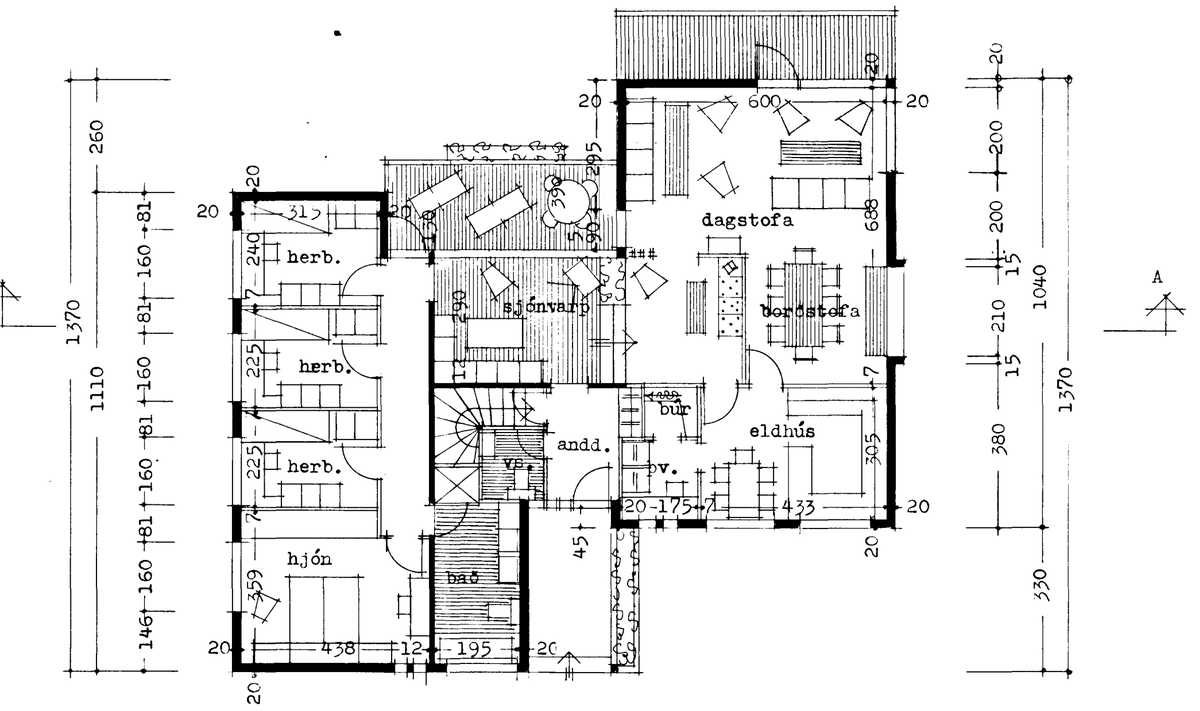

grunnmynd 1.hæð

grunnmynd kjallara

Reykjavík í maí 1977

Þ Kjartan Sveinsson