



Samþykkt á fundi bygginga-
nefndar þ. 11.15 1977
BYGGINGAFULLTRÚLIN
Í HAFNARFURDI
[Signature]


*Tvö opin balklads
skulu vera í lærtlum
fleti miðat við gæti.*

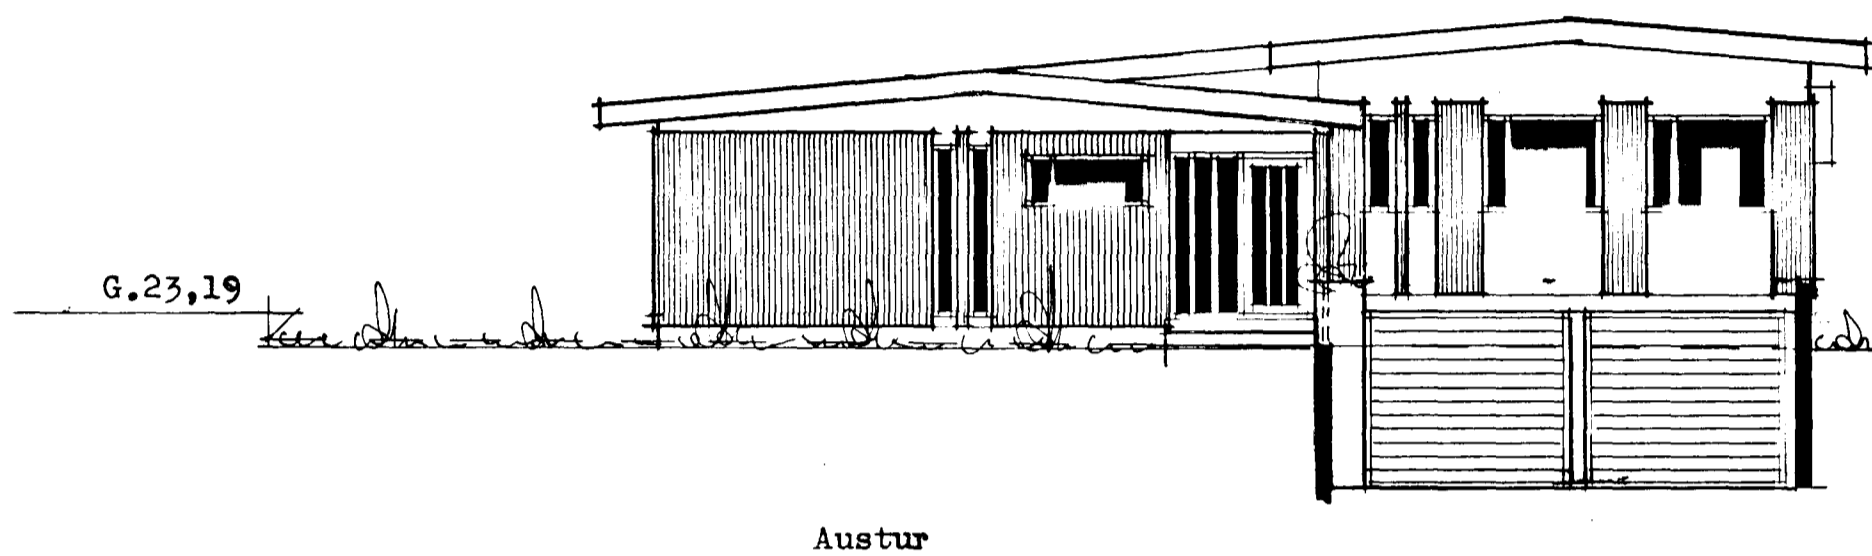


Austur

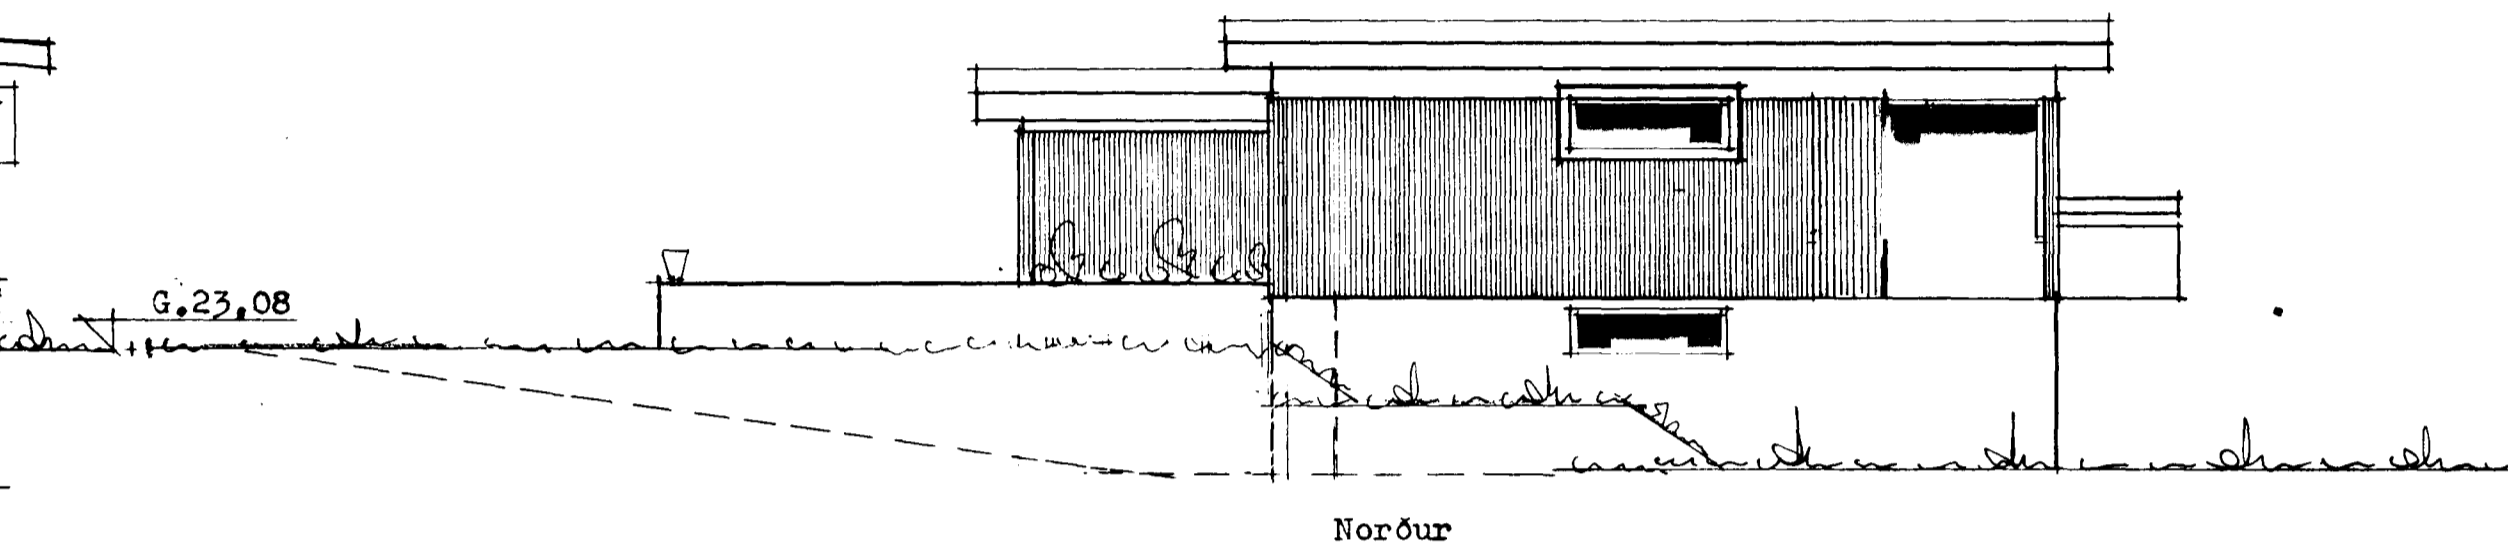

Norður

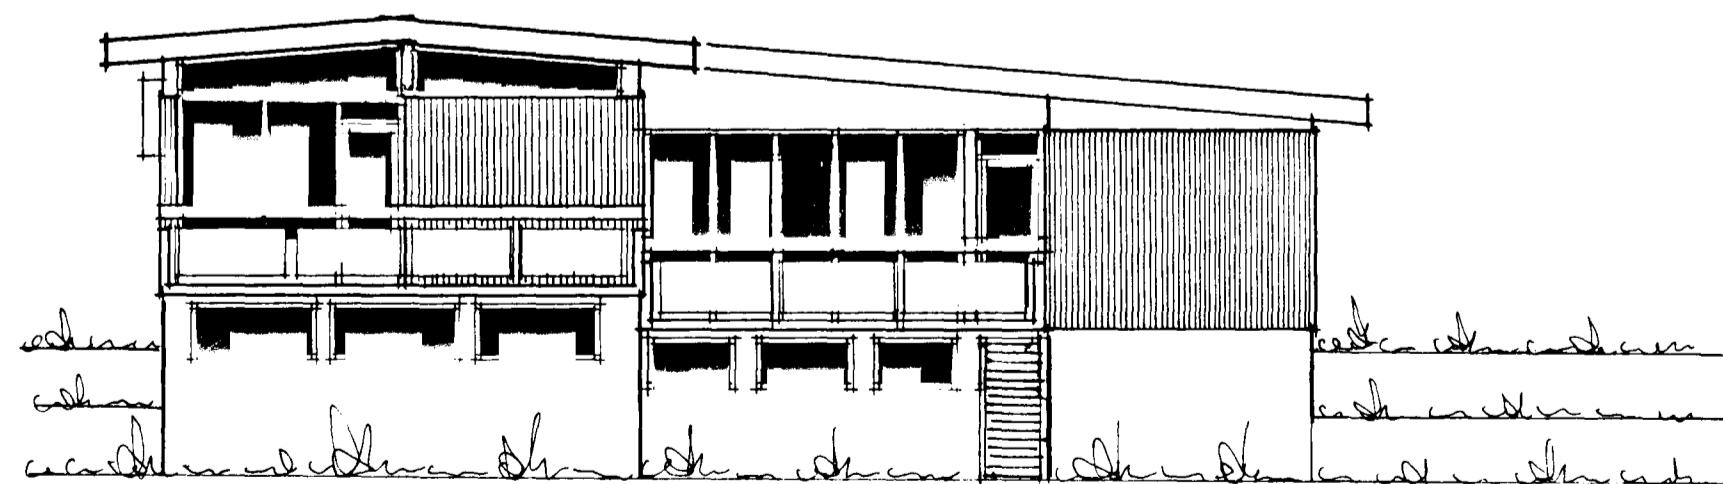

Vestur

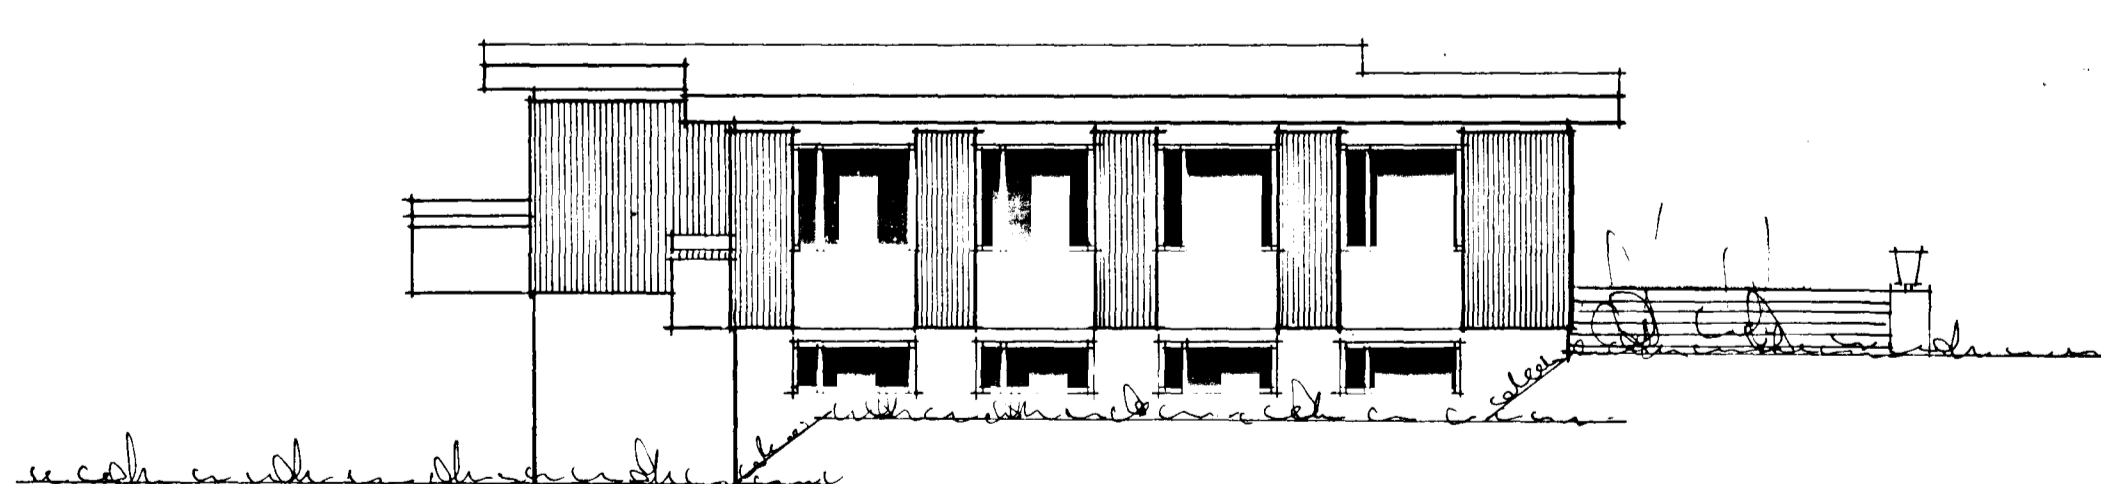

Suður

Reykjavík í maí 1977

[Signature]