GLITVANGUR NR. 31

Samþykkt á fundi byggingarnefndar þ. 23/6 1977
BYGGINGAFULLTRÚI N
Í HAFNARFIRÐI
F. /signature/

Ganga skal frá opnu eldhúsi í samráði við byggingafulltrúa

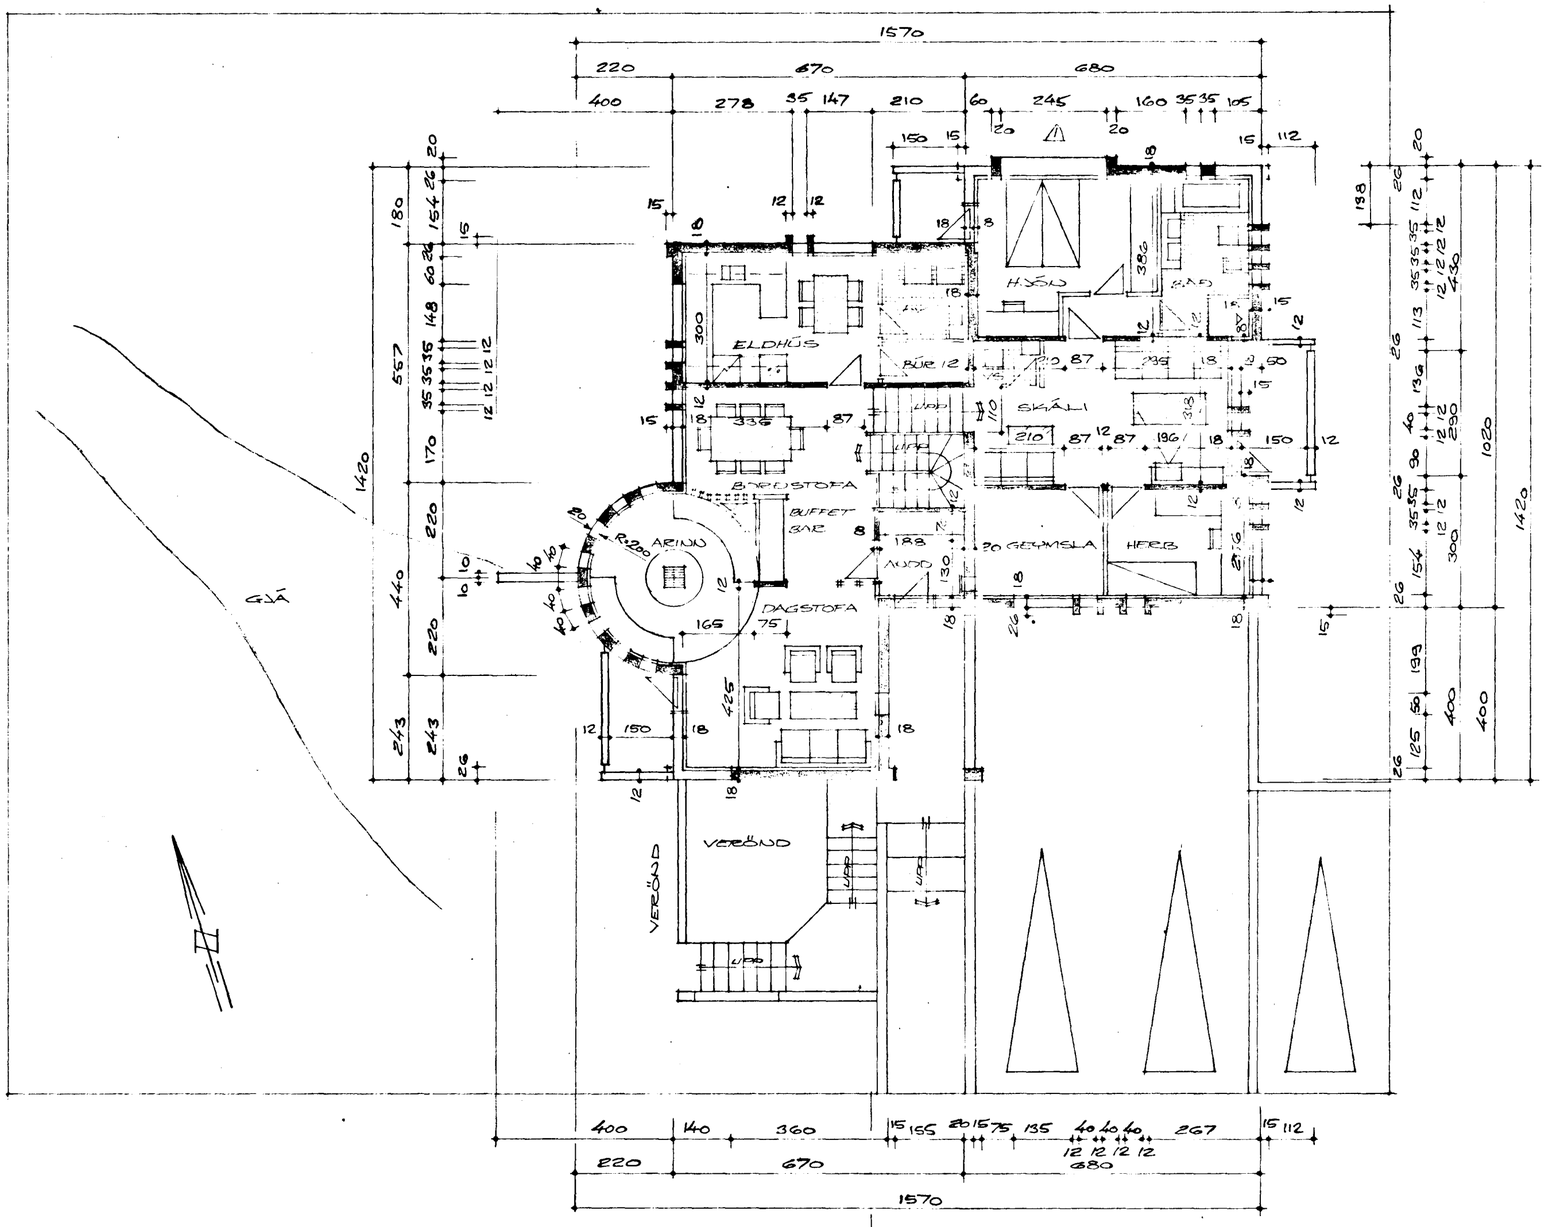

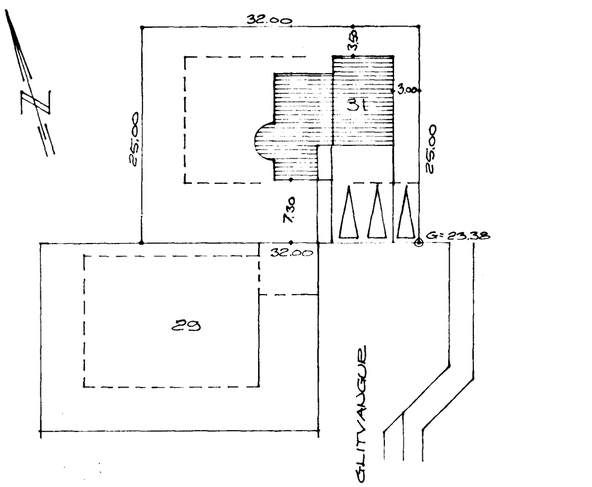

AFSTÖÐUMYND , M: 1:500

FLATARMÁL HÚSS = 153,25 M²

△ BREYTT 5.5.1977

GLITVANGUR NR. 31

HAFNARFIRÐI Í MARS 1977
ARNARHRAUNI 47, 50587

Ágúst Magnússon, FVFÍ