
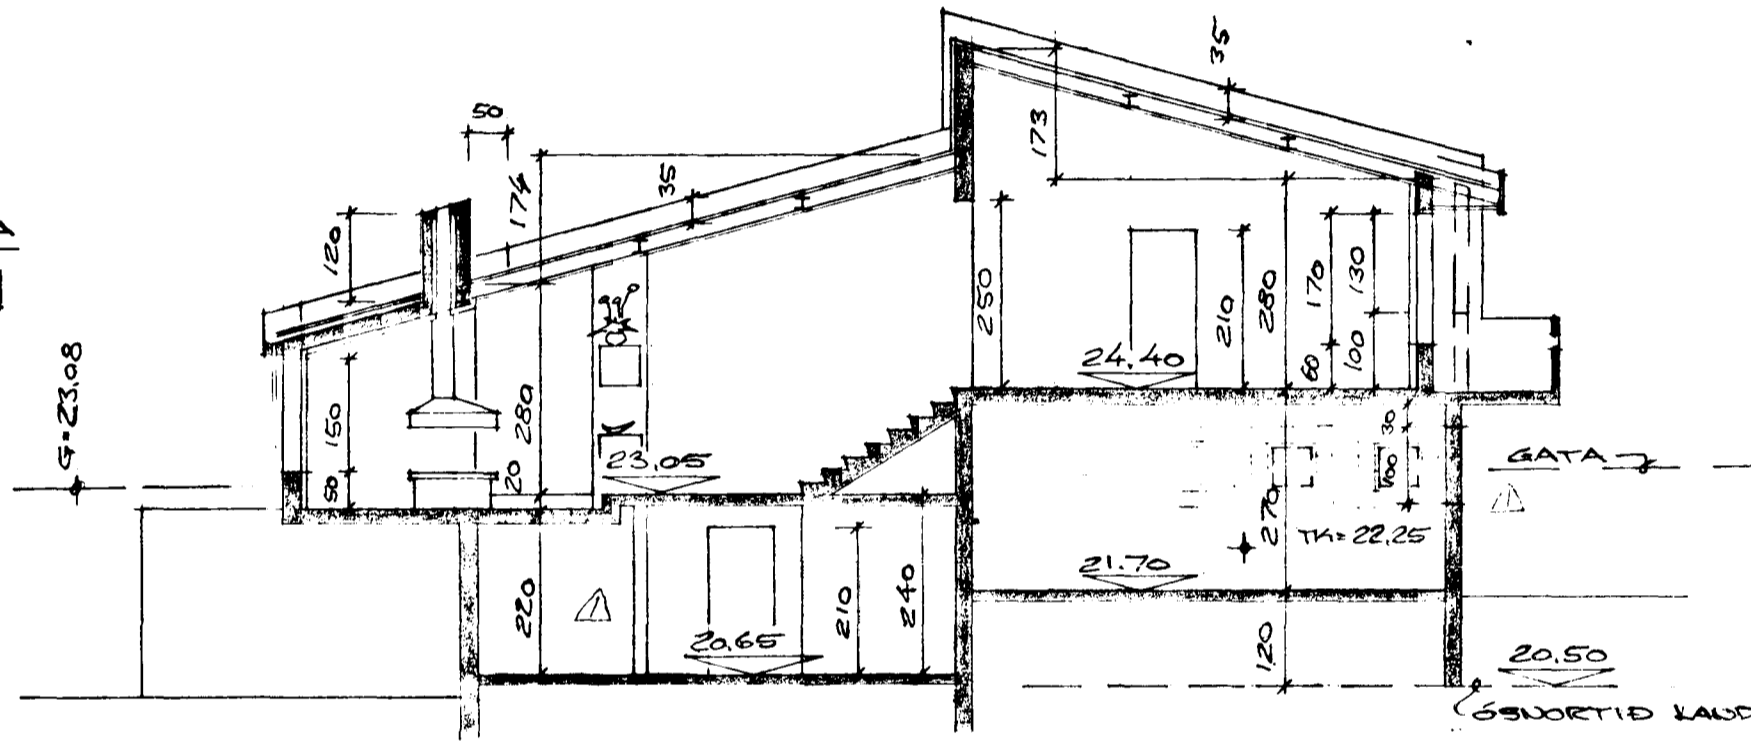


Samþykkt á fundi bygginga-
nefndar þ. 16. 1977
BYGGINGAFLUTRÚNN
Í HAFNARFIRÐI
S. Sigurðsson

Ganga skal frá opnu
eldstæði í samráði við
slökkvildisstjóra

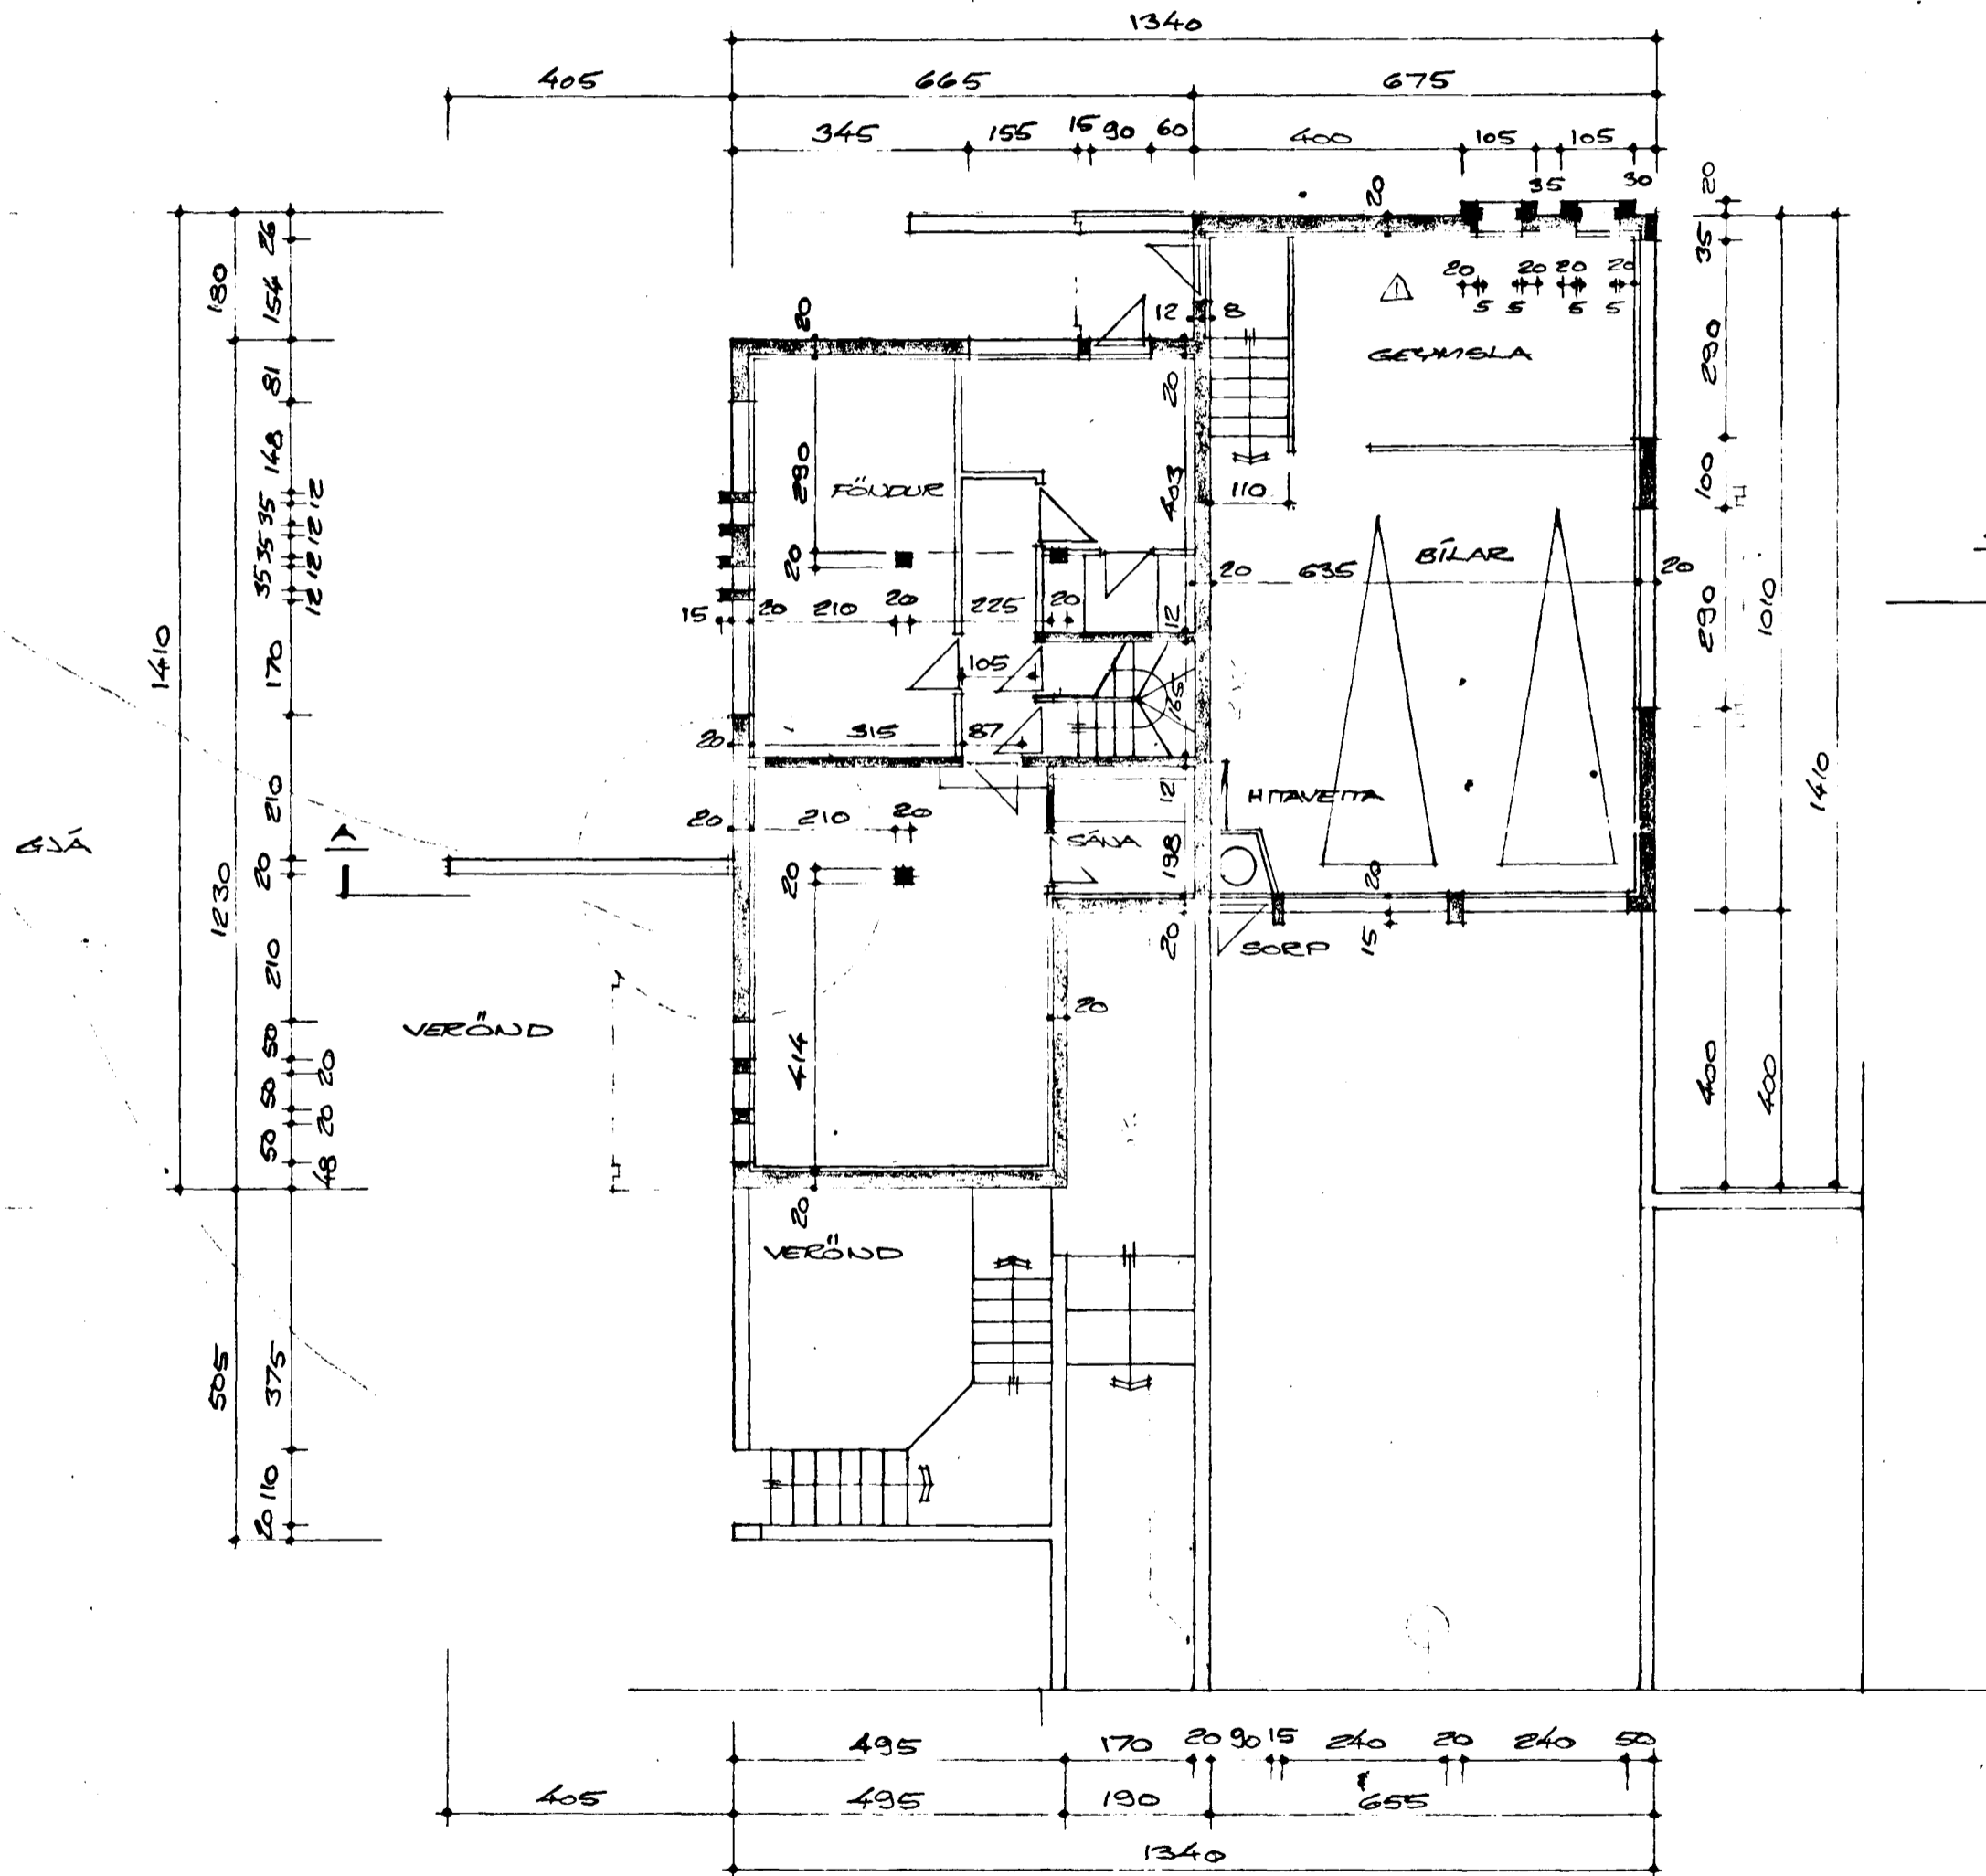

GRUNNYÐ KJALLARA, M=1:100

LEIÐSÖGJA (TH) (HAFNARFIRÐI)
4.5. 1977
7.11. 1977
8.11. 1977
10.11. 1977
1.12. 1977
3.12. 1977
GLITVAUGUR NR. 31
HAFNARFIRÐI Í MARS 1977
ARNARHRAUNI 47. 50587

Agnar Magnússon, ERF