VINNUTEIKNING NO. 02.

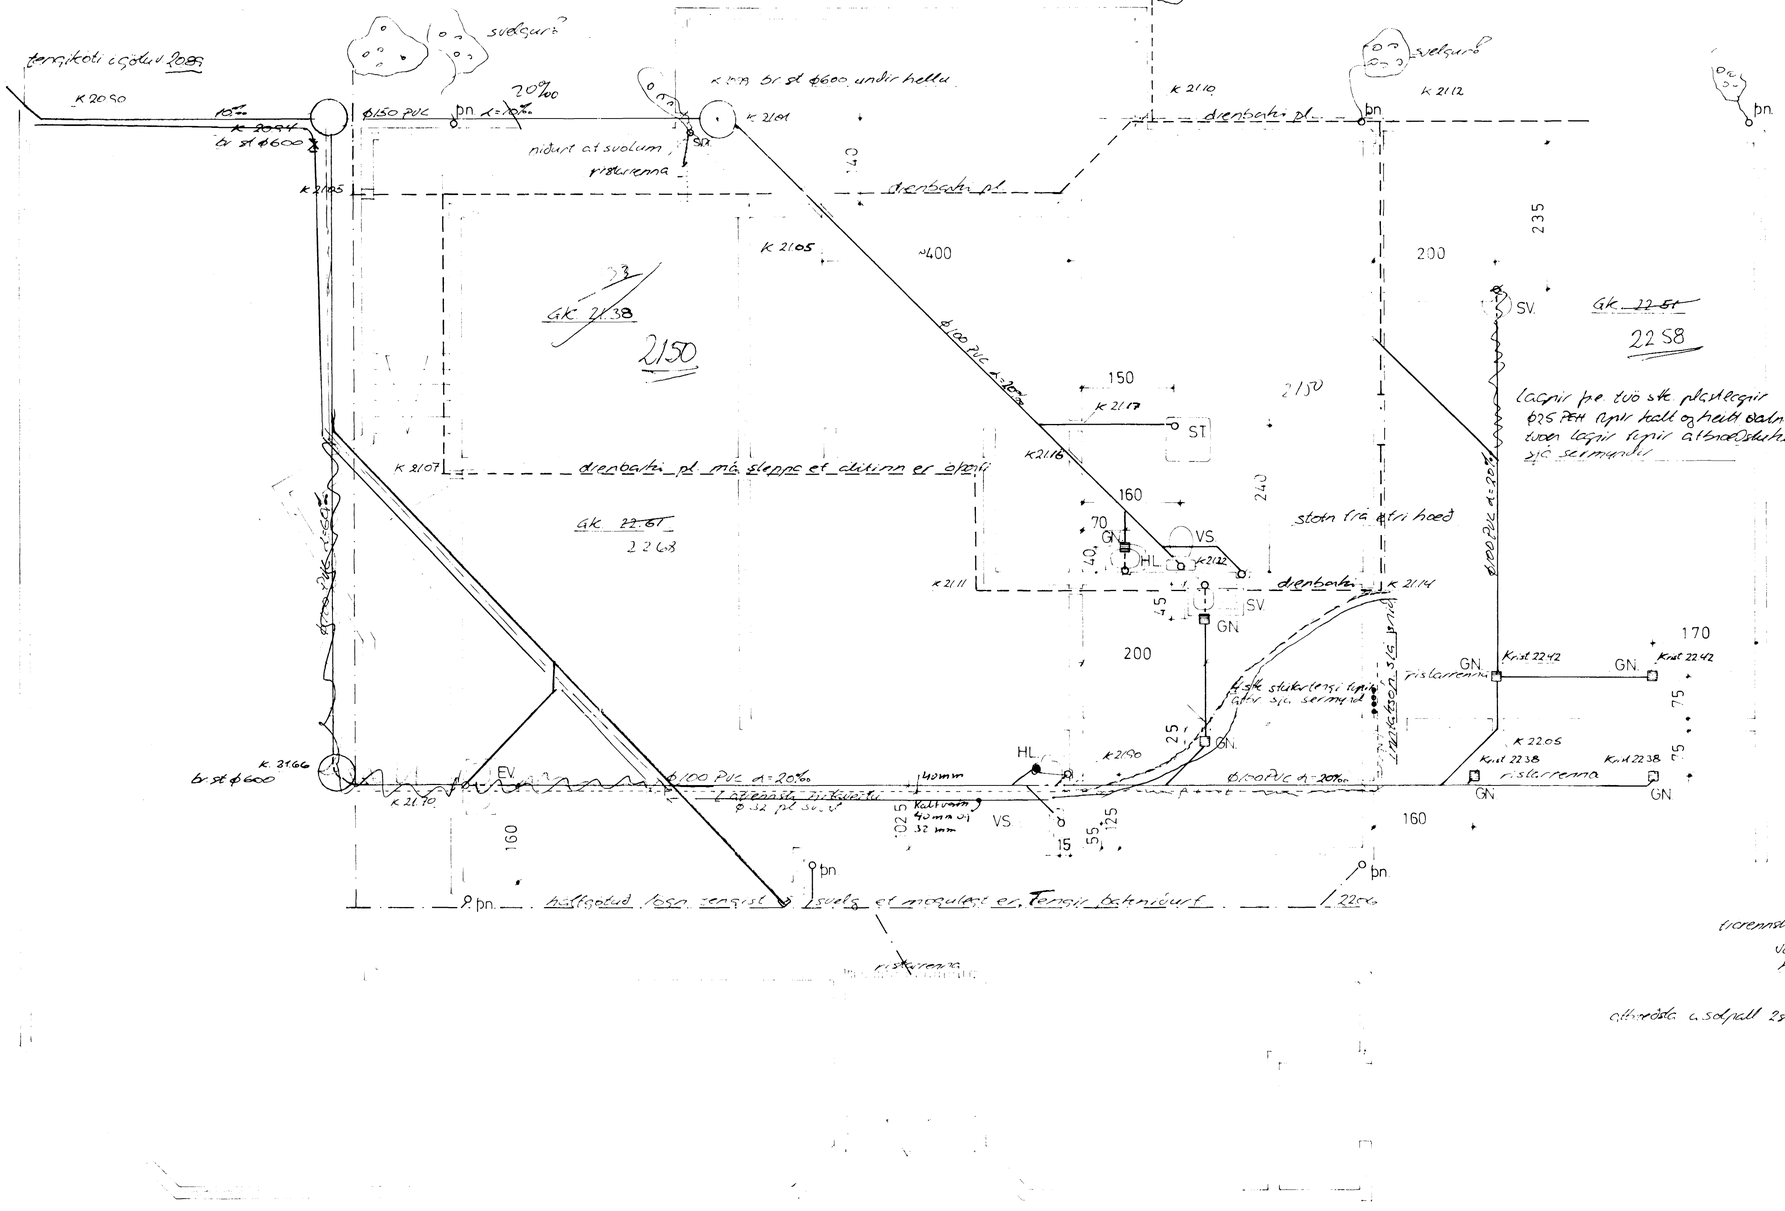

EFNISLISTI		
no	efniseining	magn

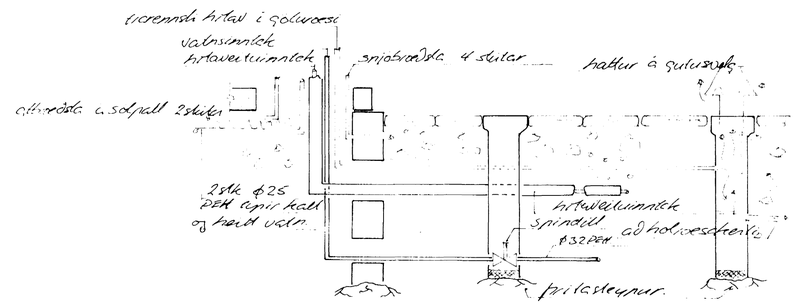

snið a-a, inntak HR og VH. ásamt bakrennsli heita vatns

SKÝRINGAR

Allar nauðsynlegar undir gólfplötu og utanhúss eru PVC plaströrlagnir ϕ100 nema annar mál sem tilgreind. Gæta skal þess sérstaklega að lagnir milli steinbrúnamóta séu með jöfnum halla og á þönni stefnu, hvað á veltiþjöppuðum jarðvegi síðið grafa 10 cm lögð jarðvatnslögn er hallgalvan barki ϕ75mm sem lögð út eftir afstöðum í svalir eða gólfrauf. Öll upptalin mál eru í mm og hæðartölur á lögnum miða við rennslisbotn. Lagnir heita vatns leiðar, lagnir kalda vatns gerðar úr lagnstöðum og brunnum á lóðinni og gólfum hátt, brunnar þannig með stöpli lokið í frostfrían, aðgengilegt

Glitvangur 5 Hafnarfirði

Þorgrímur Stefánsson tæknifr. Hraunbraut 12 Kópav. s43637			