



Samþykkt á fundi bygginga-  
nefndar þ. 29.6.1983  
BYGGINGAFULLTRÖUN  
Í HAFNARFIRÐI  
*E. Jónsson*


Ganga skal frá öðru  
eldstæði í samráði við  
slökkviliðsforstjóra

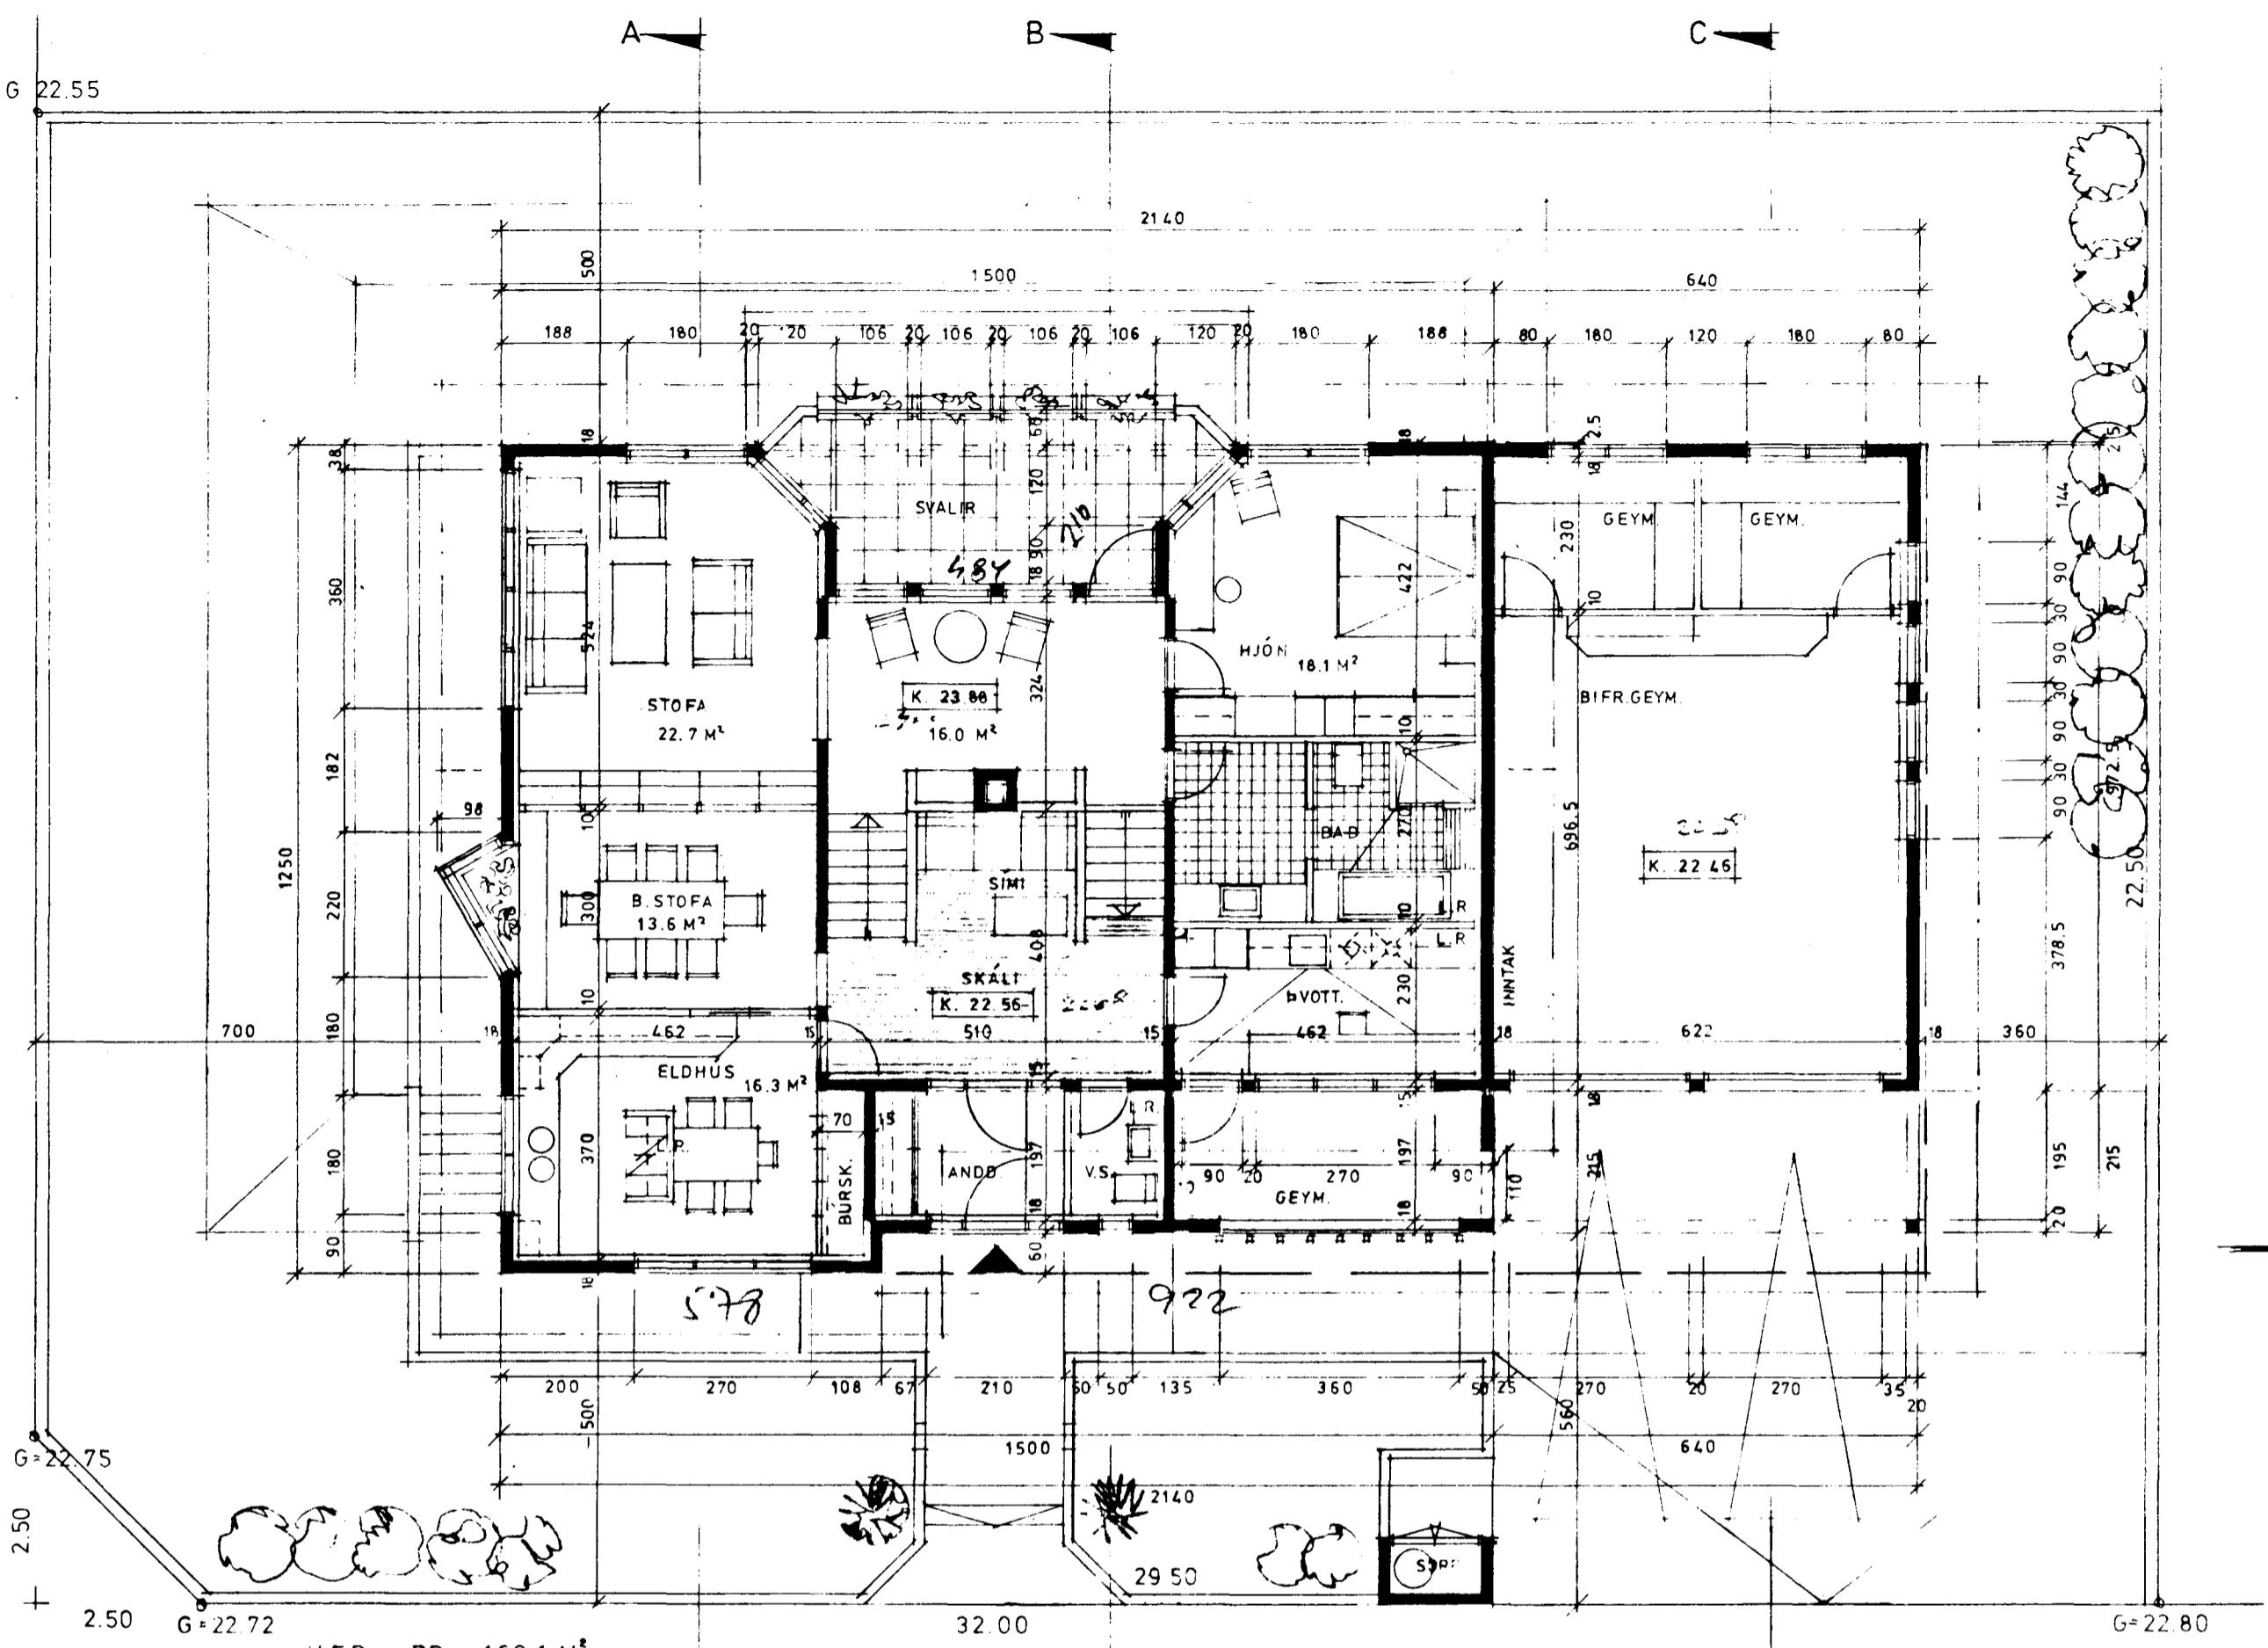


HÆÐ, BR : 160.1 M²  
GEYM., " : 10.3 M²  
BIFR. GEYM., " : 62.3 M²

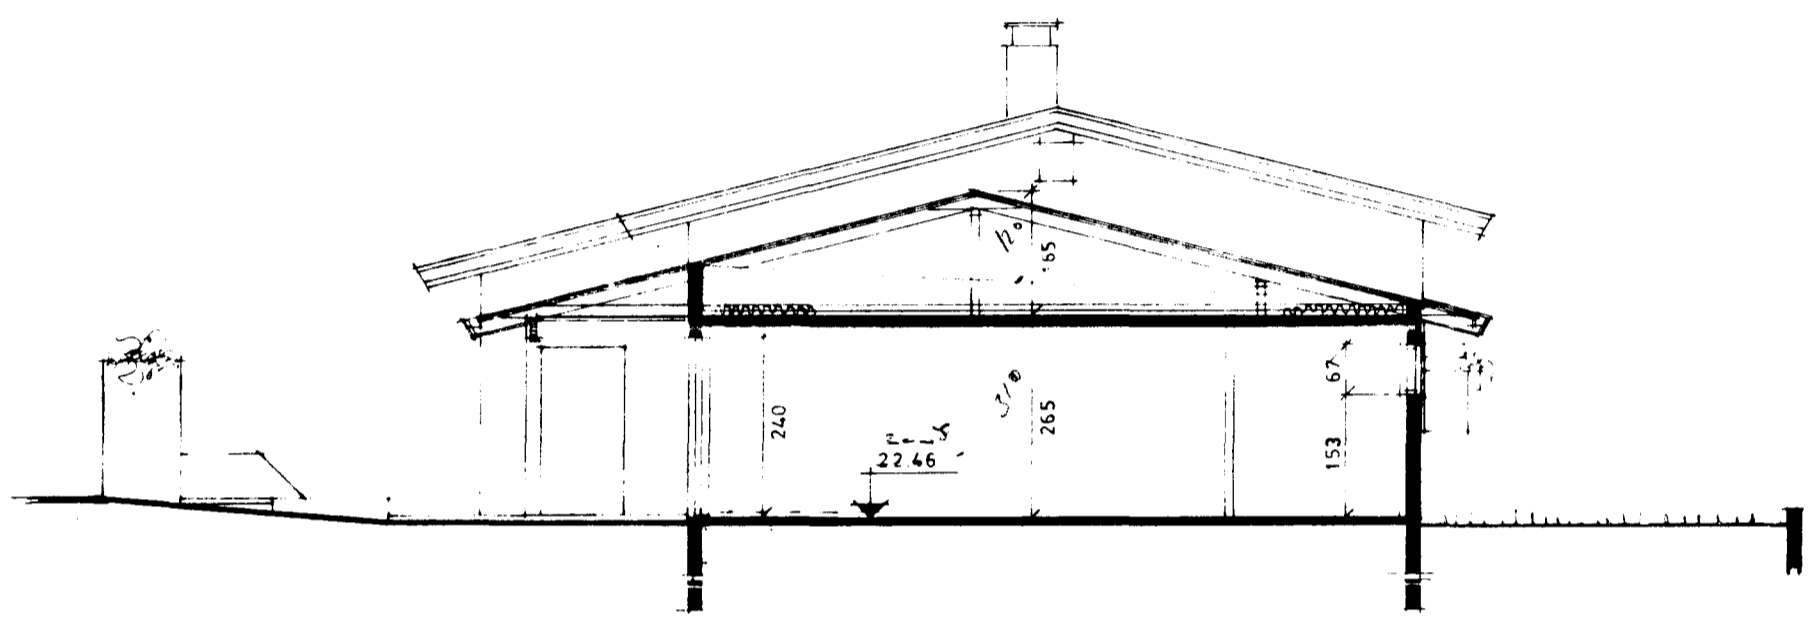

SNID C-C

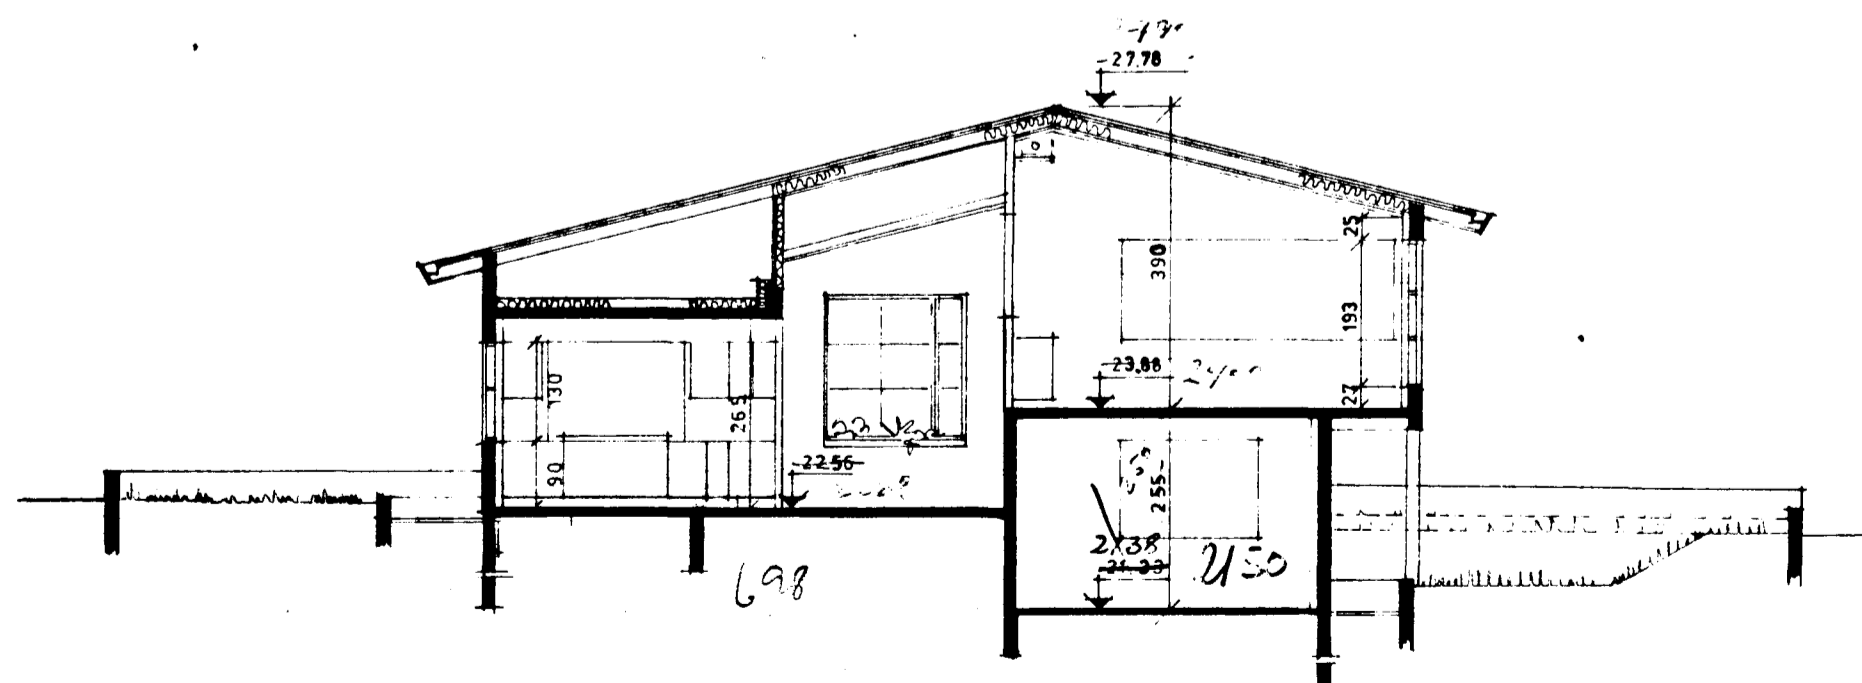

SNID A-A

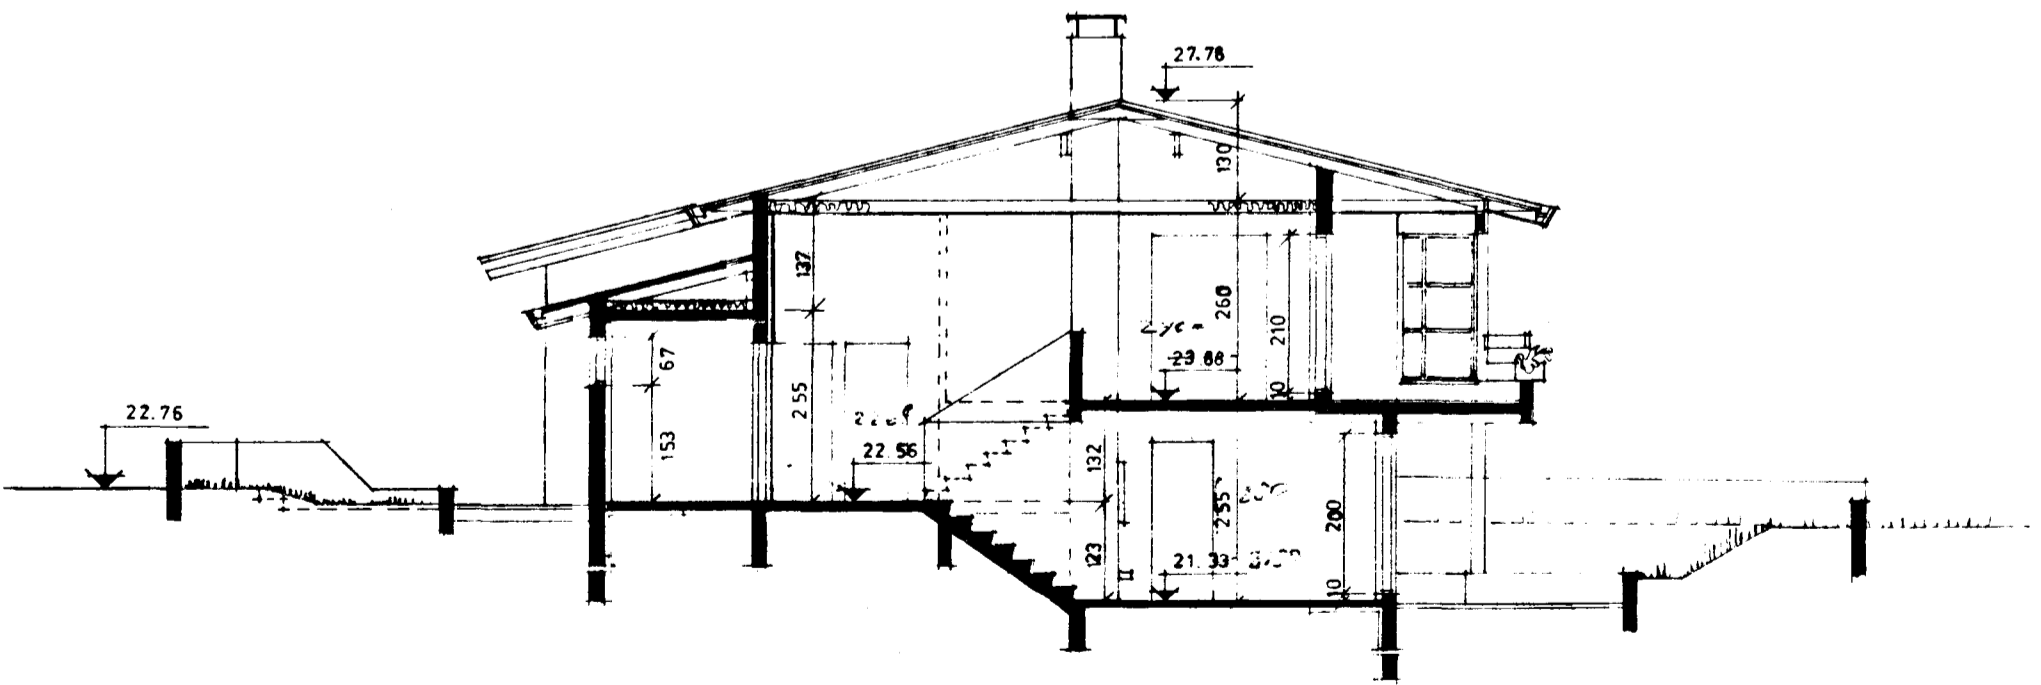

SNID B-B

2760.0050.01

*Óli Þórðarson* TEIKN. NR. 2