



Samþykkt á fundi bygginga-
nefndar þ. 29/6 1983
BYGGINGAFULLTRÖÐIN
Í HAFNARFIRÐI

S. Jónsson

Ganga skal frá önnu
eldstæði í samráði við
slökkviliðsfora

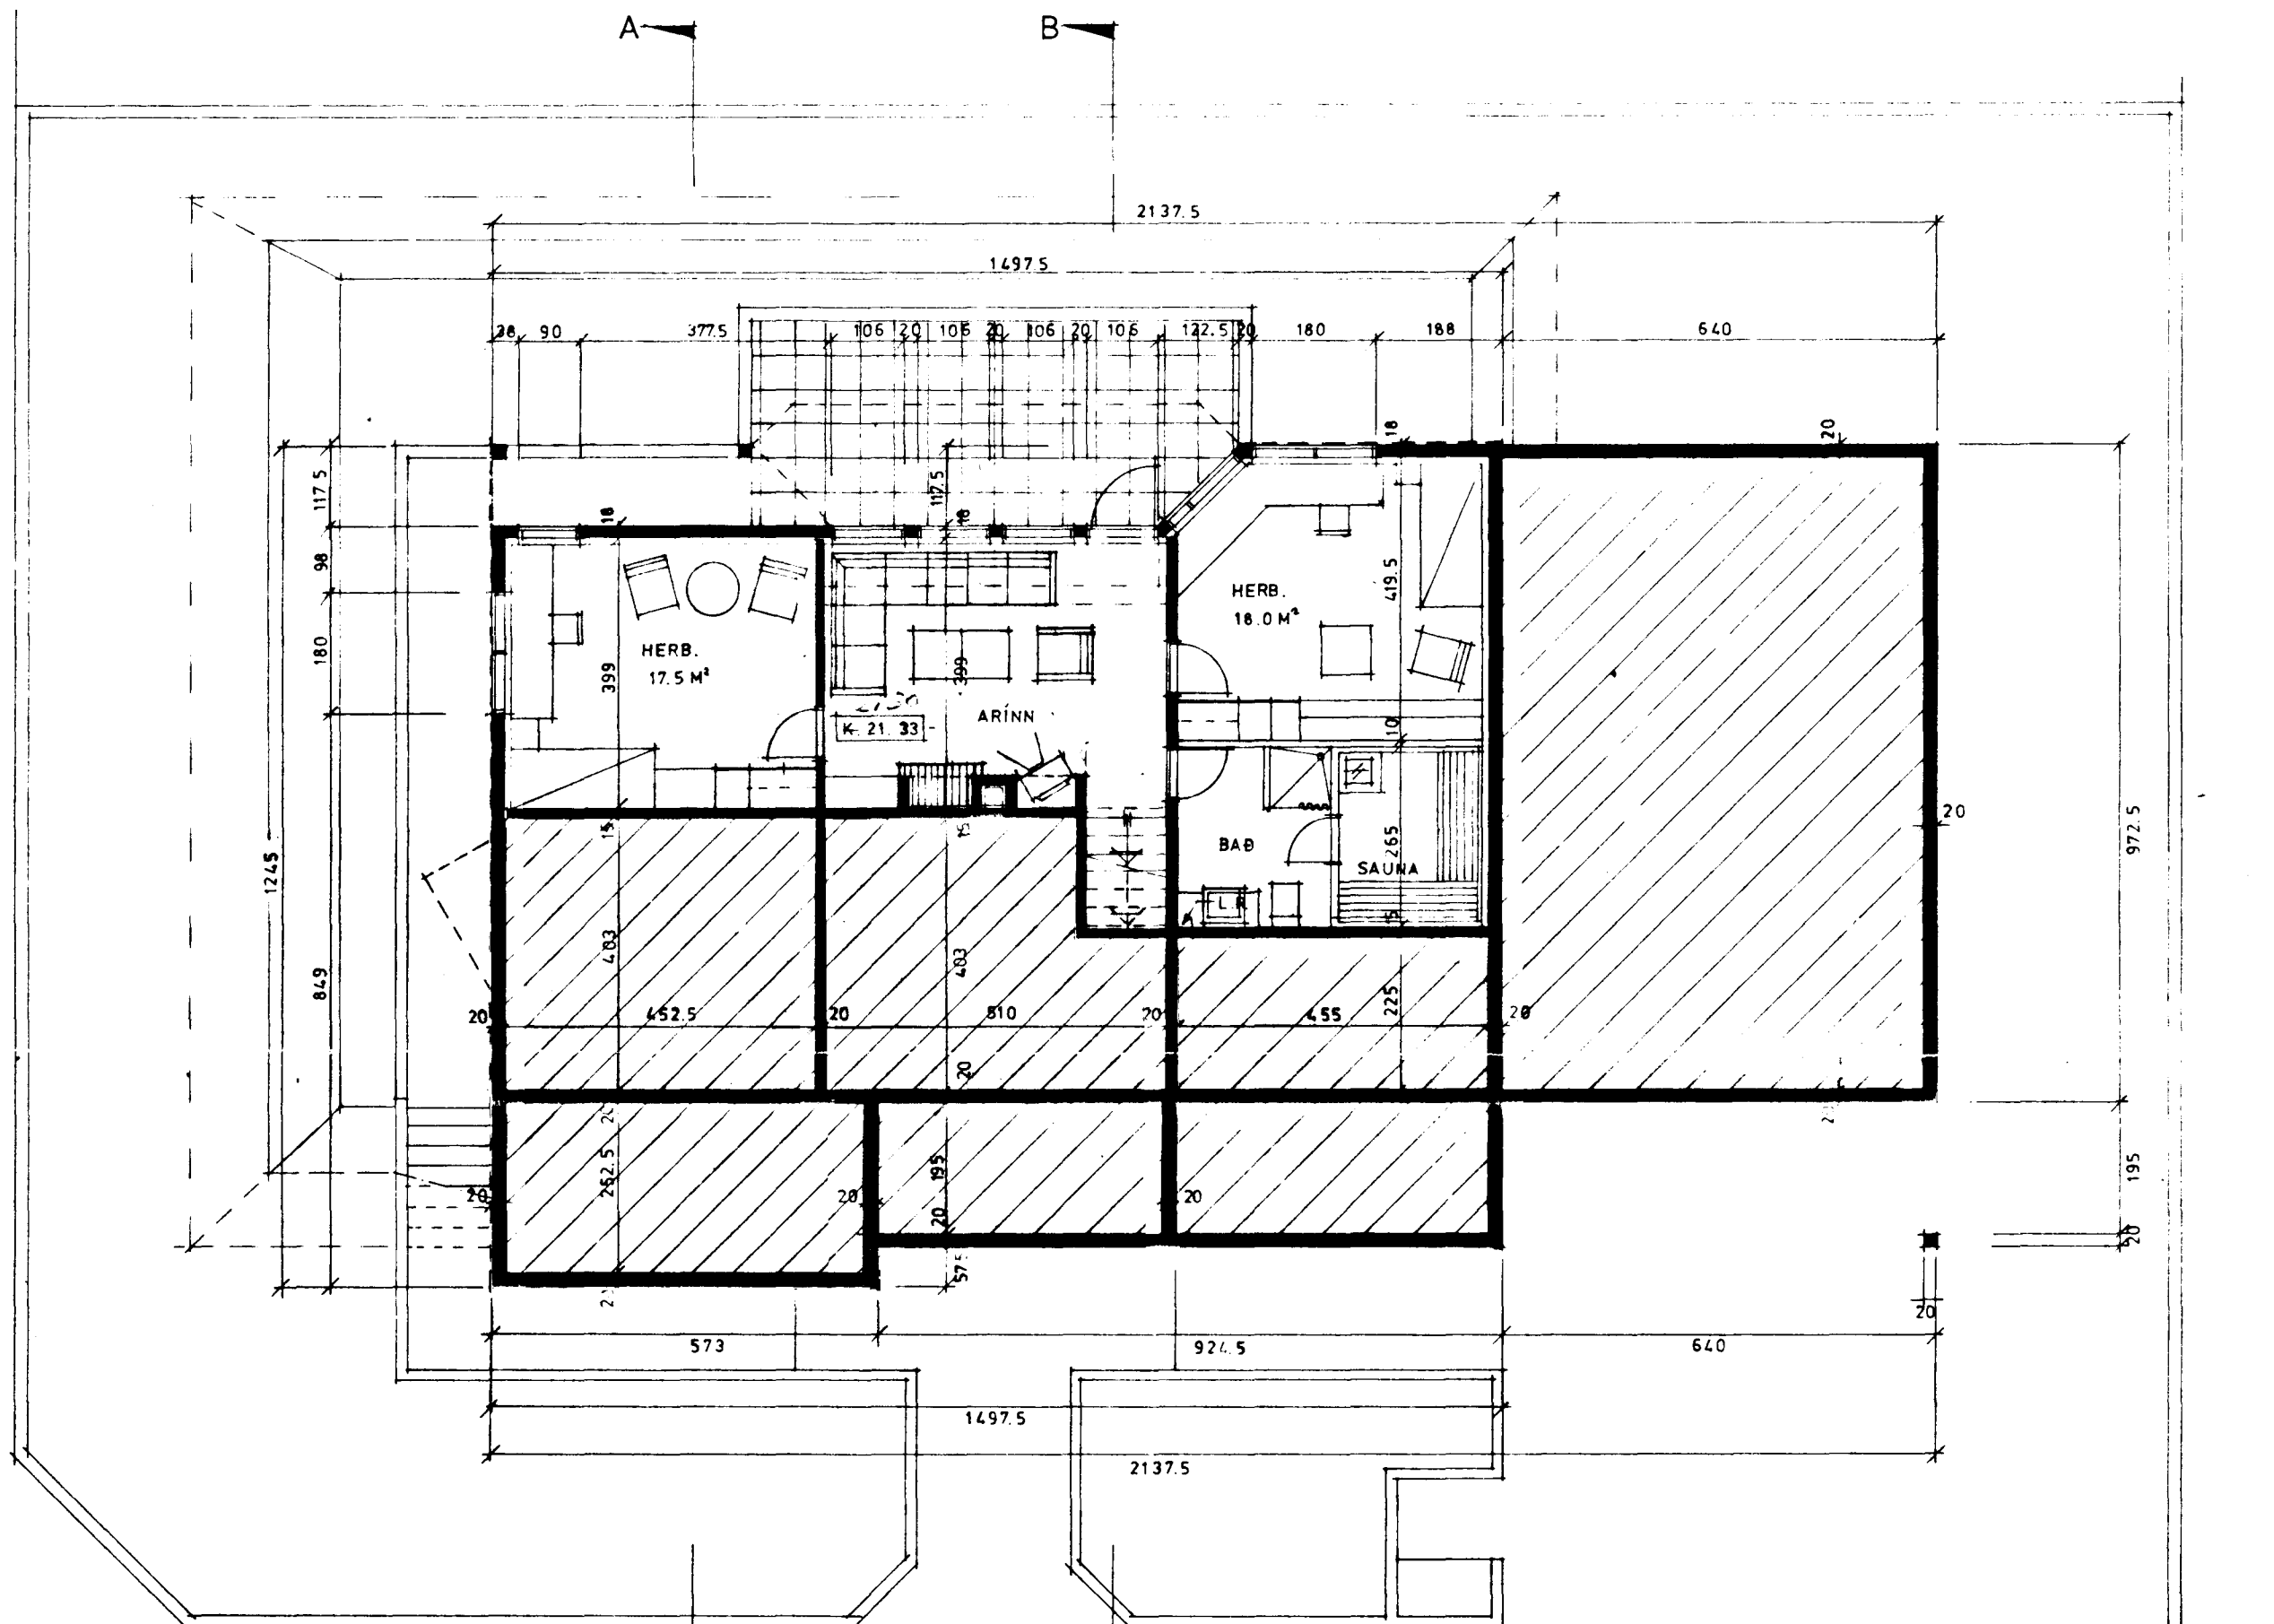

JARÐHÆÐ, BR. : 79.8 M²

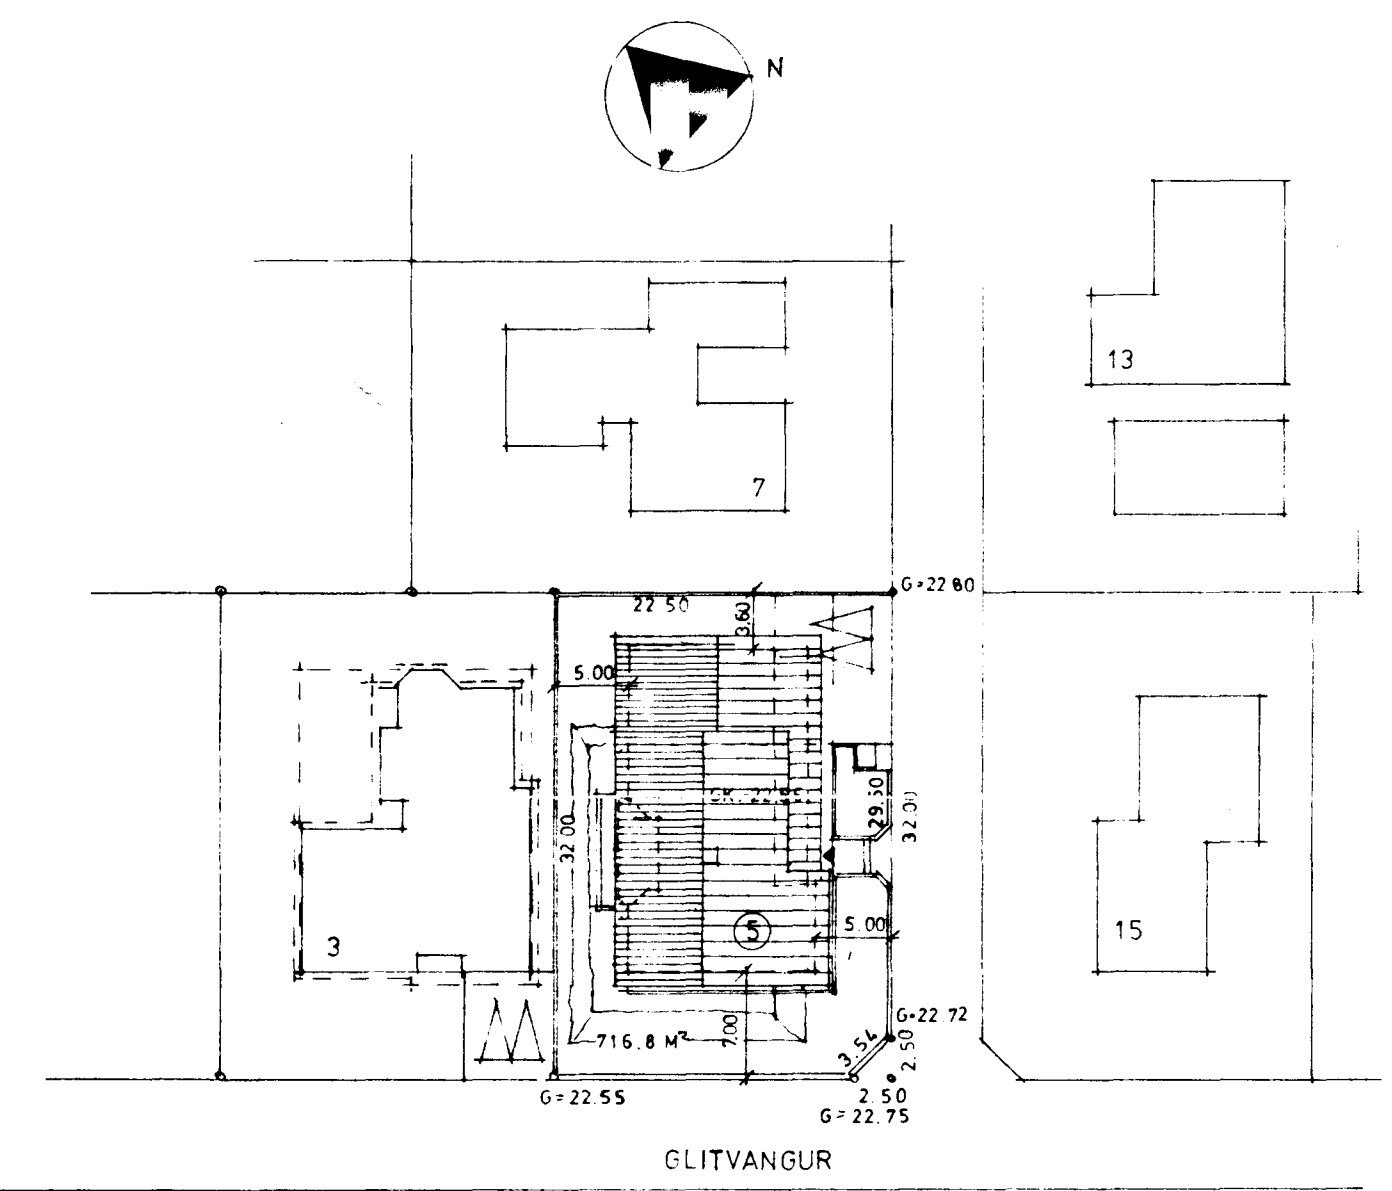

AFST. MYND M. KV. 1:500

KÓLNUNARTÖLUR SAMKV.
ÍSL. ST. 66

JARÐHÆÐ BR. : 79.8 M²
HÆÐ --- : 160.1 M²
GEYM. --- : 10.3 M³
BIFR. GEYM. --- : 62.3 M³

RÚMMÁL
HÚS : 844.1 M³
BIFR. GEYM. : 216.2 M³

2760-0050-01

Ólafur Jónsson TEIKN. NR. 1