


OFNASKICA			
OFN NR	AFKOST KCAL/H	FRÁVÆLI (HxL) OFNAR	STUTAR
1	487	P880x720	$\phi 10$
2	713	P740x1320	$\phi 10$
3	1135	2P740x1320	$\phi 10$
4	1218	P740x1320	$\phi 10$
5	654	3P330x400	$\phi 10$
6	649	P740x1270	$\phi 10$
7	834	2P740x960	$\phi 10$
8	944	3P440x1120	$\phi 10$
9	2394	2P440x4000	$\phi 15$
10	2030	2P740x2320	$\phi 15$
11	1344	2P740x1520	$\phi 10$
12	125	P740x400	$\phi 10$
13	784	2P330x610	$\phi 10$
14	735	P740x1440	$\phi 10$
15	2615	2P740x3200	$\phi 15$

PIFUR SÉU VEIÐLEGGAR SVARTAR, MIÐSTÓÐVAR-PIFUR. PÍFUR SKAL TENGJA MEÐ SKRUFUDUM TENGISTYKKJUM. PÍFUR SKAL EINANNGRA MEÐ 2 CM GLEICULLARHÖLNUM. OFNARERFIÐ SKAL BRÝSTIÞRÓSFA VIÐ 6KG/CM² BRÝSTING Í 24 TÍMA. BRÝSTING SKAL MÆLA VÍÐI UNTARI. EFDI OGVIÐVA SE Í SAMRÆMI VIÐ REGJLIGERÐ UM HITLAGNIR Í REYKVAÐI. OFNASKIC SÉU DANKERES FYR. FRÁREIÐSLIÐENMAR GETA SKAL REFS AD PÍFUR LIGGI EKKI FAST VIÐ GÖLF. KEIÐ ER FYRIR $\Delta T = 40^{\circ}C$ (HITAVENTA).

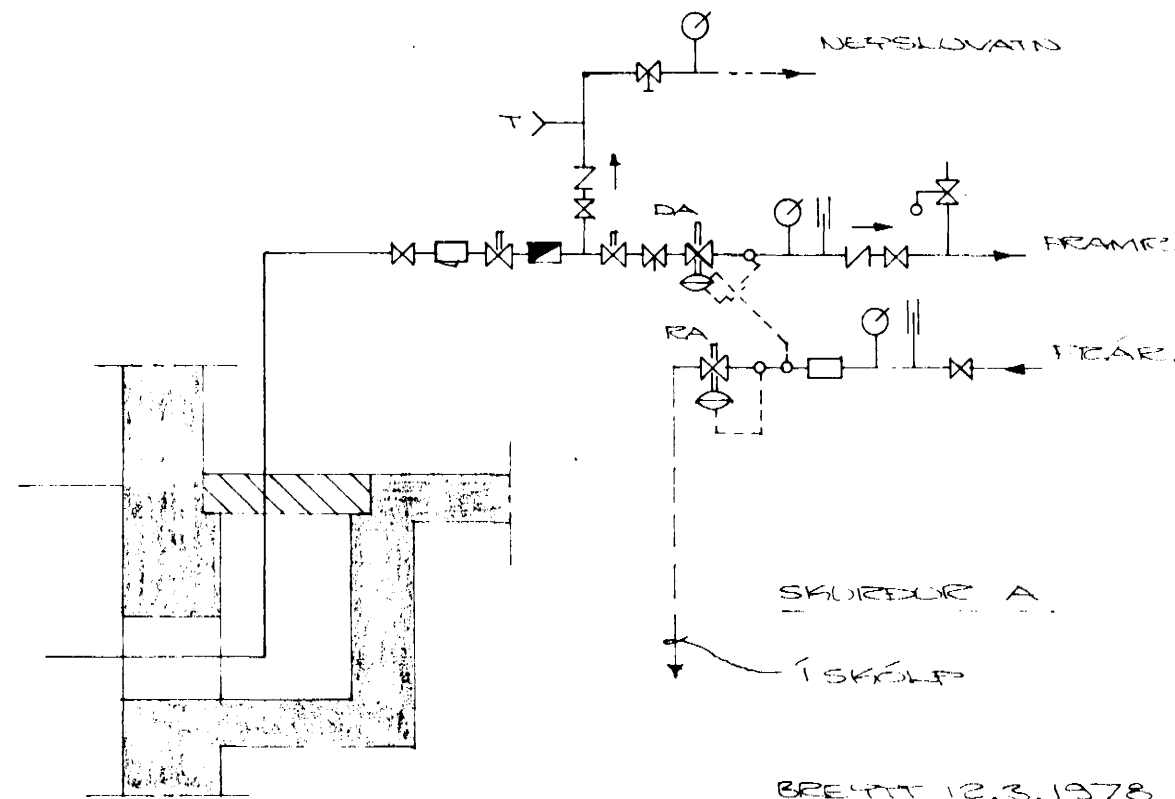

FRÁREIÐSLI AD OFNUM
FRÁREIÐSLI FRÁ OFNUM

HEITT NEYSLUVATN

REIÐILOKI

EINSTRÆMISLOKI

SÍA DANFOS EY

HEMILL

VATN

17. maí 1978

HAFNARFIÐARÐER
BYGGINGAULLTRÁUM

HITAVÉIÐ

BRÝSTIMÆLI

TENINGARLOKI

DA

SKÁLFVIRKUR LOKI
DANFOS AVD: DA

KA

SKÁLFVIRKUR LOKI
DANFOS AVD: KA

BRÝSTIMINKARI, EF MEÐ HARE
GLITVANGUR NR. 7

HAFNARFIÐI Í OKTÓBER, 1977
ARNAHRÁUNI 47 50587
HITAKERFI - RÚMMHJÓÐ

Ásgerður Magnúsdóttir

BREYTT 12.3.1978