



Φ100 P (Φ150 ST) 36.32%

TH=21.31

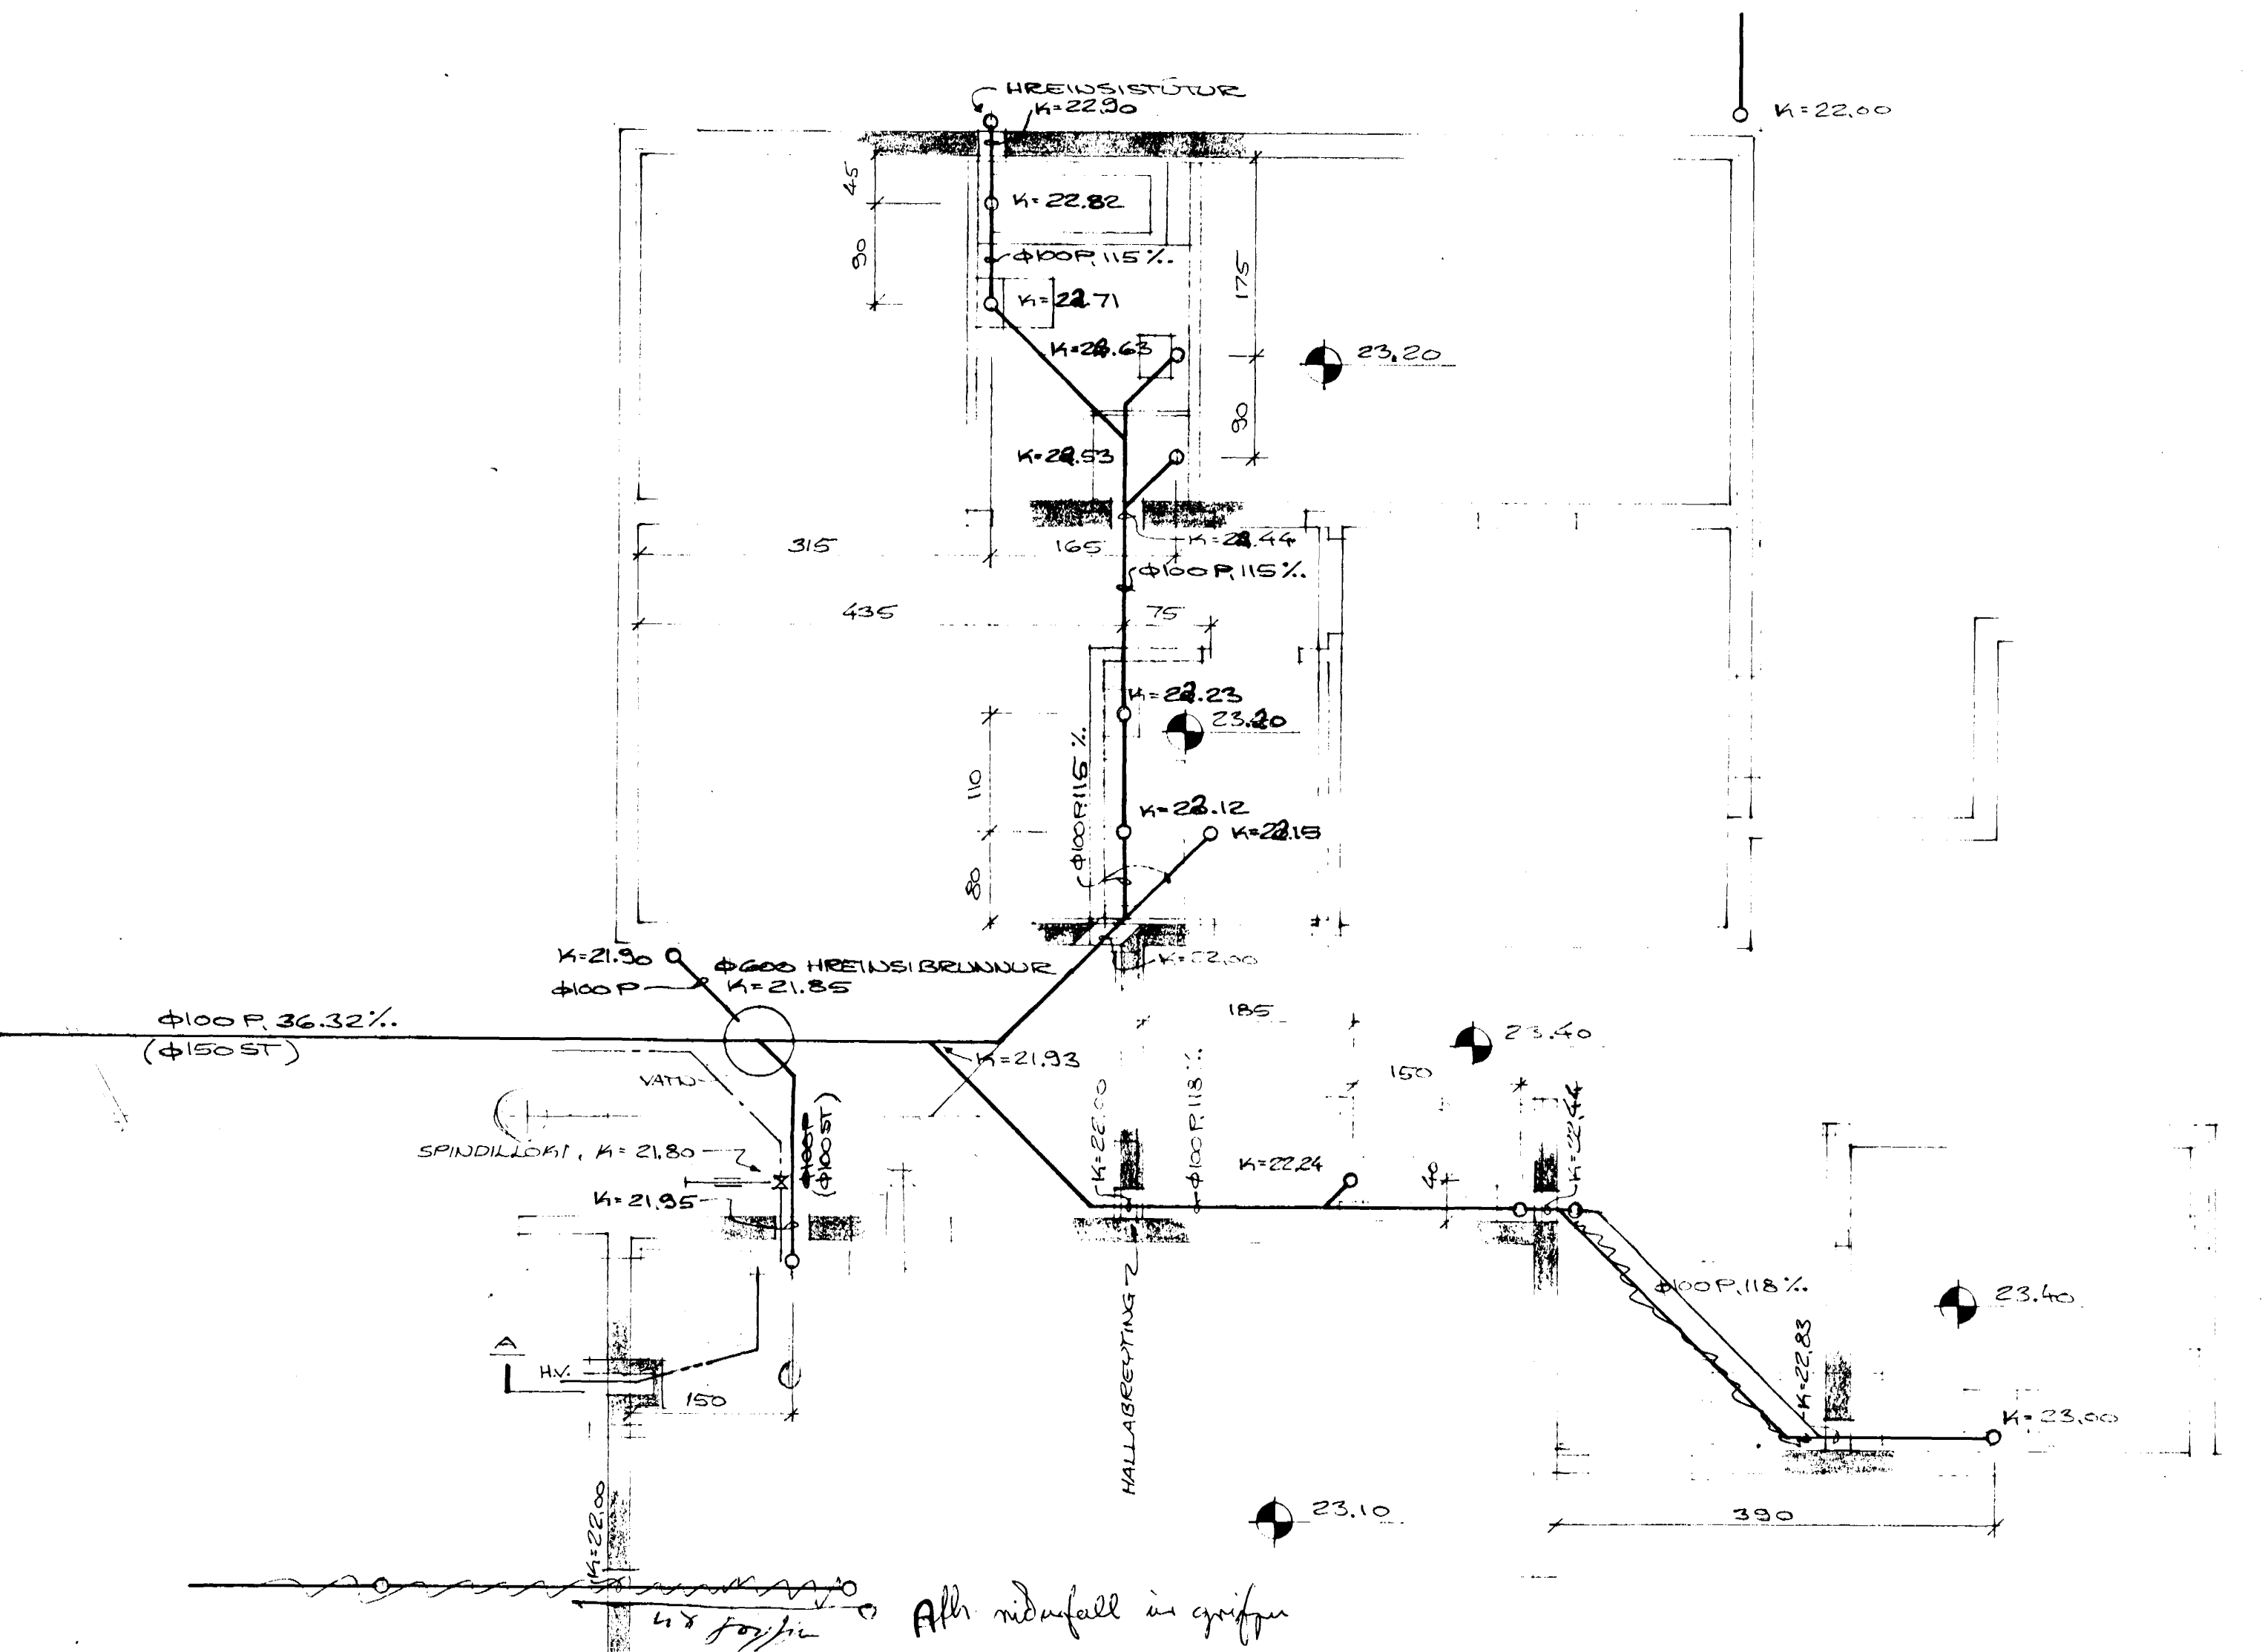


48 fop/ie Allt niðanföll in gripur

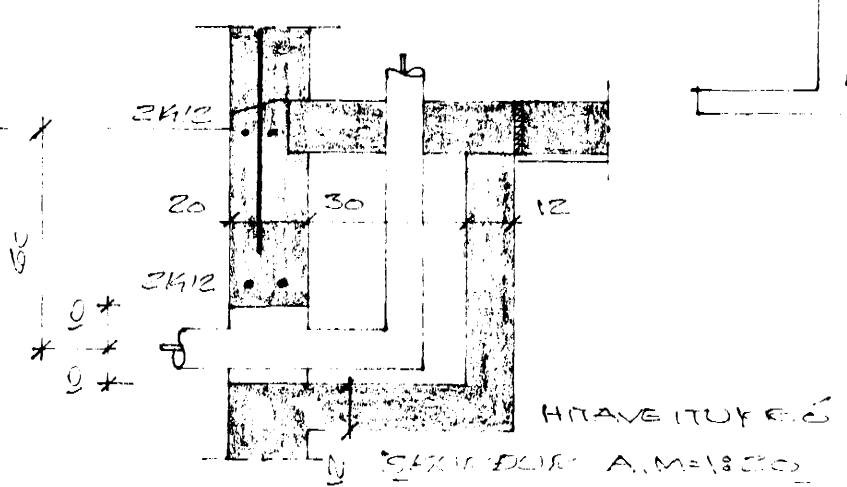


GRUNNMUND, M=1:50


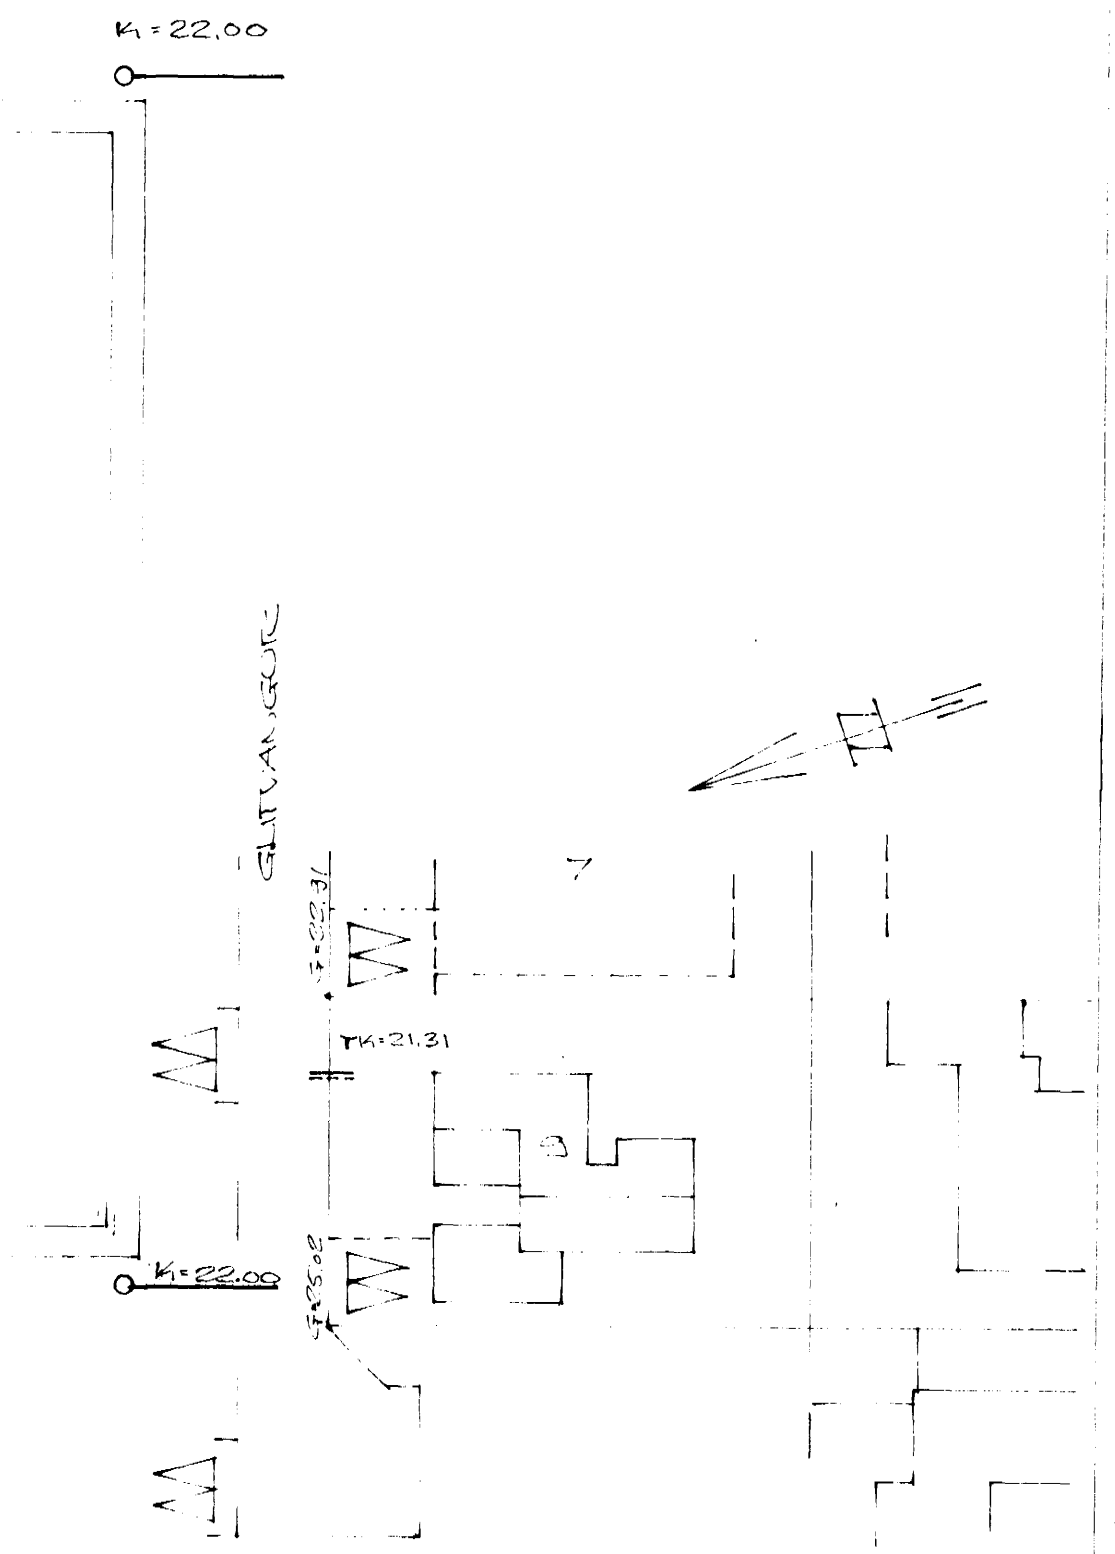

AFTRÉÐUMHEND, M=1:50

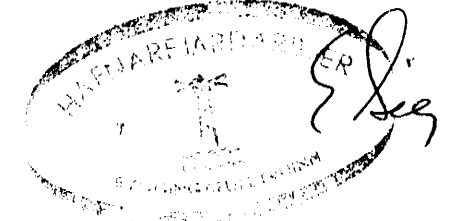

GLITVANGUR NR. 9  
 HAFDARFAR 1 MAI 1977  
 ARNAR HEADNI 47 50587  
 FRÆÐUSLISLÖG  
 GRUNNMUND

BLETT 0.2.1977