


Ragnars G. Gunnarsson
 Tæknifráttari og
 Tæknifráttari
 Ragnars G. Gunnarsson

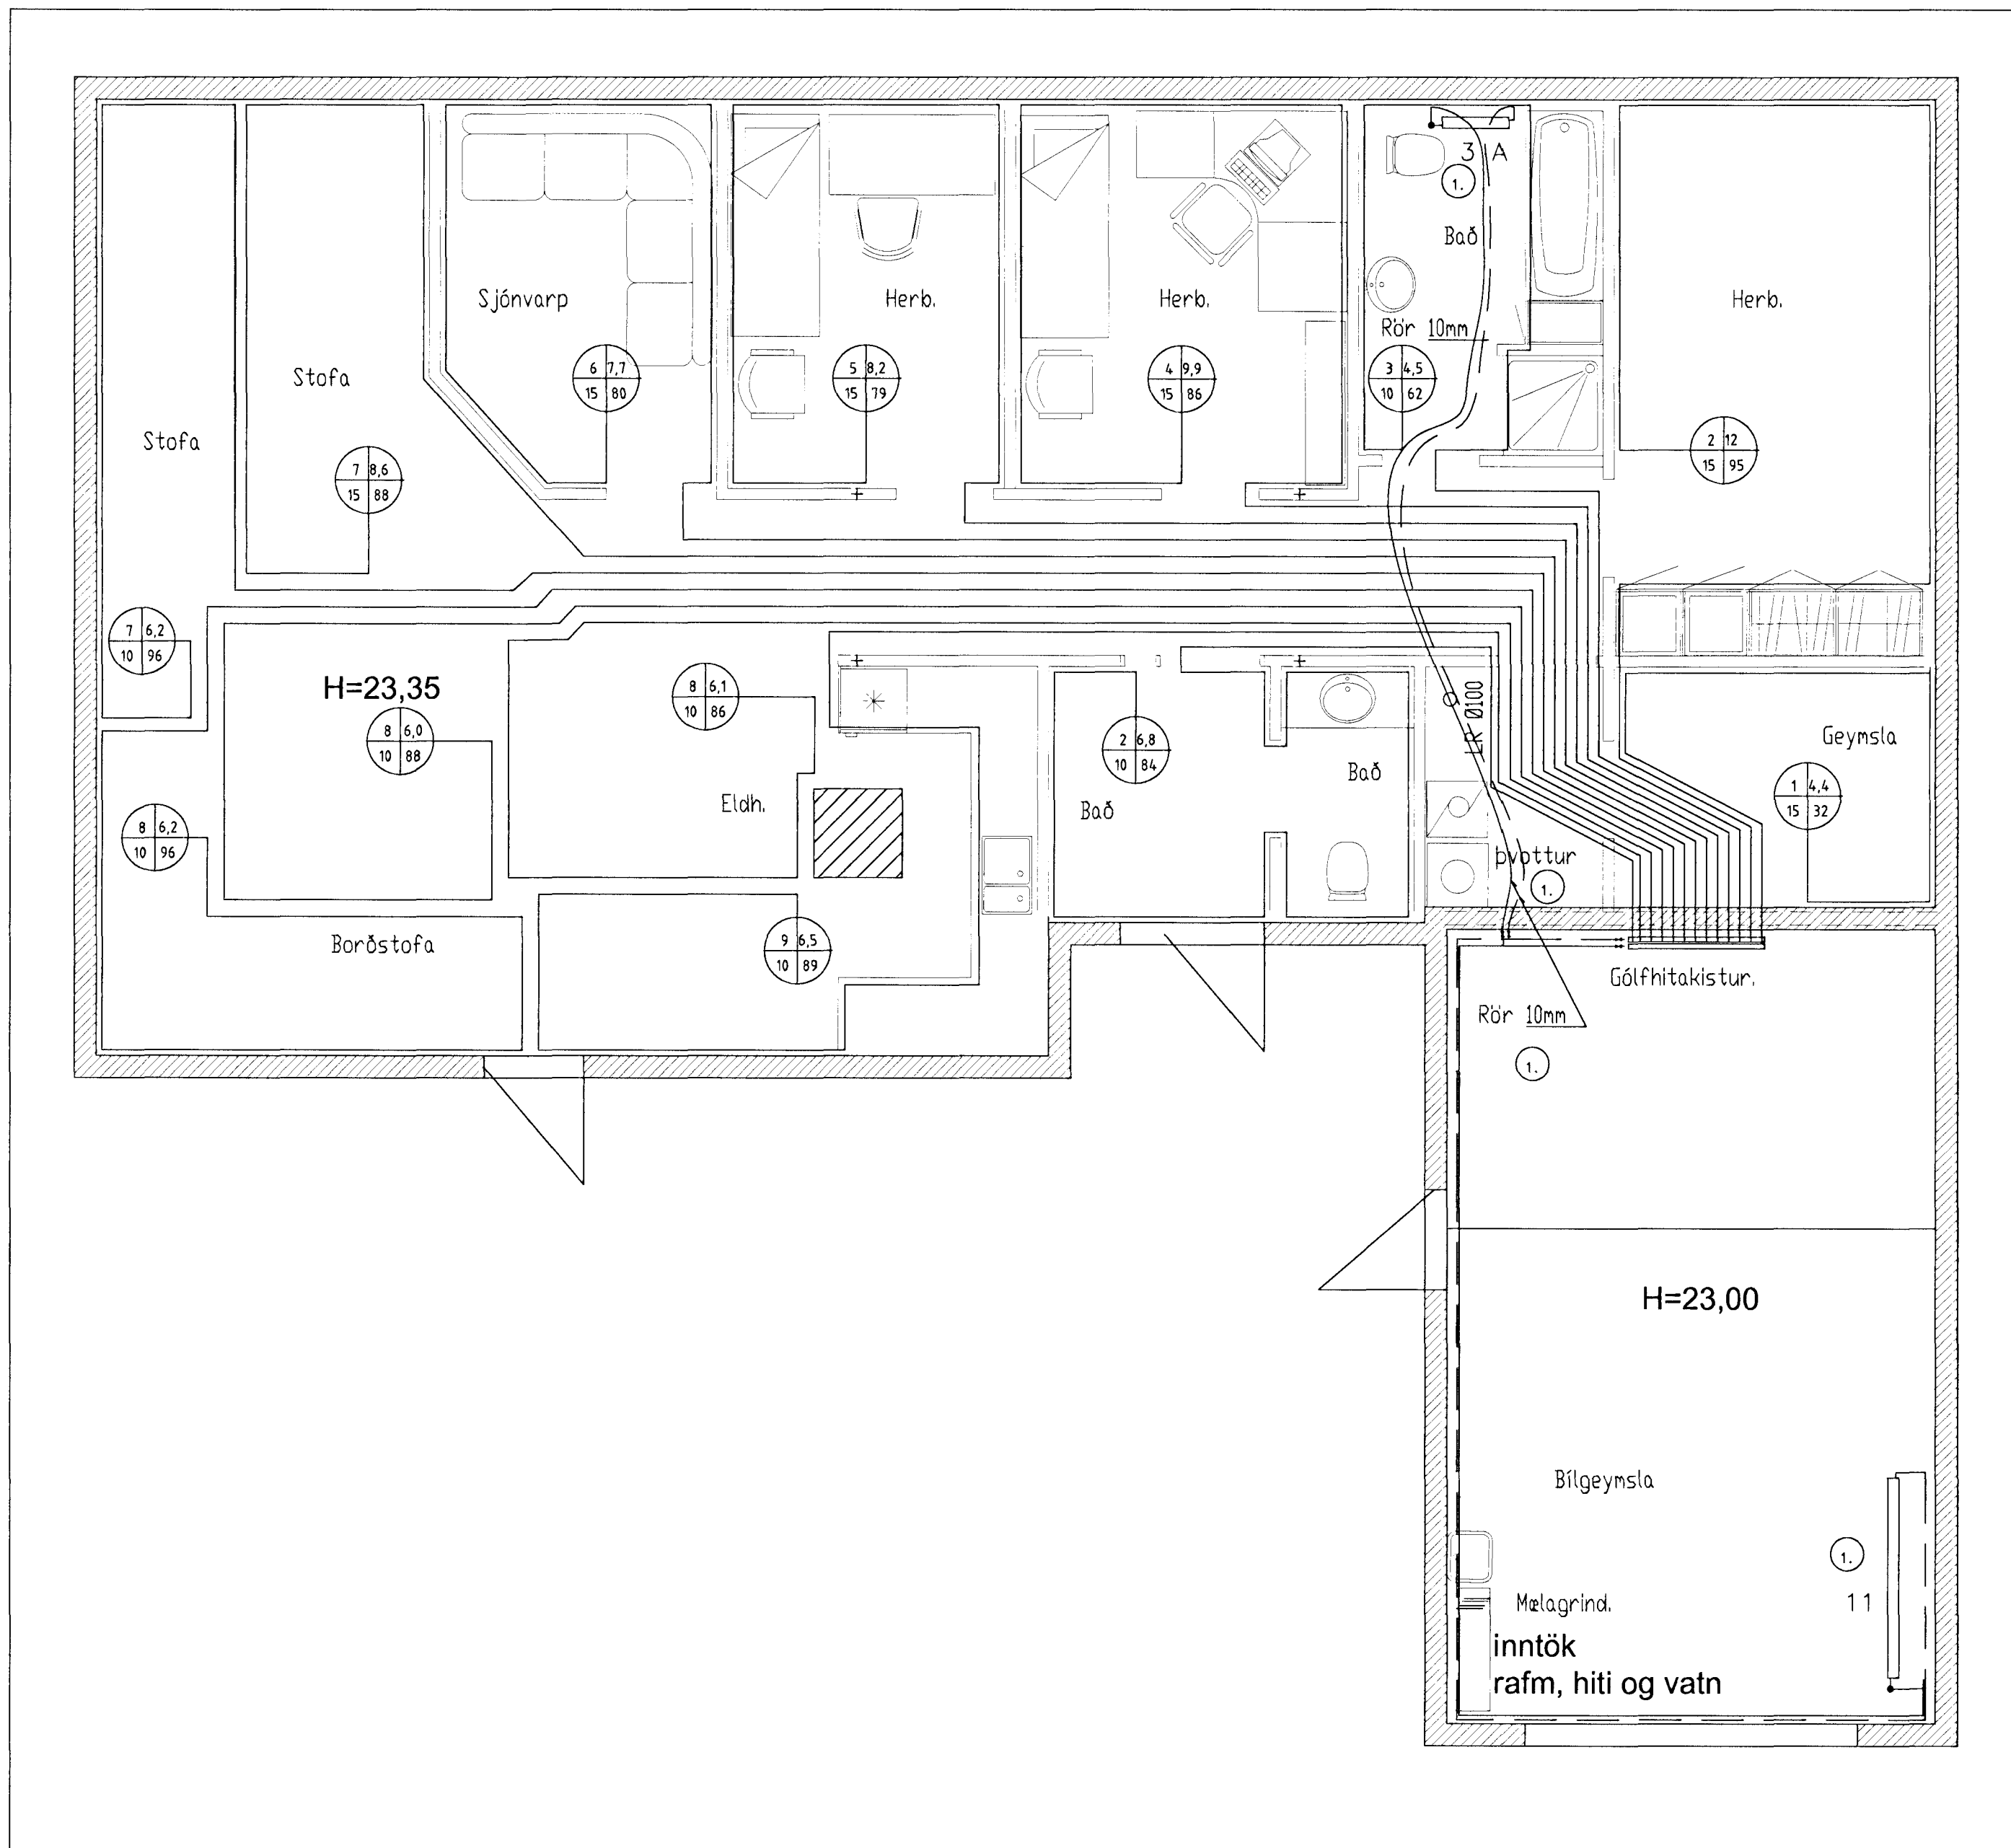

Glitvellir 12. Hafnarf.

Afköst gólfhita

Herbergi NR.	AFL W	Staður	STÆRD M2	Rör Ø16 c/c mm	Gerð	Hítastýrnir/lokar Frannrensil
1	560	Geymsla		150		
2	1570	Herb		150		
3	650	Bað		100		
4	1020	Herb		150		
5	945	Herb		150		
6	920	Sjónv.		100		
7	2100	Borðst.		150		
	-	-		100		
8	3200	Stofa		100		
	-	-		100		
9	1000	Eldhús		100		
10	890	Anddyri/salerni		100		
11	2400	Bilageymsla ofn			Ofn voryl	600x1800
3A	500	Bað ofn			Ofn voryl	500x500

AÐILTEIKN:
 Ragnars G. Gunnarsson

Ragnars G.

Breytingar			Glitvellir 12 Hafnarf.	
Nr.	Dags.	Nafn		
1	2012.03.20	r99	Tæknijónusta Ragnars G Gunnarssonar ehf.	
			Smíðjuveg 11 sí 544 5350 ragnargg@simnet.is	
			Gólfhiti og afköst.	

Mkv. 1:50
 Nr. 11
 Dags. 30.01.2008
 kt.:110947-2839