Hús við Grænukinn nr. 11

1:100

Eig. Elías Halldórsson

Afstöðumynd 1:500

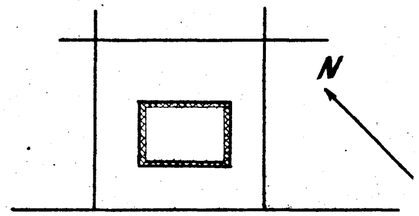

Grænakinn

Samþykkt á fundi byggingarnefndar b. 6/5 1953

BYGGINGARNEFNDIN

f.l. Schmaad

RÉTT TEIKNING.

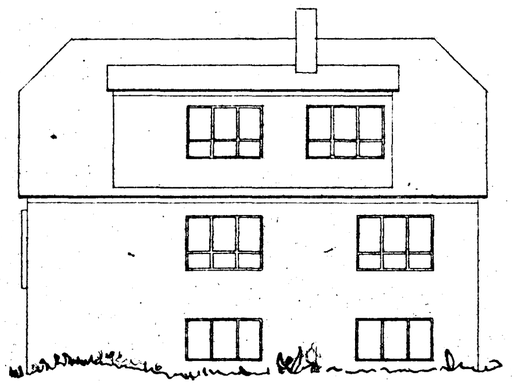

Norðaustur

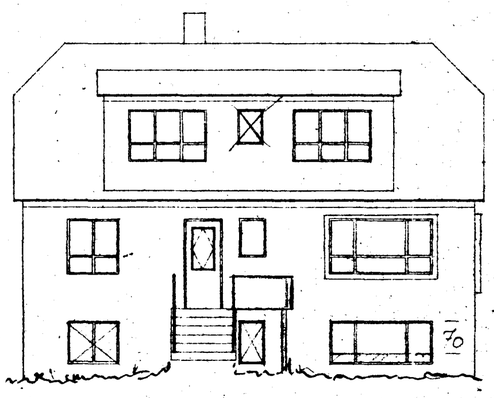

Suðvestur

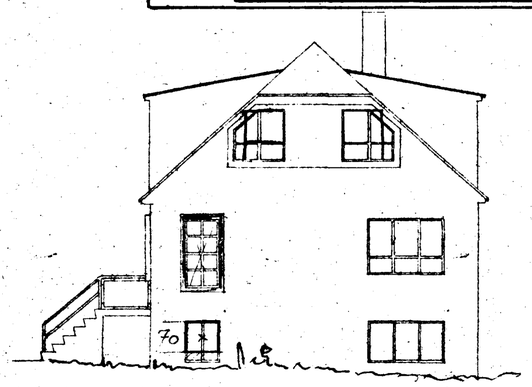

Suðaustur

Norðvestur

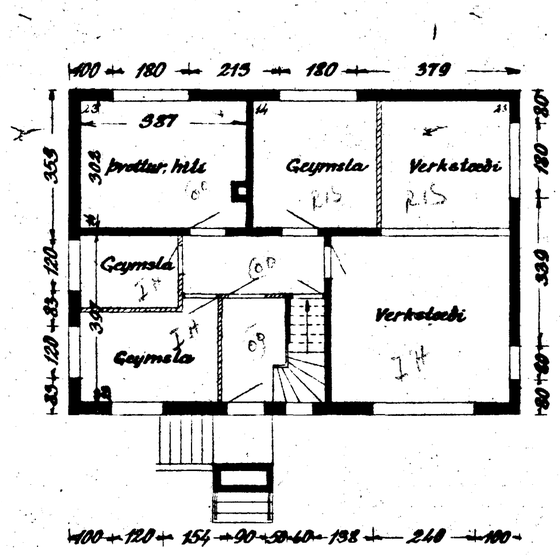

Kjallari

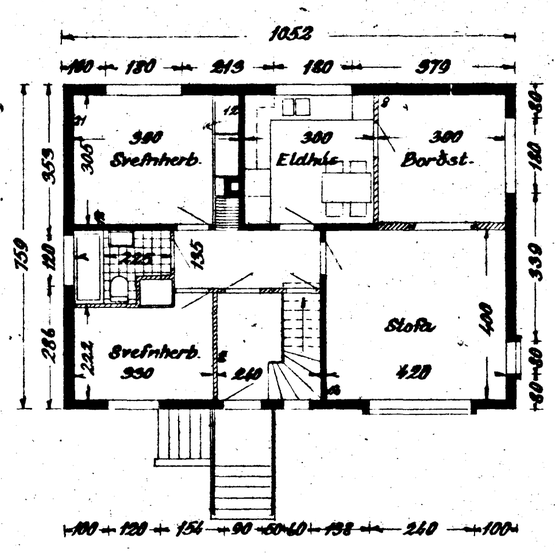

Hæð

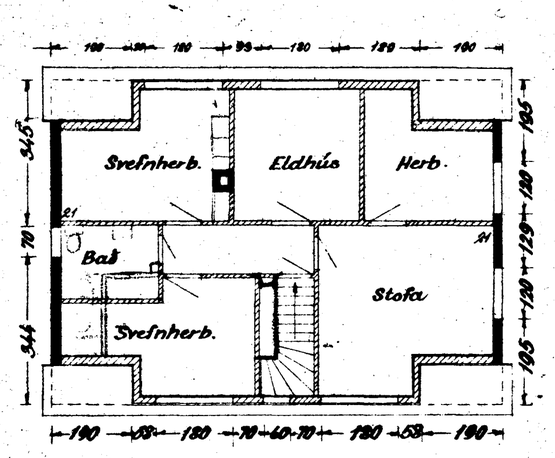

Þakhæð

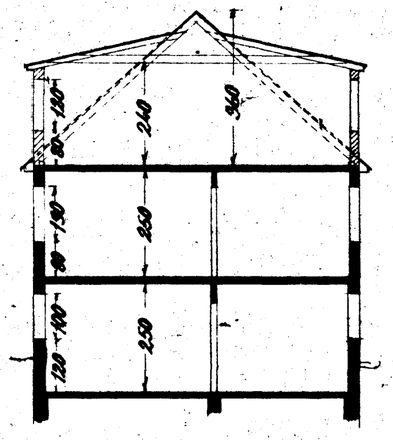

Þverskurður

Hafnarfirði í júní '54

Sigurður J. Ólafsson