

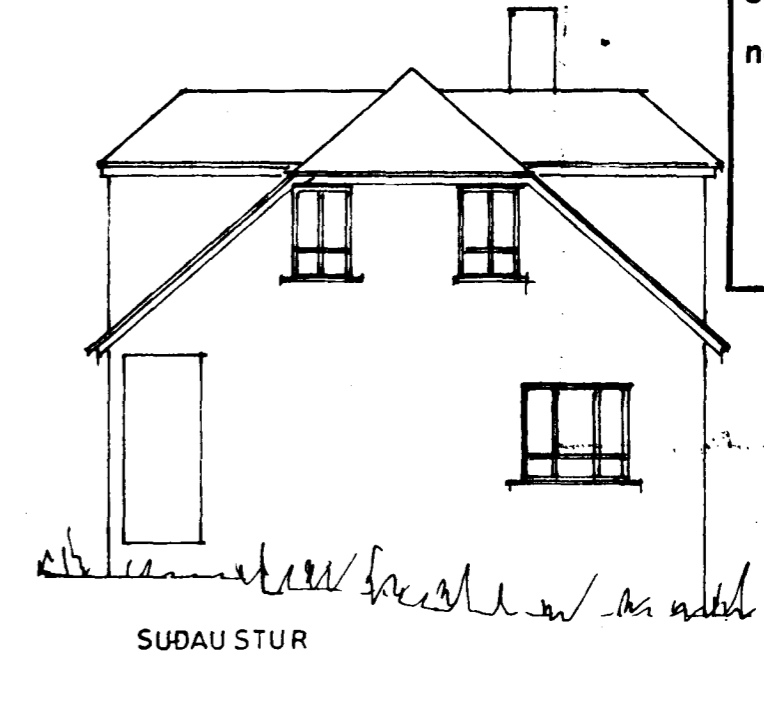
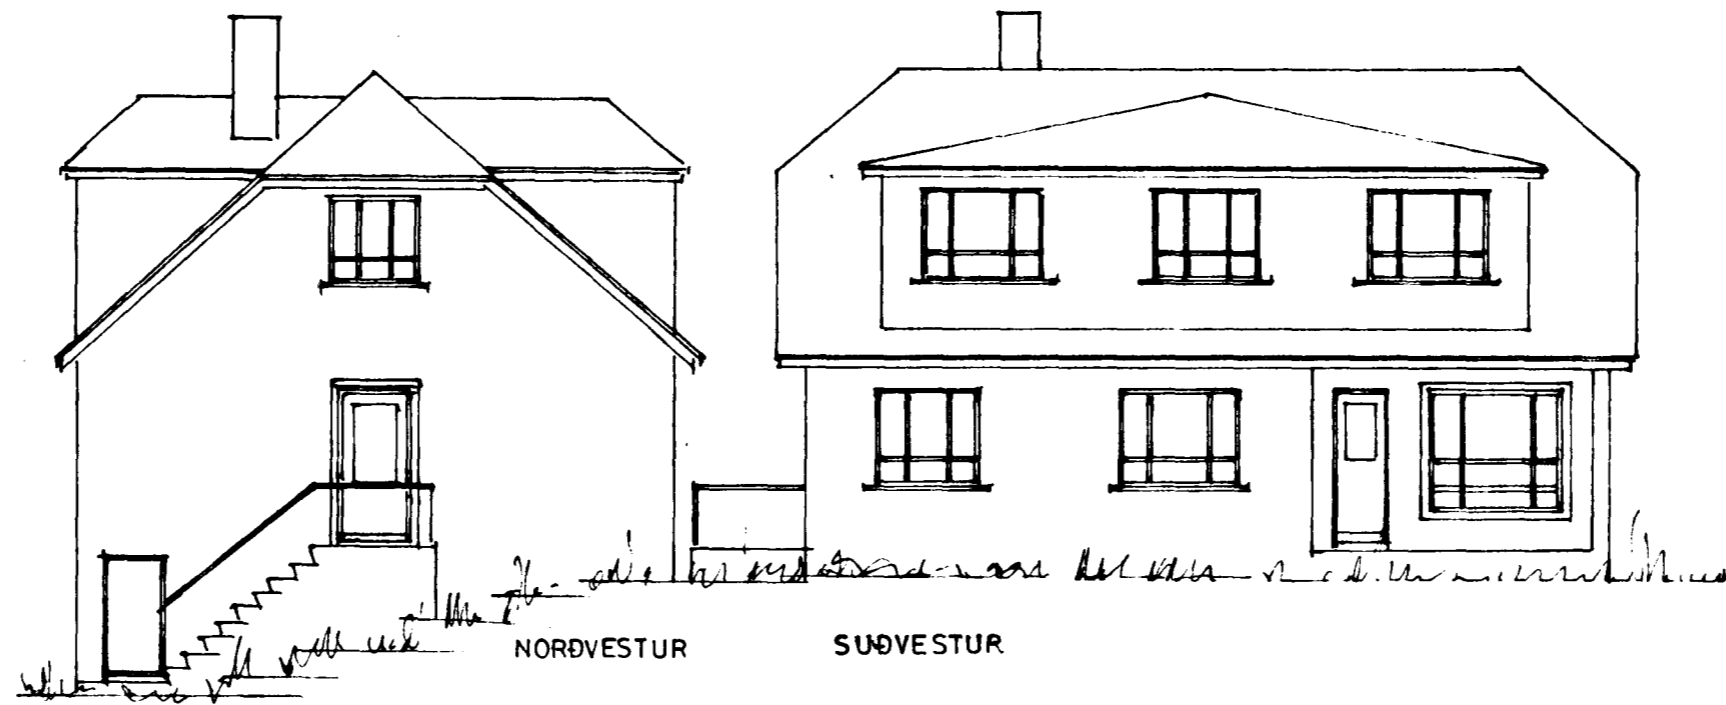
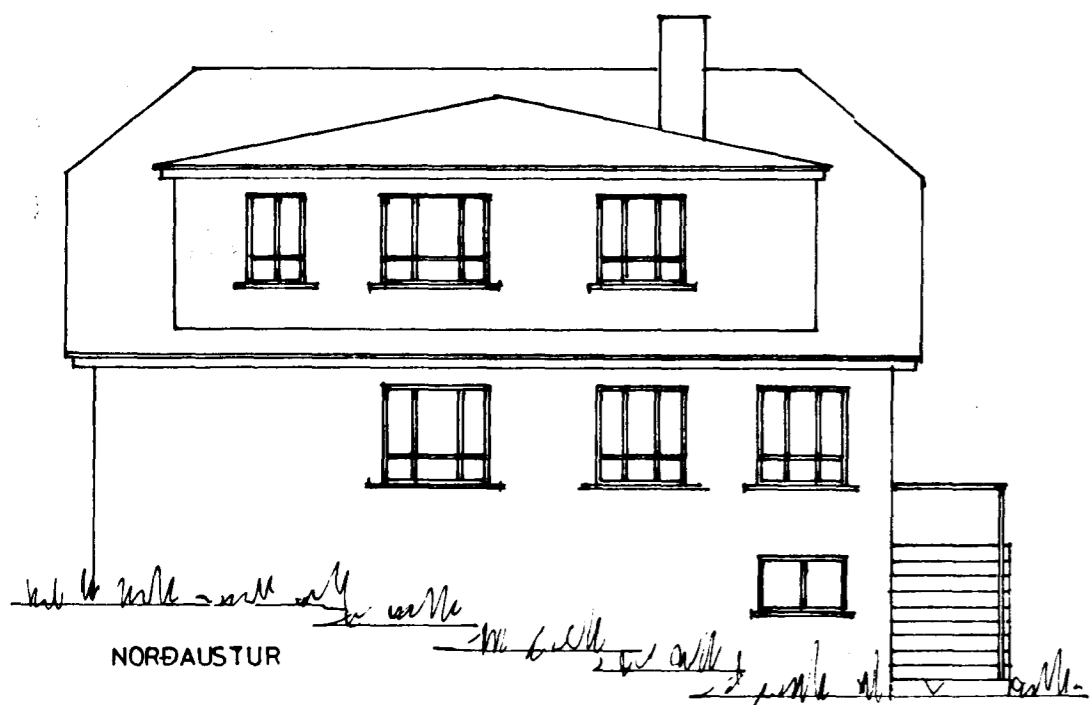
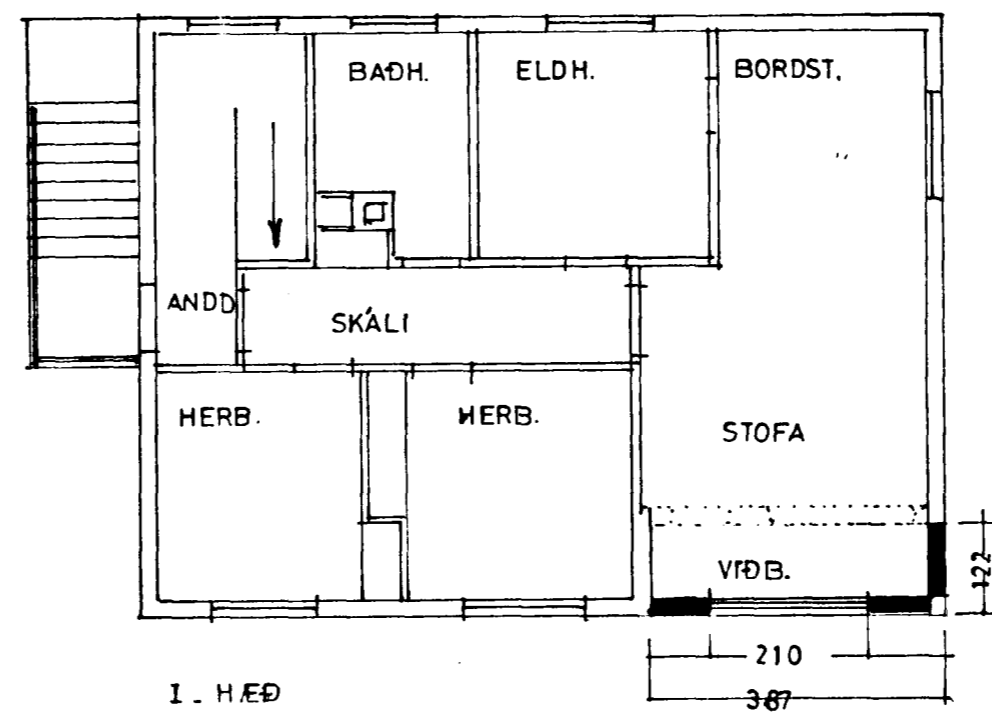
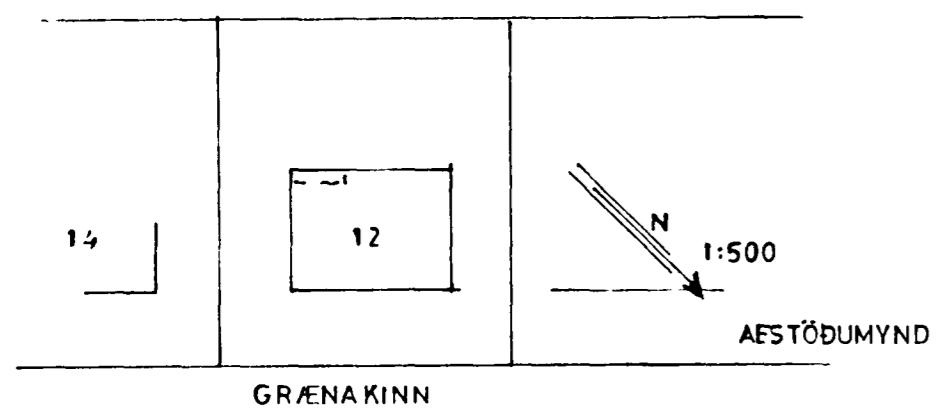
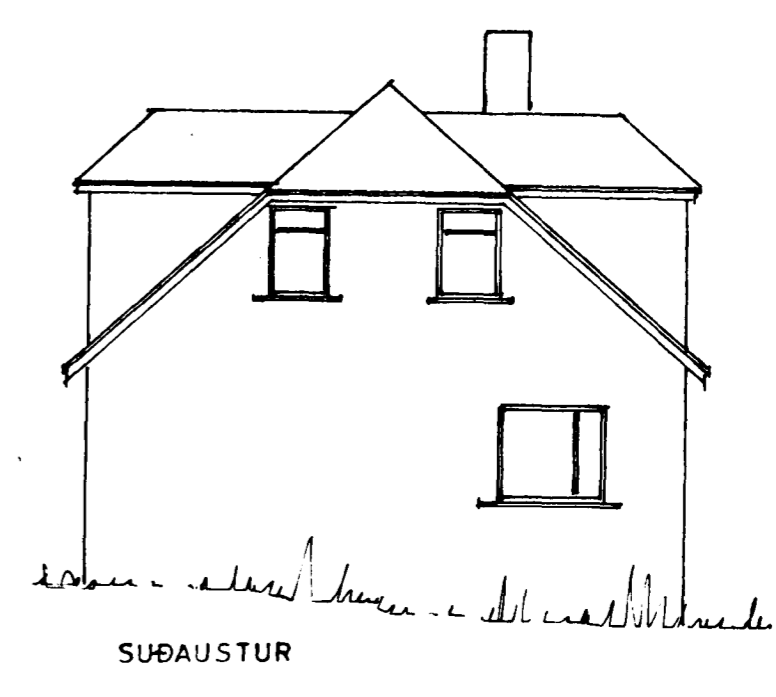


Samþykkt á fundi bygginga-  
nefndar þ. 17/10 1979  
BYGGINGAFULLTRÚINN  
Í HAFNARFIRÐI  
*[Signature]*

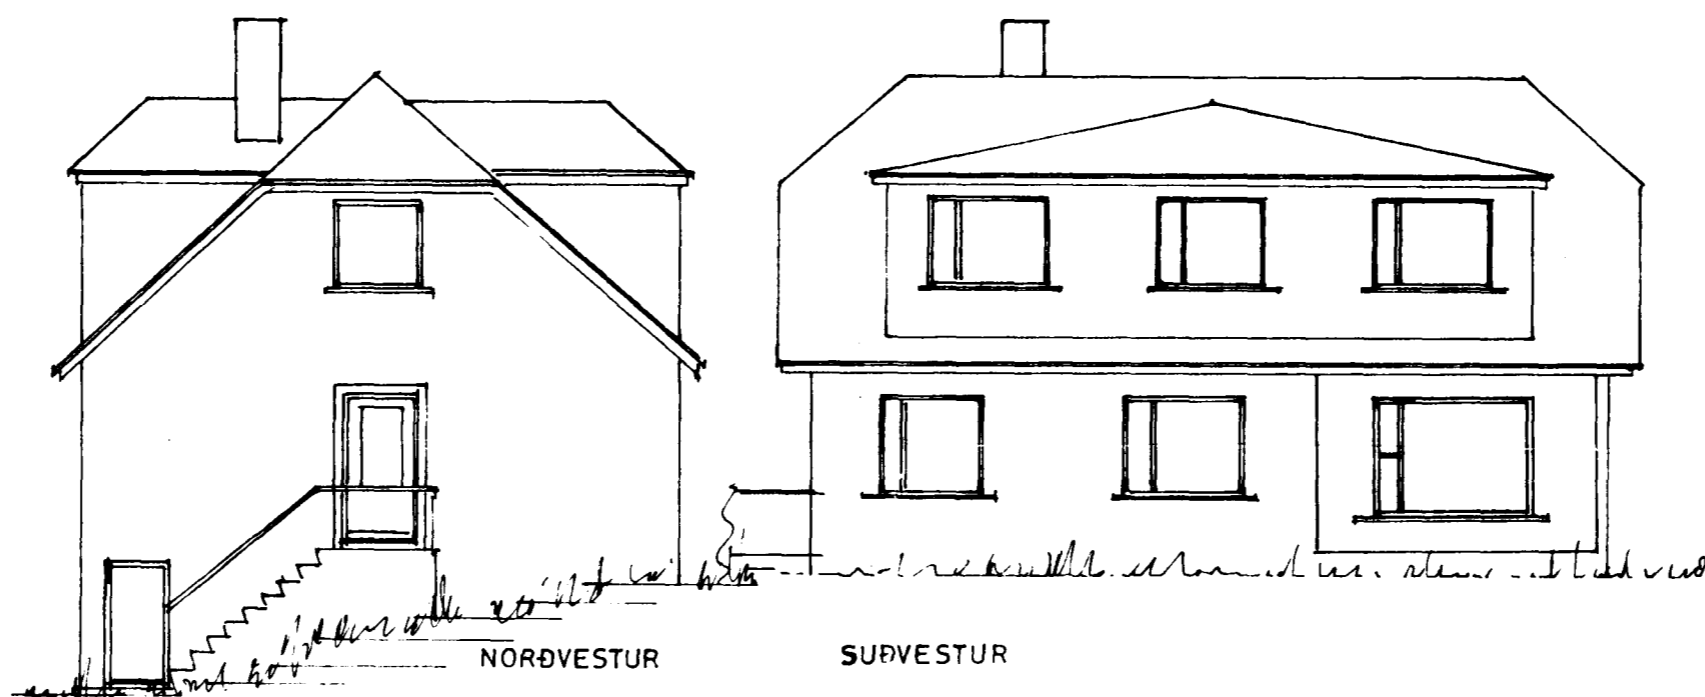

FYRIR BREYTINGU  
EFTIR BREYTINGU

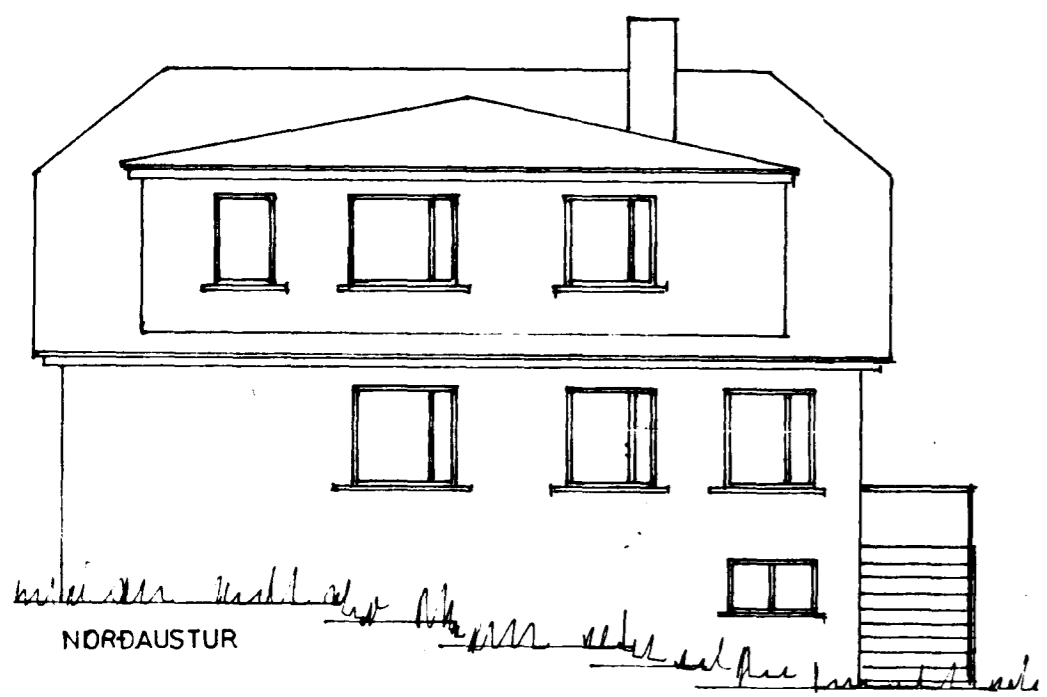

STÆRÐ VIÐB.  
4,7 m<sup>2</sup>, 13,0 m<sup>3</sup>

**GRÆNAKINN NR12**

VIÐBYGGING GLUGGABREYTING

ÚTLIT  
GRUNNMYND 1:100

Staðfesting 5. sept. 1979  
*[Signature]*