
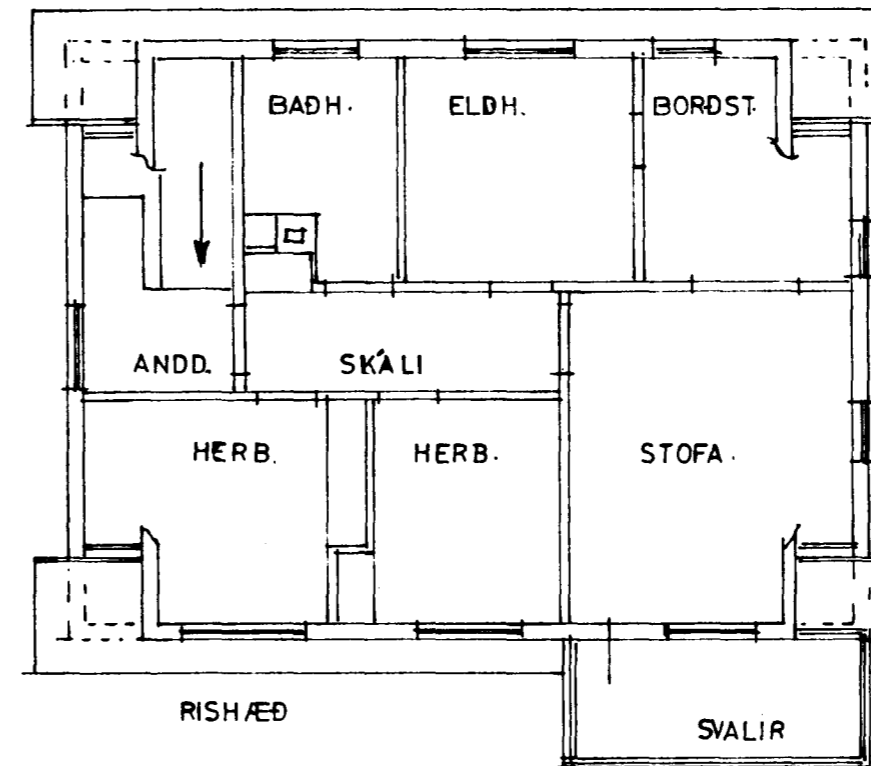
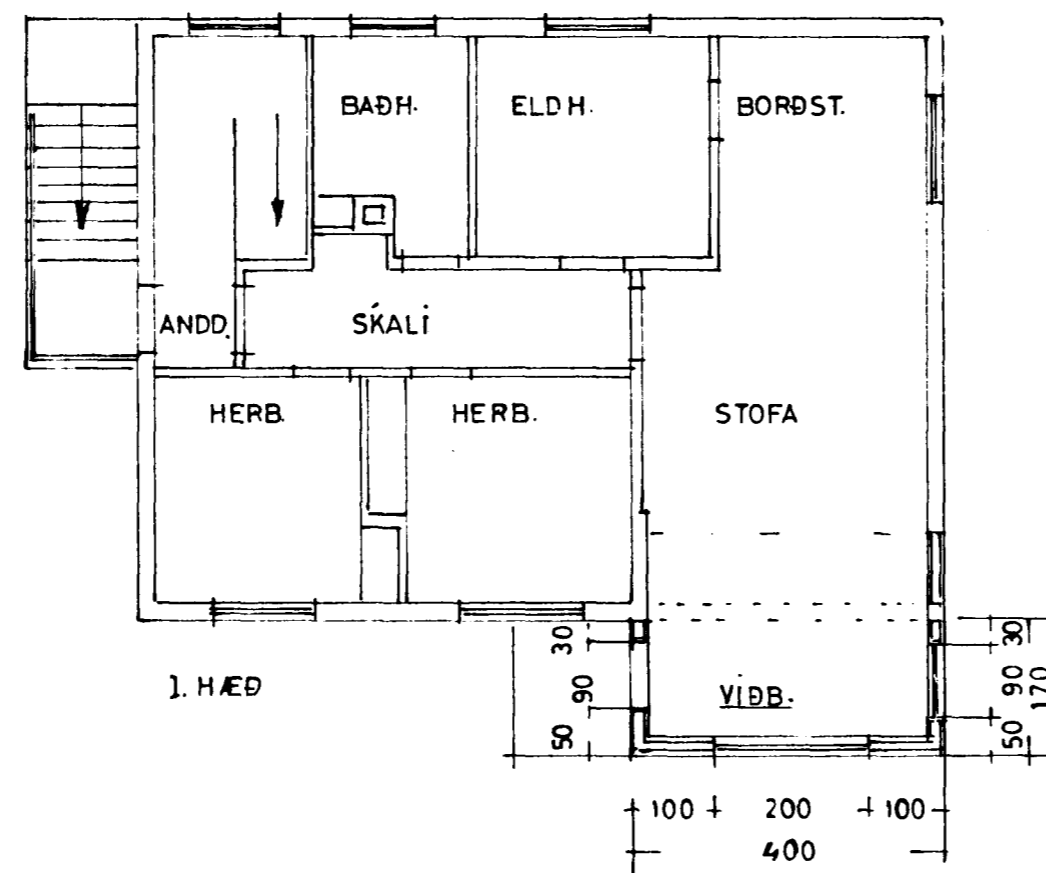
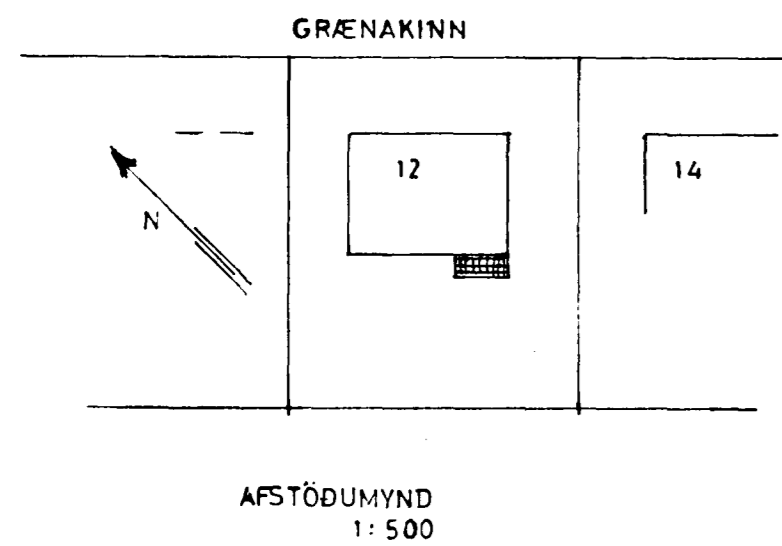
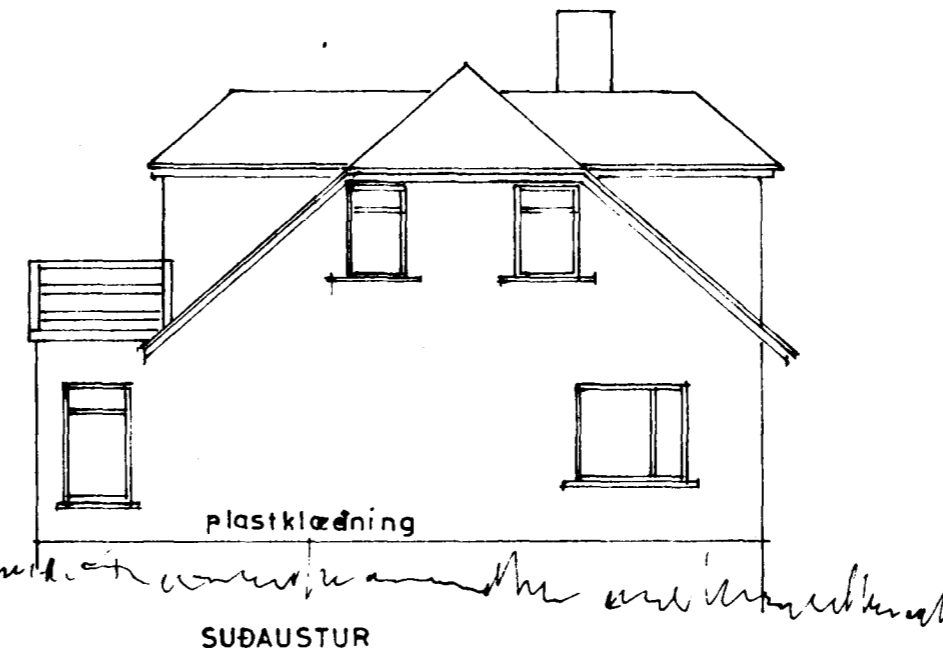
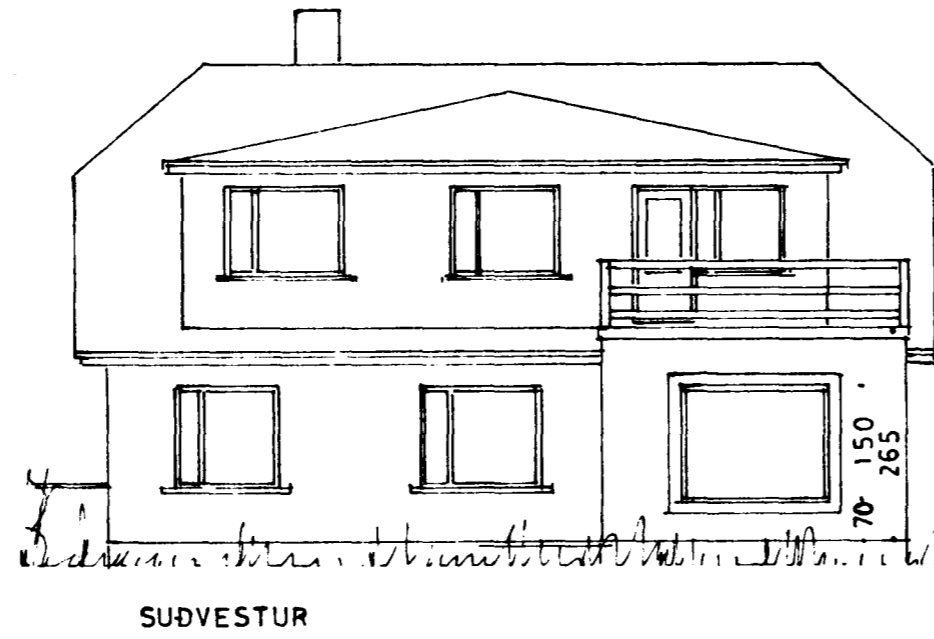


Samþykkt á fundi bygginga-
nefndar þ. 25/6. 1980
BYGGINGAFULLTRÚÐ N
Í HAFNARFIRDI

[Signature]

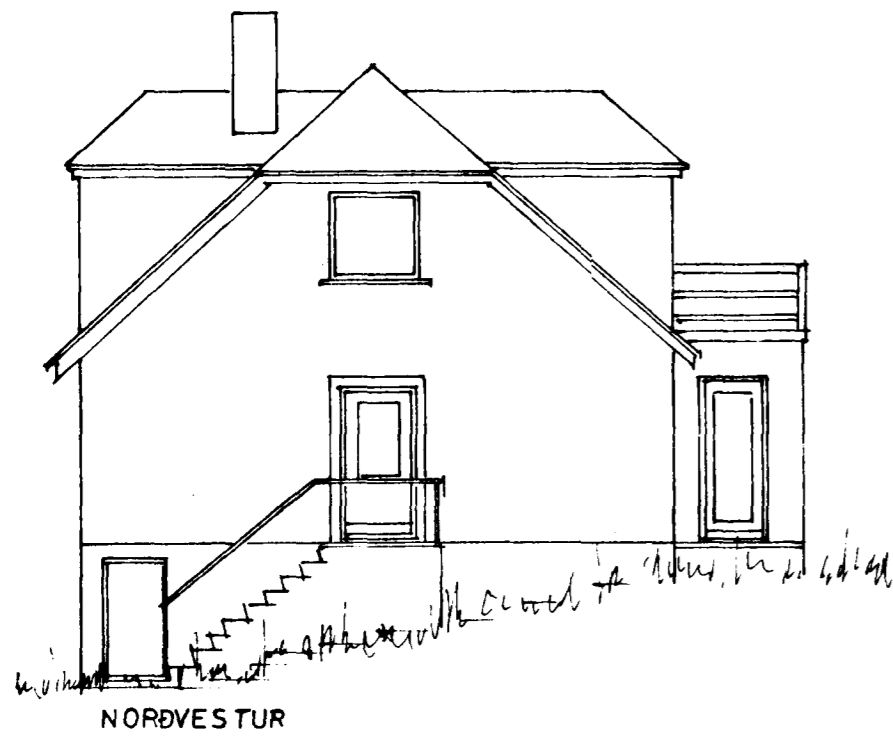

STÆRD VÍÐB. 6,8 m², 18 m³

3100-0120 0/

GRÆNAKINN NR 12

BREYTING Á SAMÞ. UPPDR. 17. 10. '79

ÚTLIT
GRUNNMYNDR } 1:100
SNH

AFSTM. 1:500

Hafnarfirði í júní 1983
[Signature]