




Samþykkt á fundi bygginga-
nefndar þ. 9/10 1985
BYGGINGAFULLTRÚINN
Í HAFNARFIRÐI
Elvira Jónsdóttir

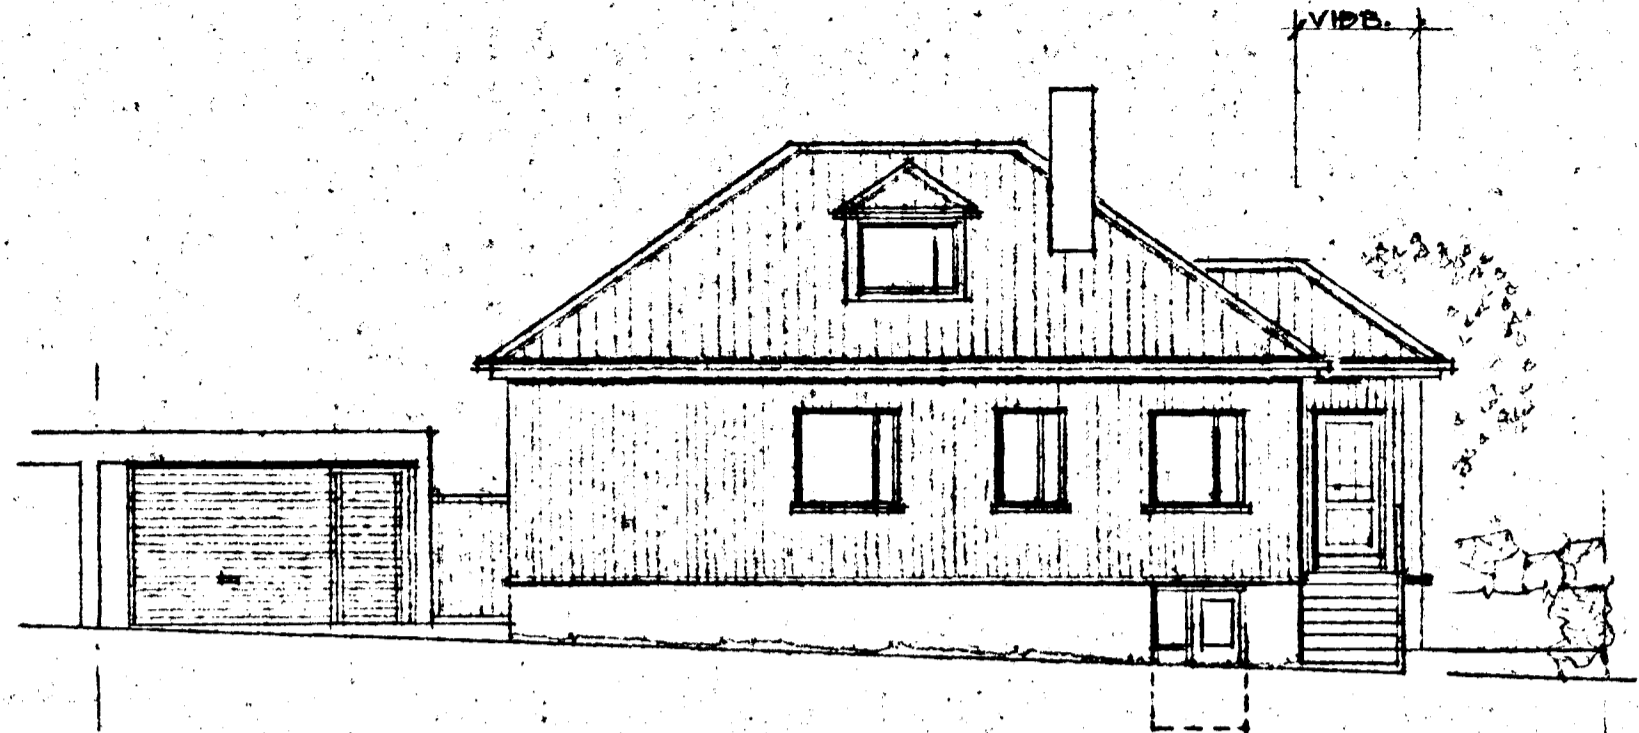


NORÐAUSTUR 1:100

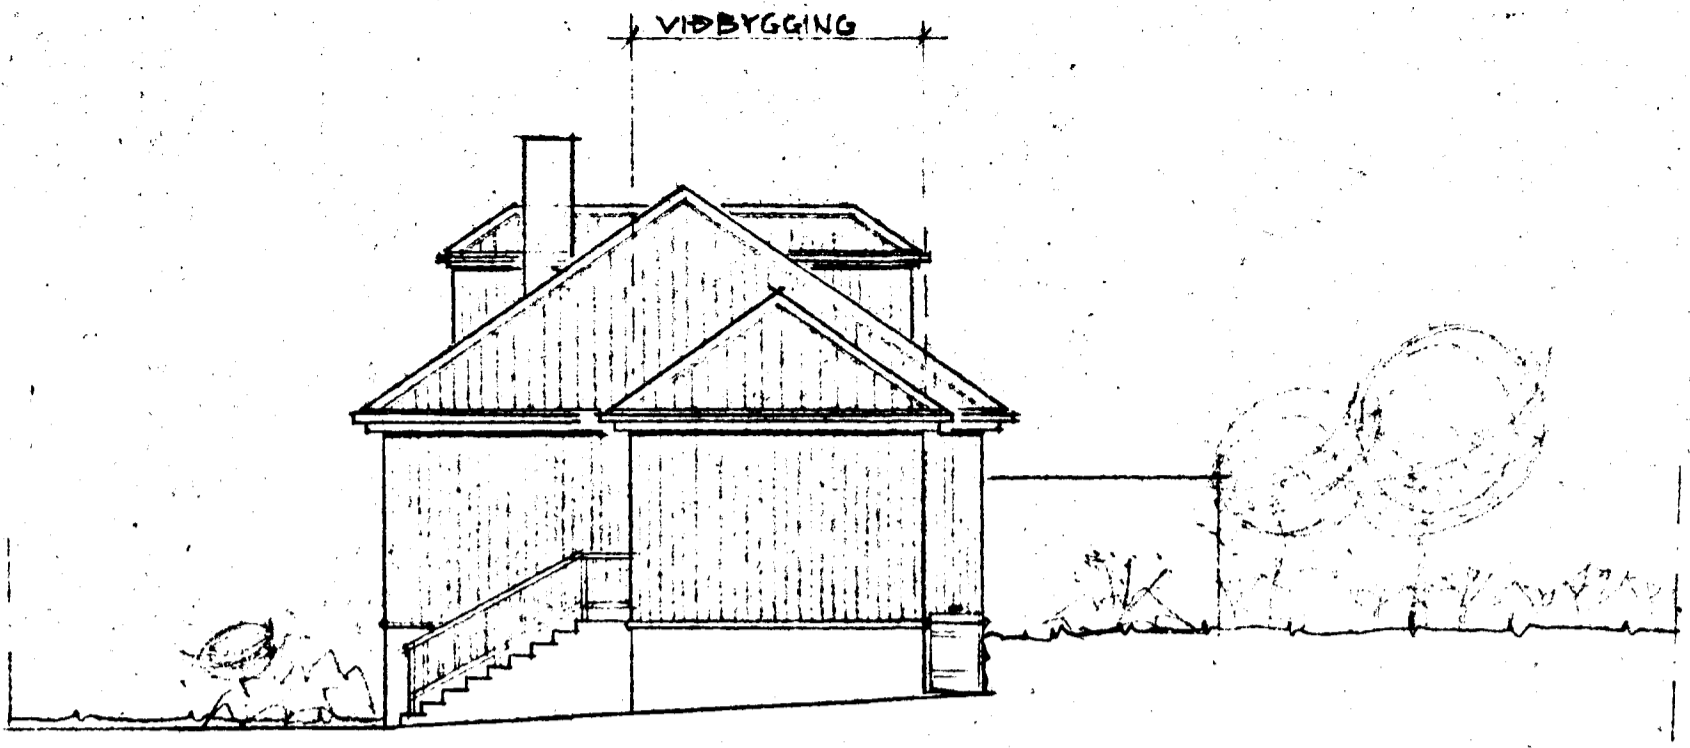


NORÐVESTUR 1:100

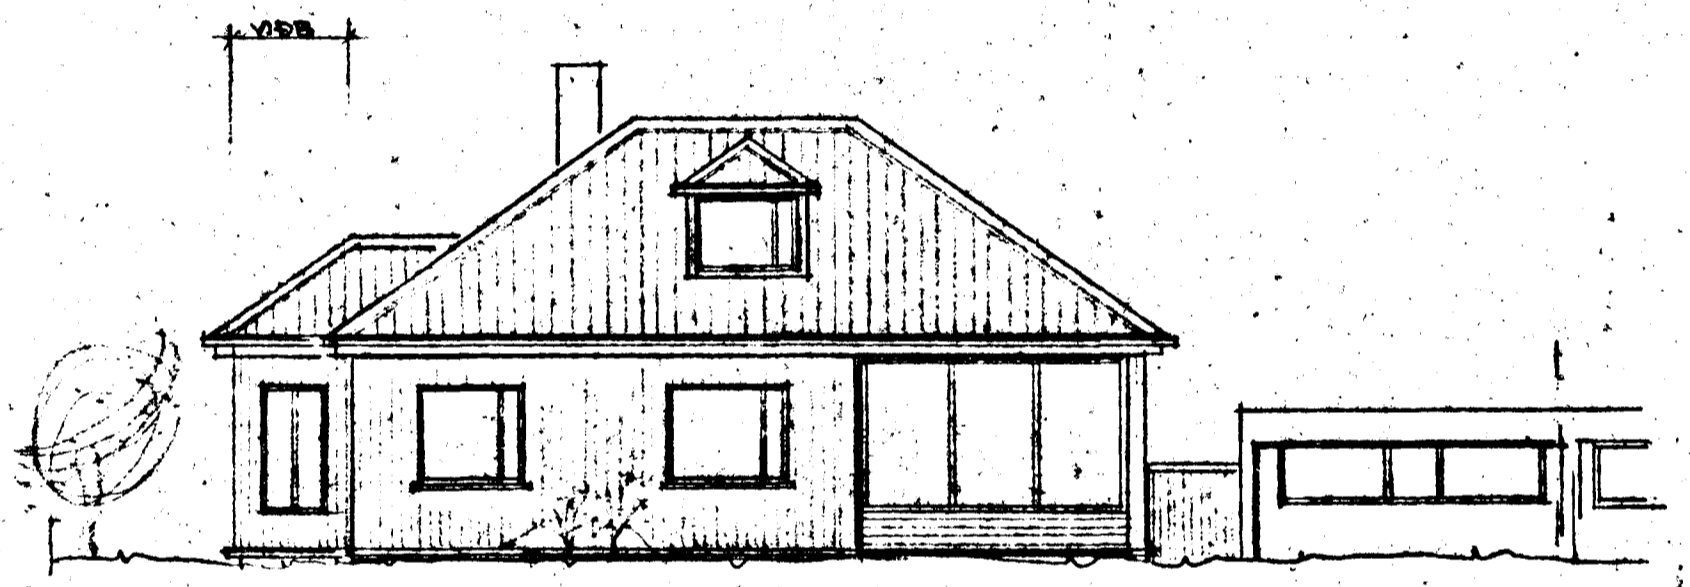



SÚÐVESTUR 1:100

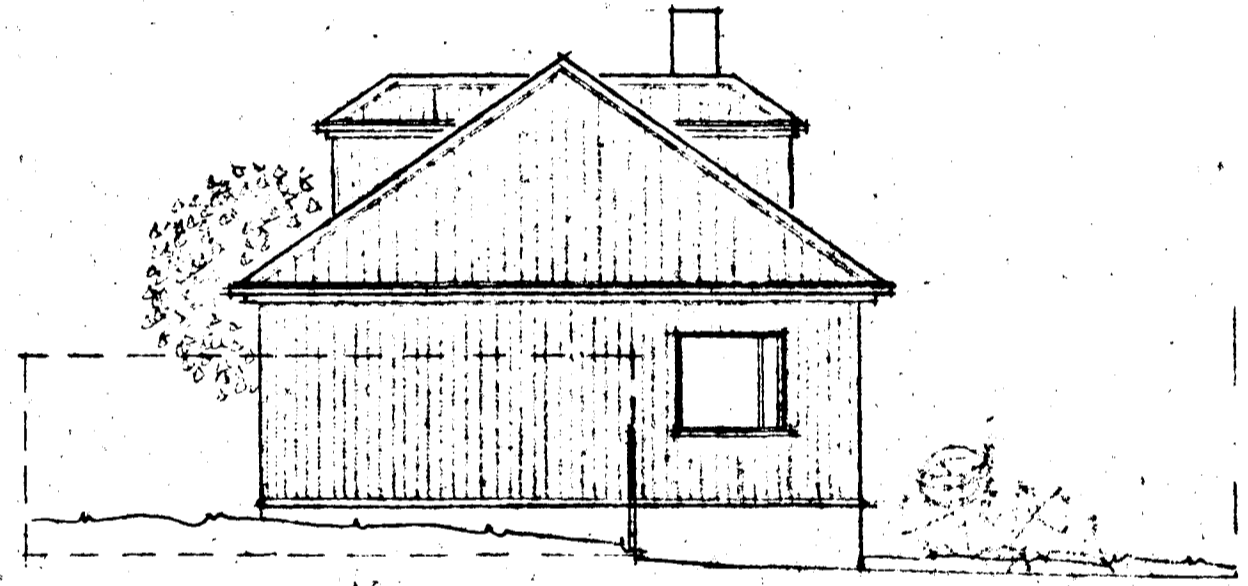


SÚÐAUSTUR 1:100

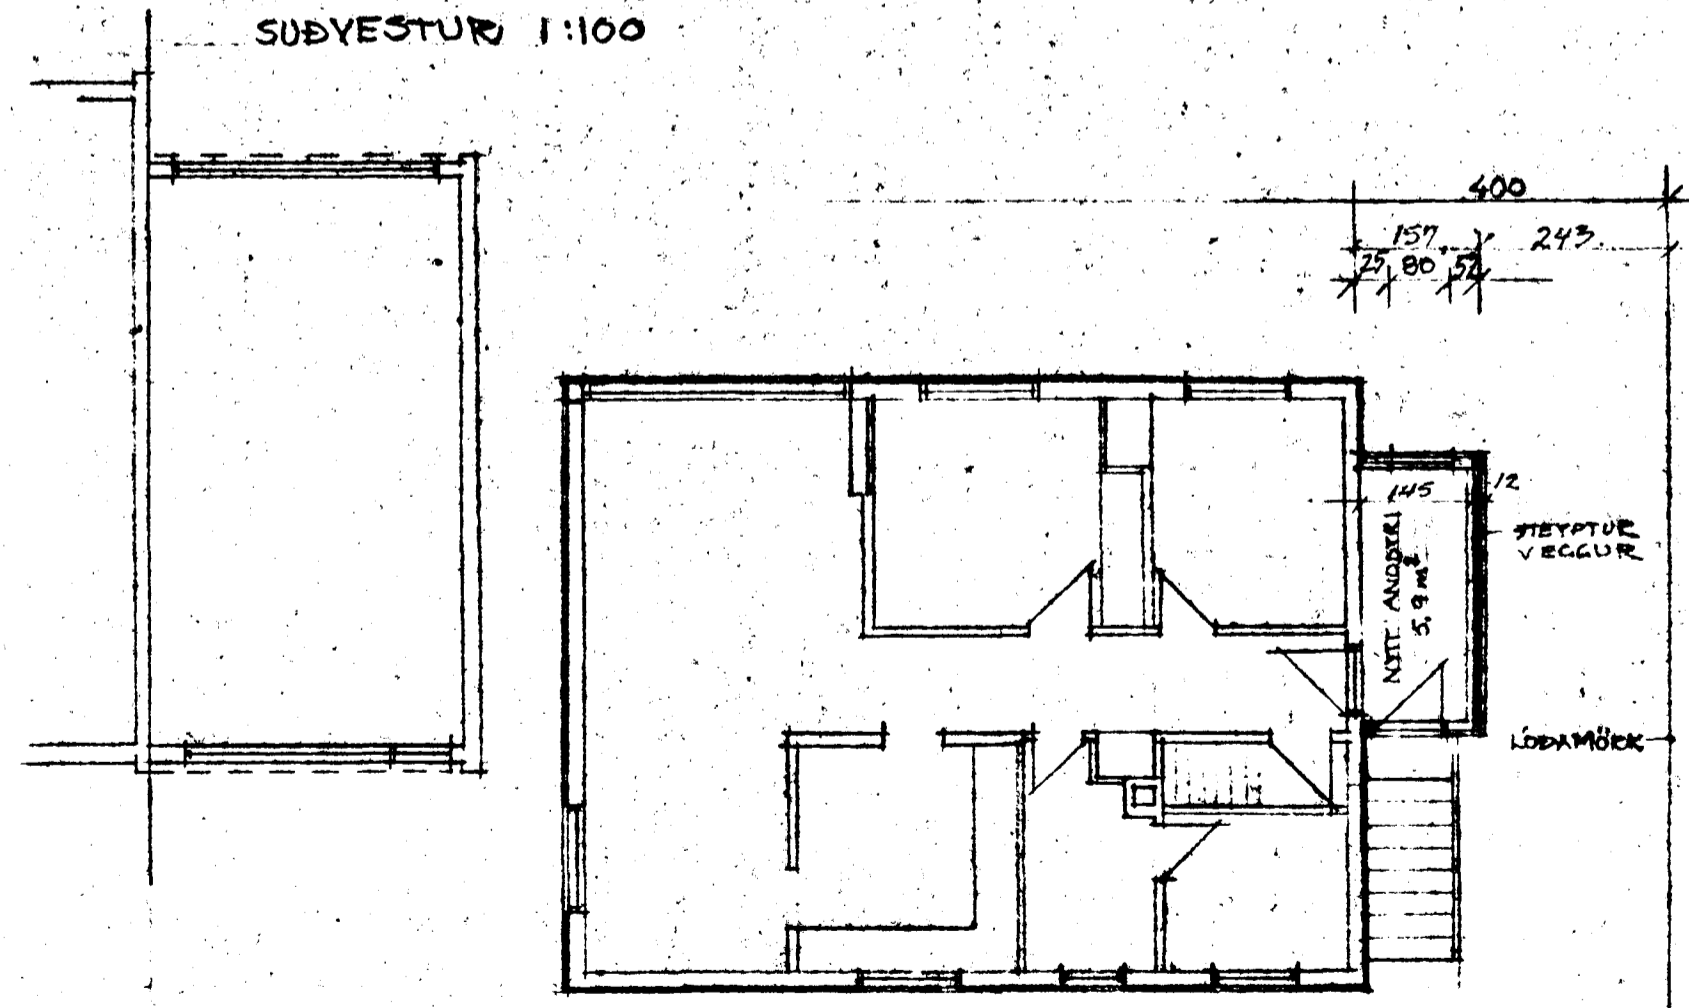

GRUNNMYND 1:100

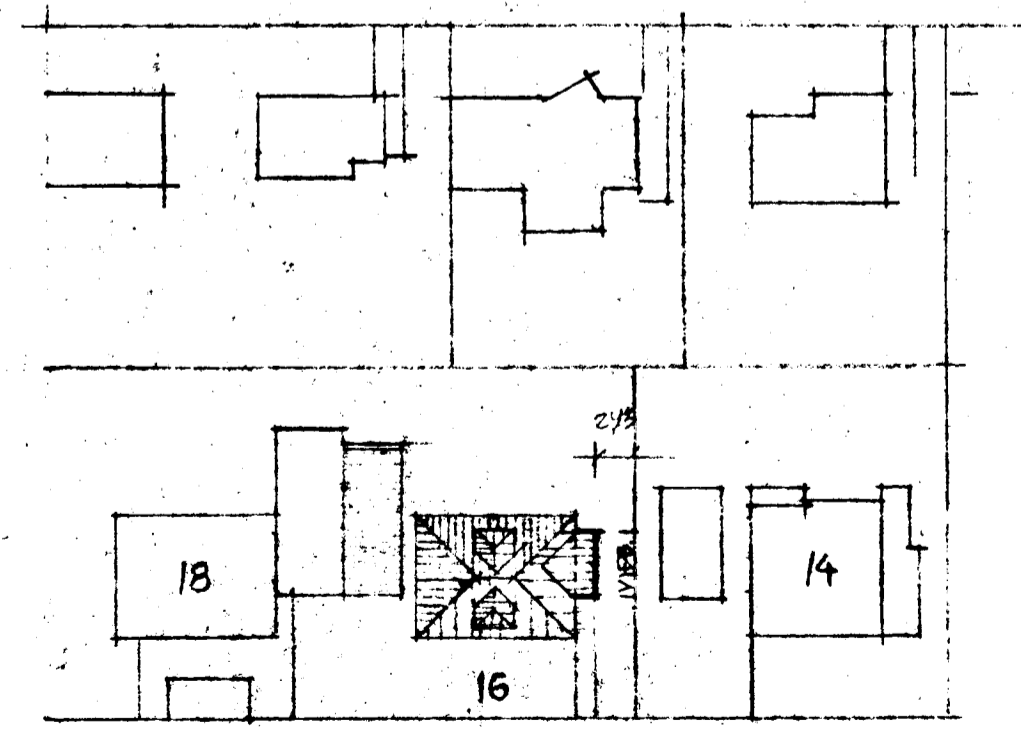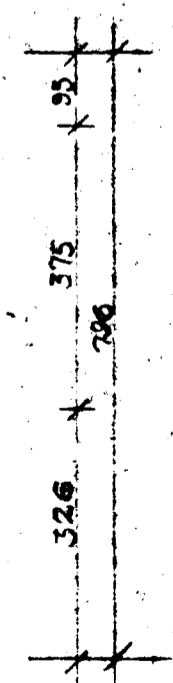

GRÆNAKINN

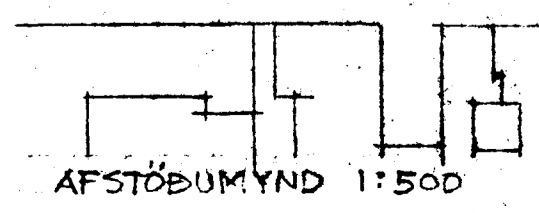

AFSTÖÐUMYND 1:500

NORÐVESTURGAFL VIÐBYGGINGAR
VERÐUR KLÆDDUR MEÐ 'STENI' KLÆÐINGU
OG ÞAKSKEGG UR ÖBRENNALEGGJ EFNI
(T.D. 'TARNIT')

5.9 m²
20 m³

BREYTT Í SEPT. 1985

TEIKNISTOFAN REYKJAVÍKURVEGI 60, 220 HAFNARFIRÐI PÁLL V. BJARNASON ARKITEKT, FAI s. 54355		154.01
DAGS	SEPT 1983	
KVARDI	1:100 1:500	
HANNAÐ	P.V.B.	
TEIKNAD	A.E.	
YFIRF	P.V.B.	

GRÆNAKINN 16 HAFNARFIRÐI - VIÐBYGGING

ÚTLIT, GRUNNMYND, AFSTÖÐUMYND

Páll V. Bjarnason