






Norðaustur

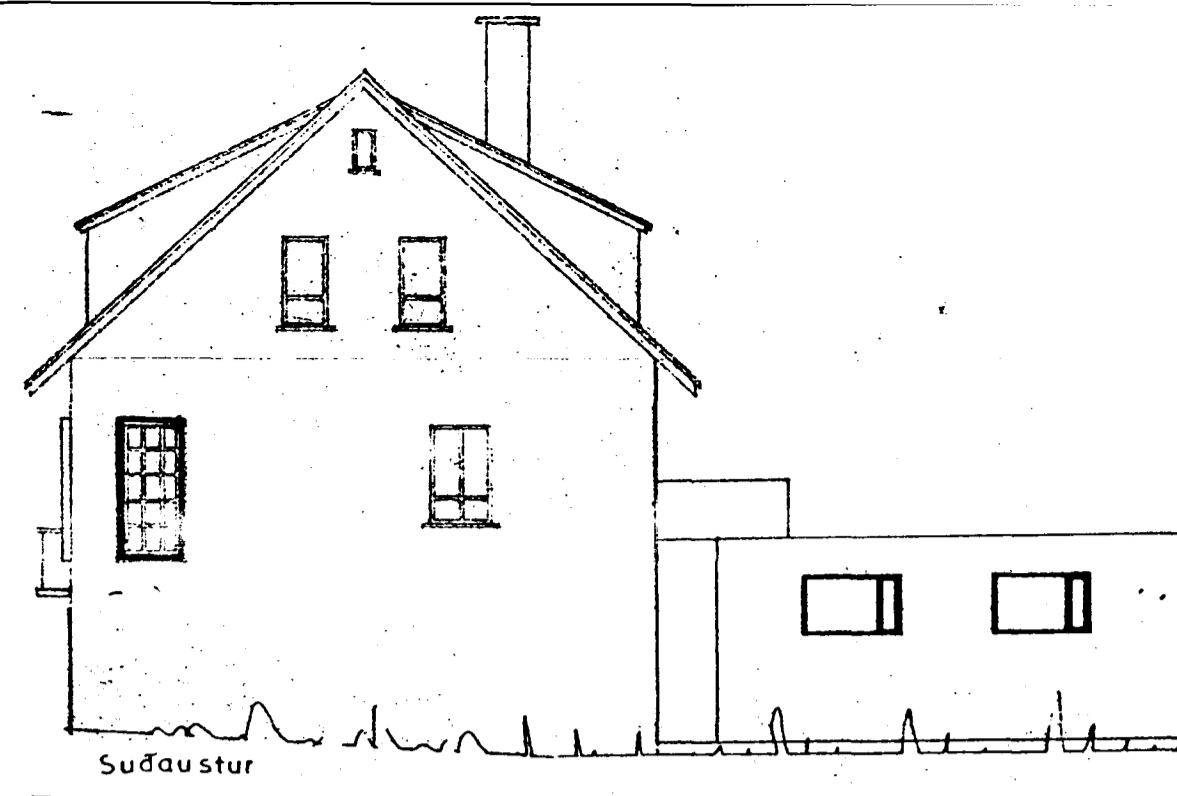






Suðaustur

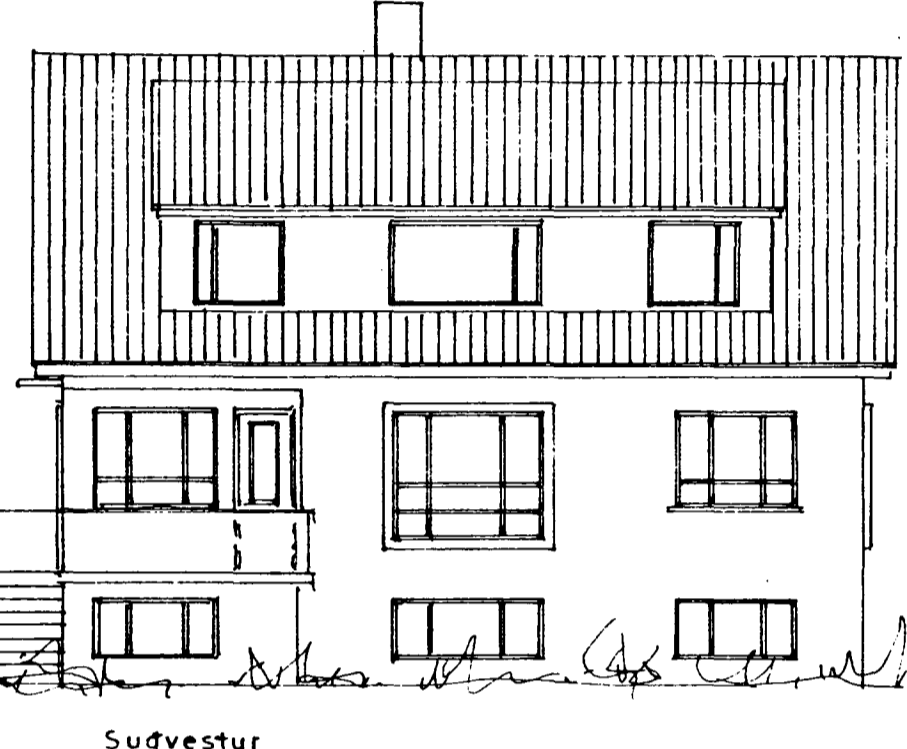


Sudvestur

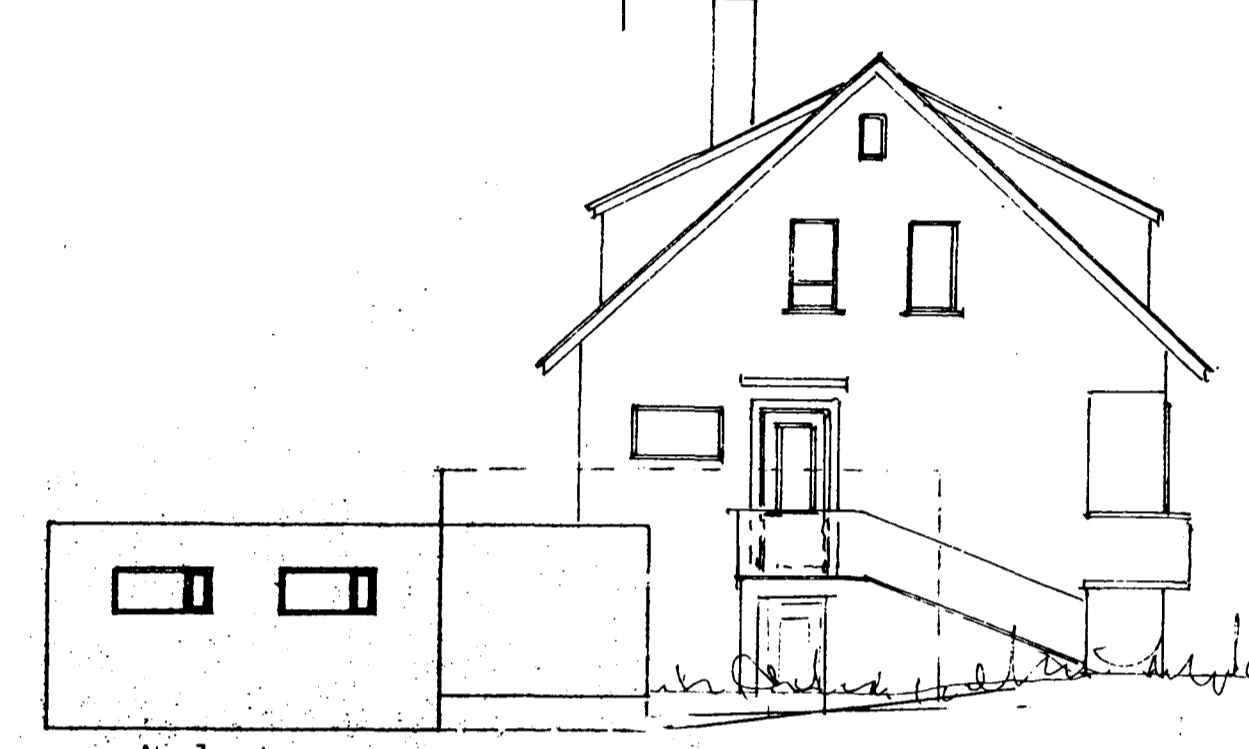

Norðvestur

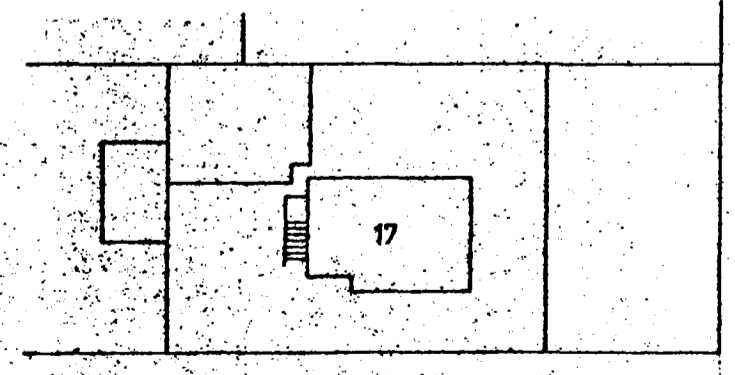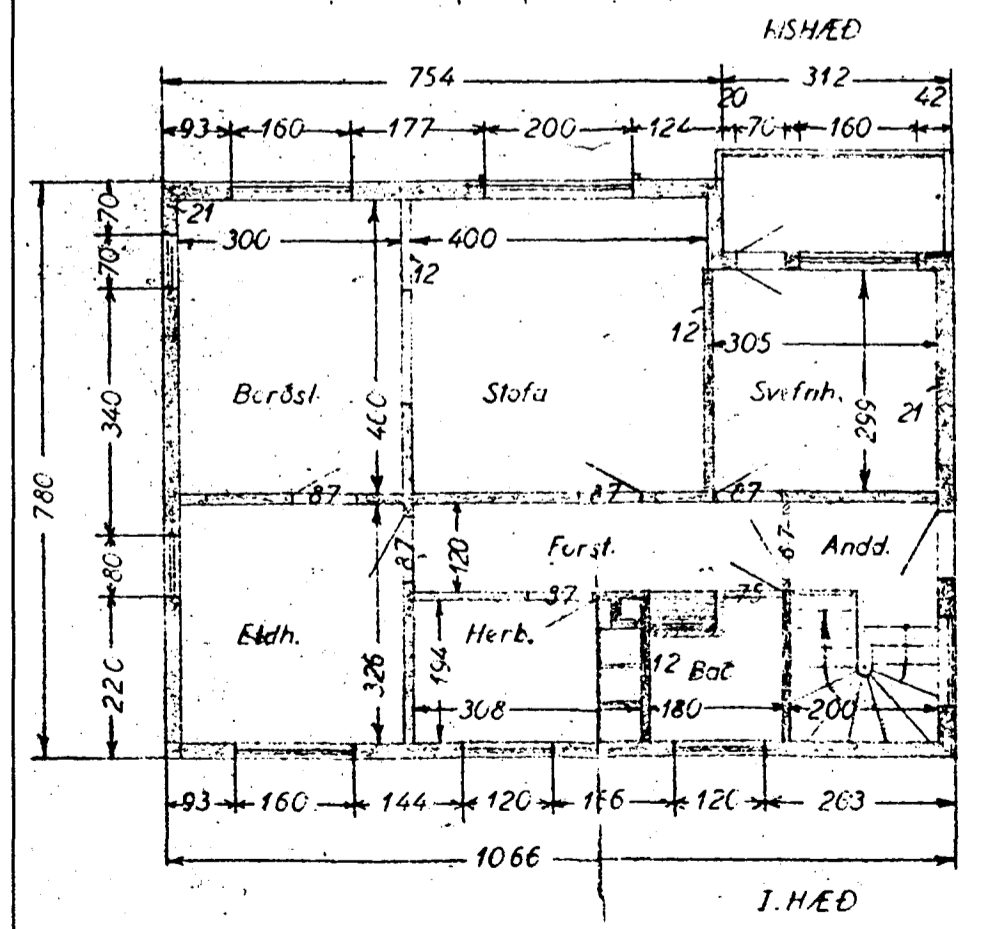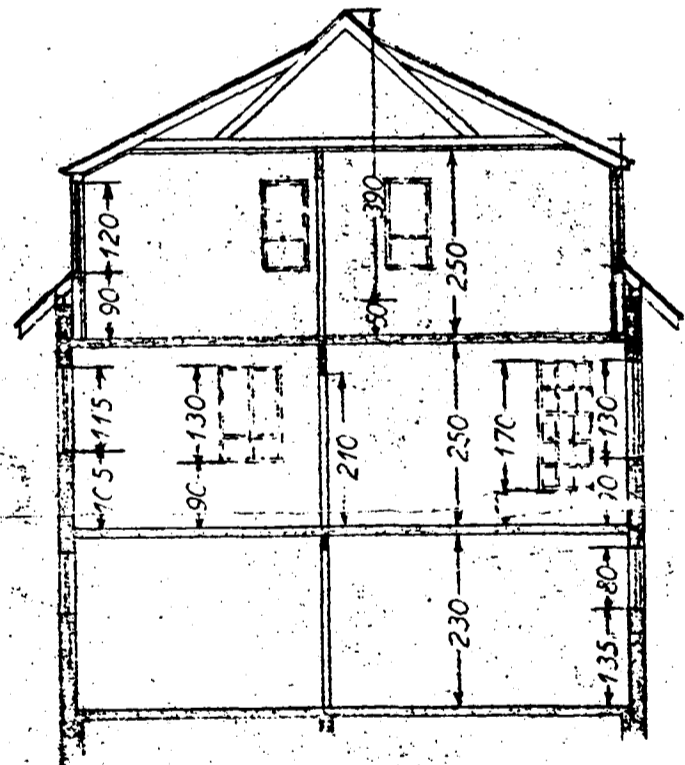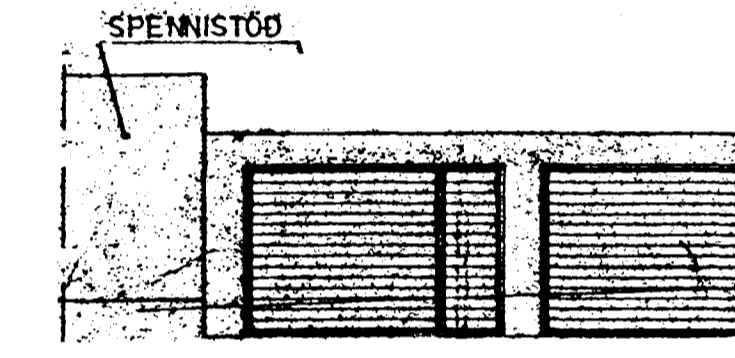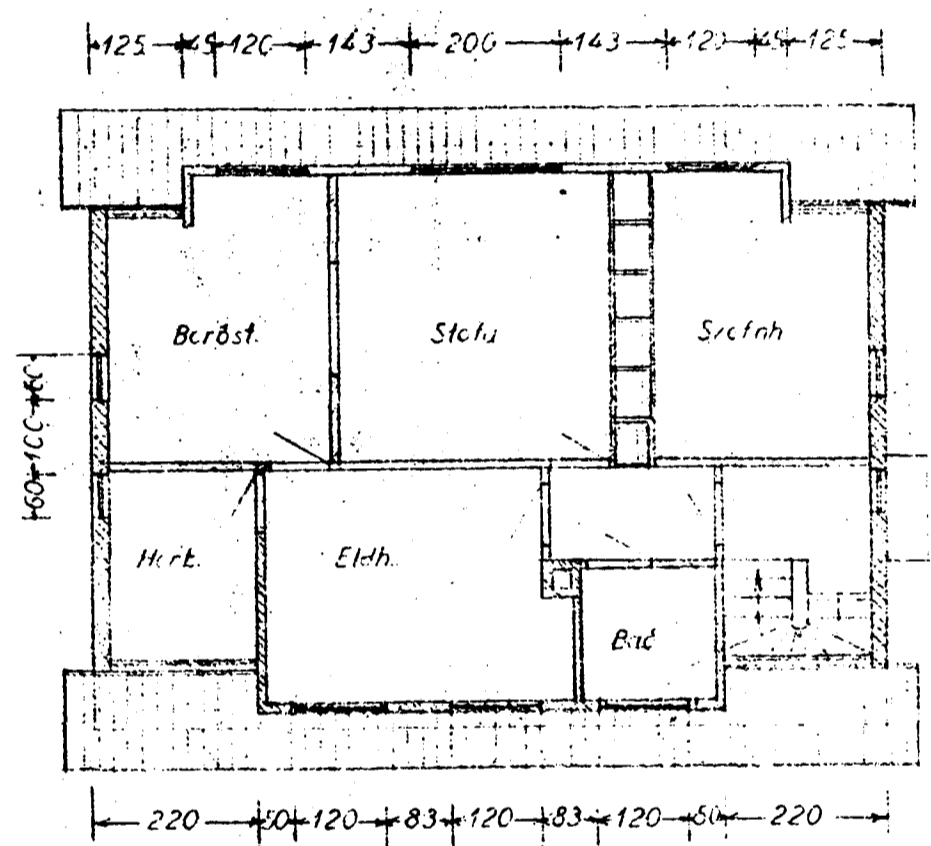

GRÆNAKINN
 AFSTAÐA 1 : 500

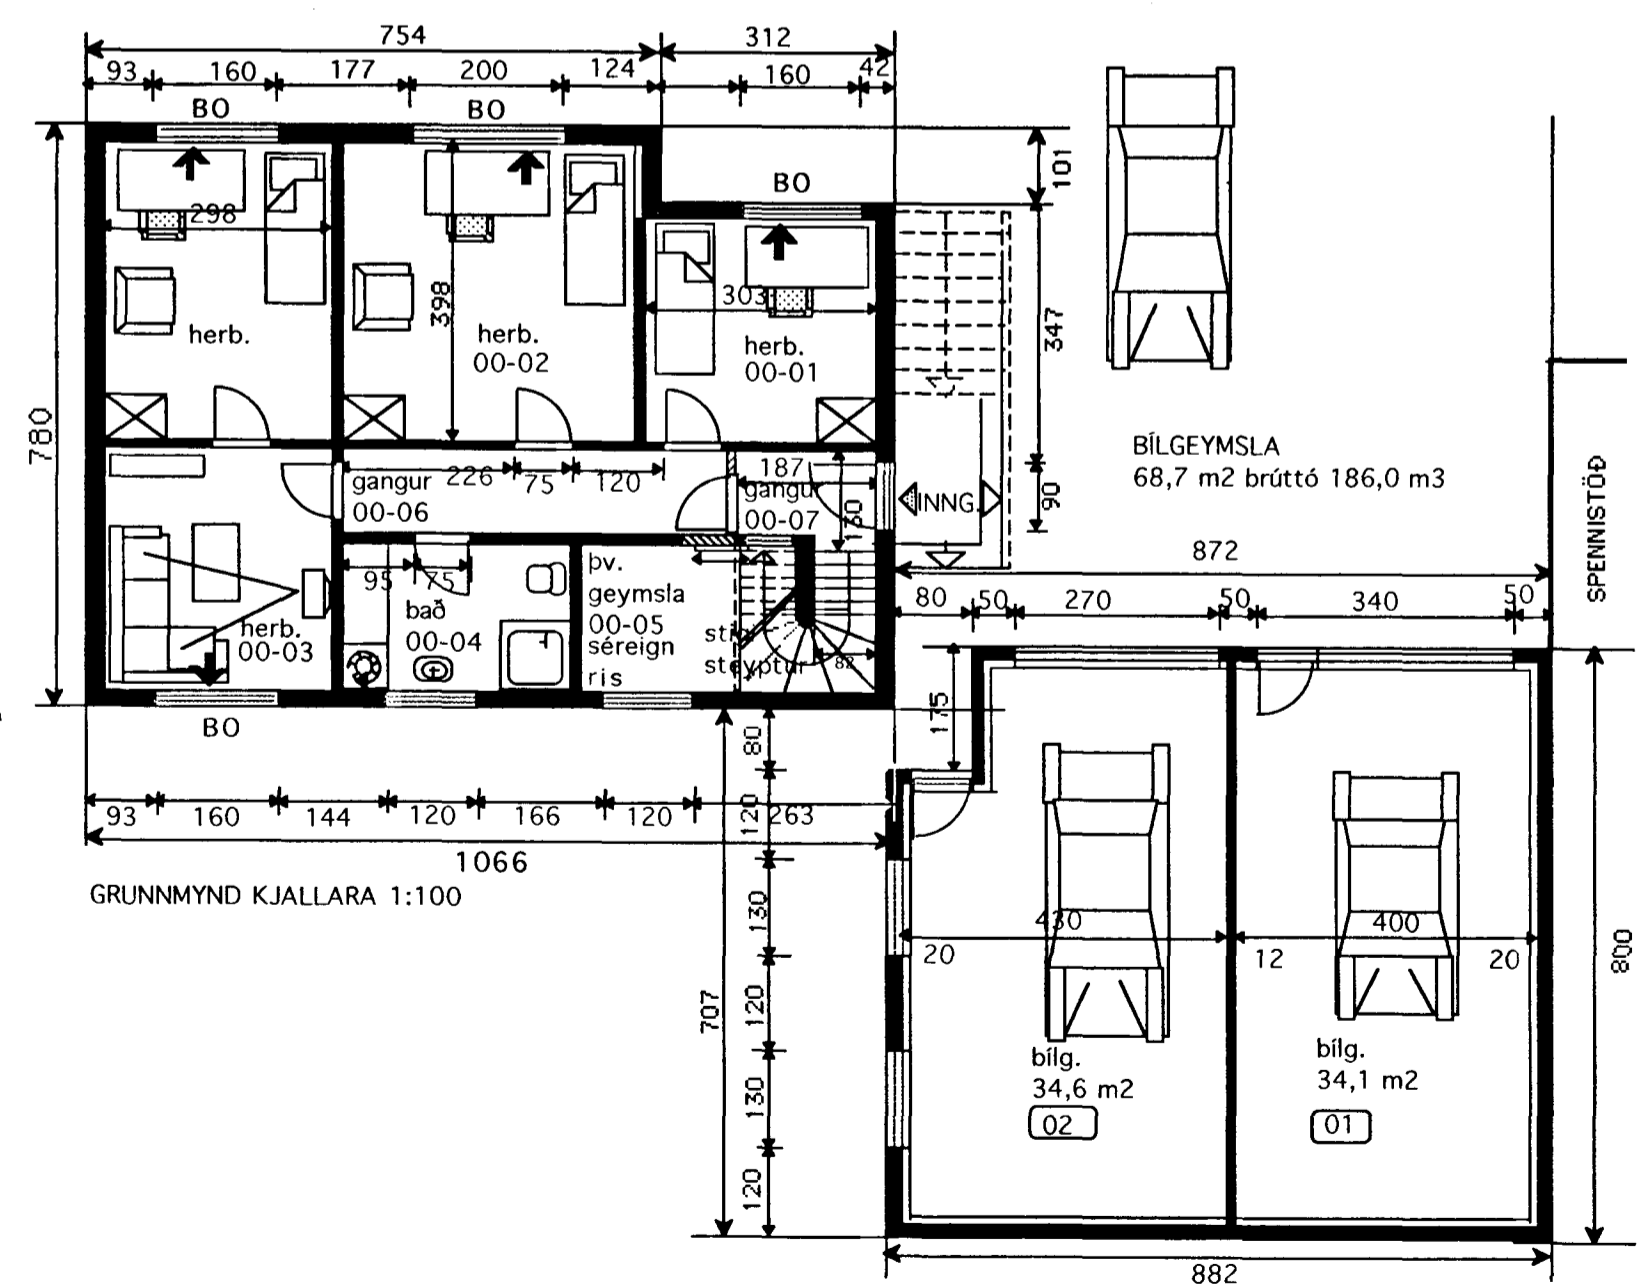

BREYTT OG ENDURTEIKNAD FRÁ
 TEIKN. F.S. FRÁ 53" 75" OG
 TEIKN. J.G.B. FRÁ 82".
 BREYTT 22 NOV 2000
 Gang í kjallara skipt með vegg fyrir innan hurð
 í þvottarhús (undir stiga). Það sem er fyrir innan
 vegg, er séreign 1. hæðar, en þvottahús 00-05
 verður séreign ris. Sameign í gangi minnkar.

TEIKNISTOFAN	Verkefni	GRÆNAKINN 17 HAFNARFIRÐI
KVARÐI	Heiti	GRUNNMYNDIR ÚTLIT AFSTM. SNÍÐ SKÝRINGAR
kvarði	1:100	verk.nr 2000
dags.	20 NOV..2000	dags br.
hönnun	G. G.	teikn nr
teikn	G. G.	A-1

Hringbraut 17 20 Hafnarfirði
 s. 555-2020 FAX 555-2021
 Gísli G. Gunnarsson BFI kt, 020649-2409