



Samþykkt á fundi bygginga-
nefndar þ. 16.14.1975
BYGGINGAFULLTRÚINN
HAENARFIRÐI
F. Sigurðsson

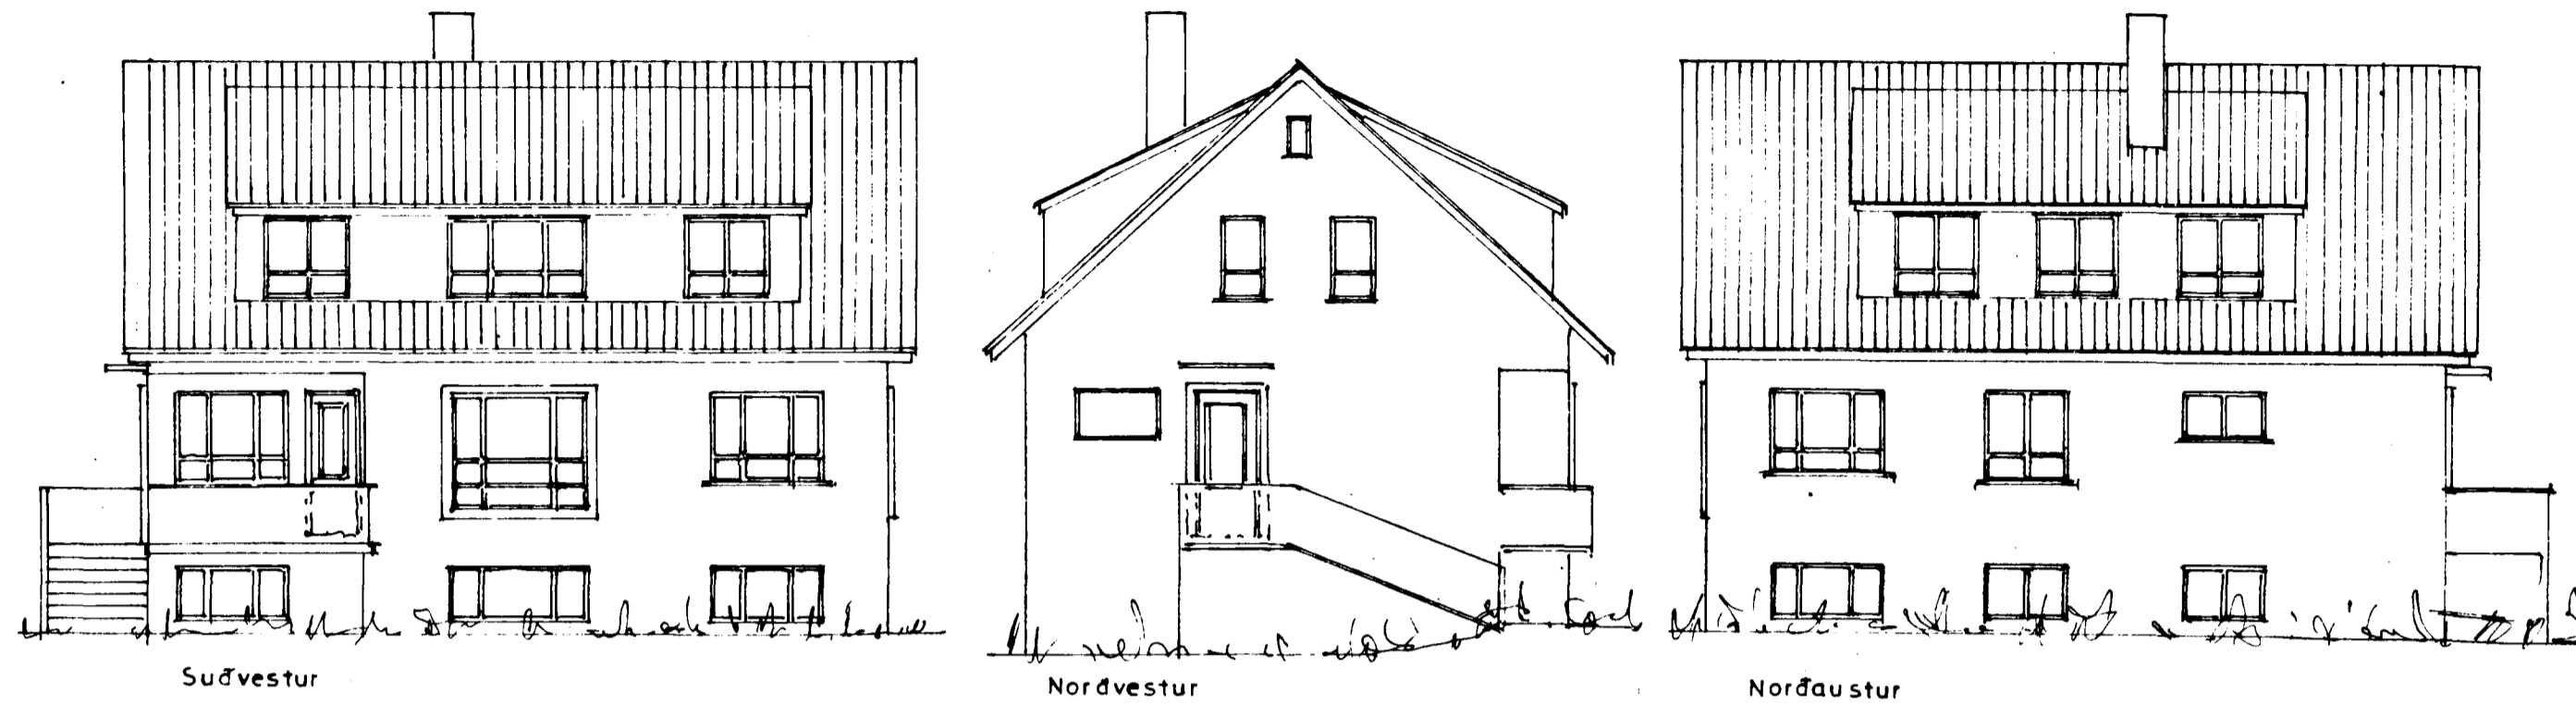

FYRIR BREYTINGU
EFTIR BREYTINGU

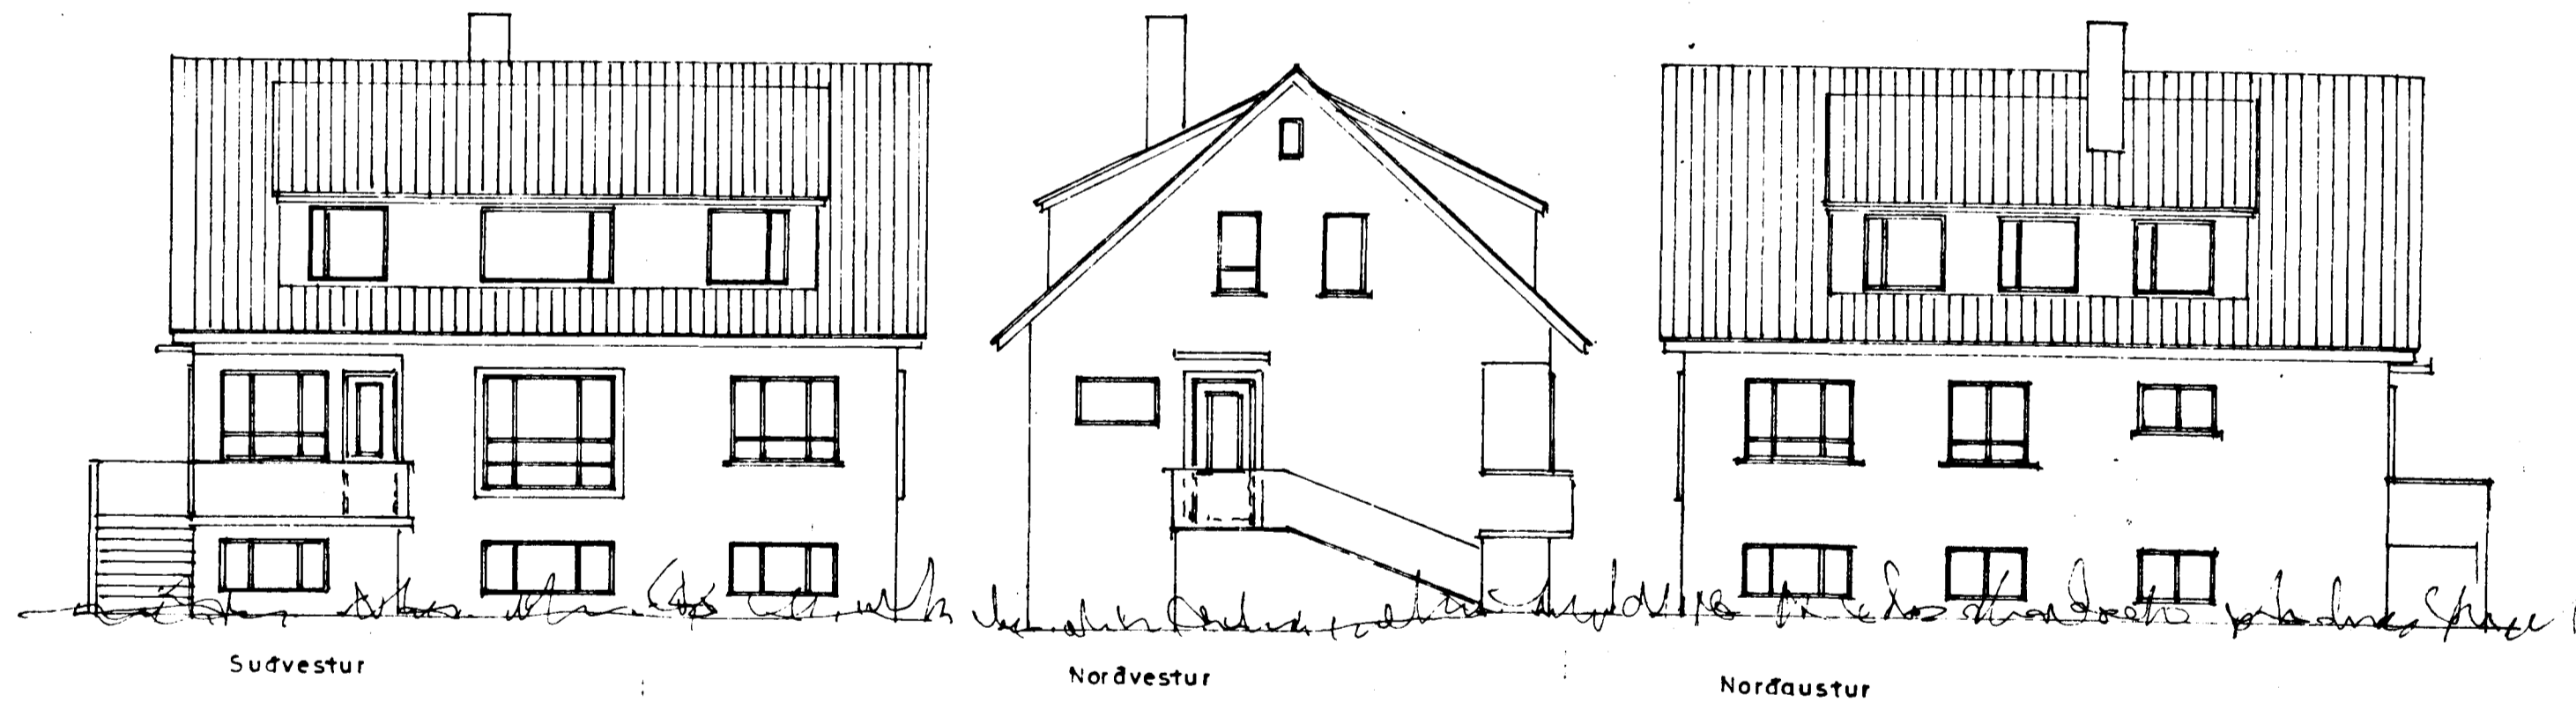

GRÆNAKINN NR 17
GLUGGABREYTING
ÚTLIT. 1:100
Staðfesti 1. apríl 1975
F. Sigurðsson TEIKN.