



Samþykkt á fundi bygginga-
nefndar þ. 21. 4. 1976
BYGGINGAFULLTRÚÐI N
I HAFNARFIRÐI


Hafa þarf þetta samráð við
Ráðgjafi Hafnarinnar vegna
þess strengis, sem hefur átt
á þina

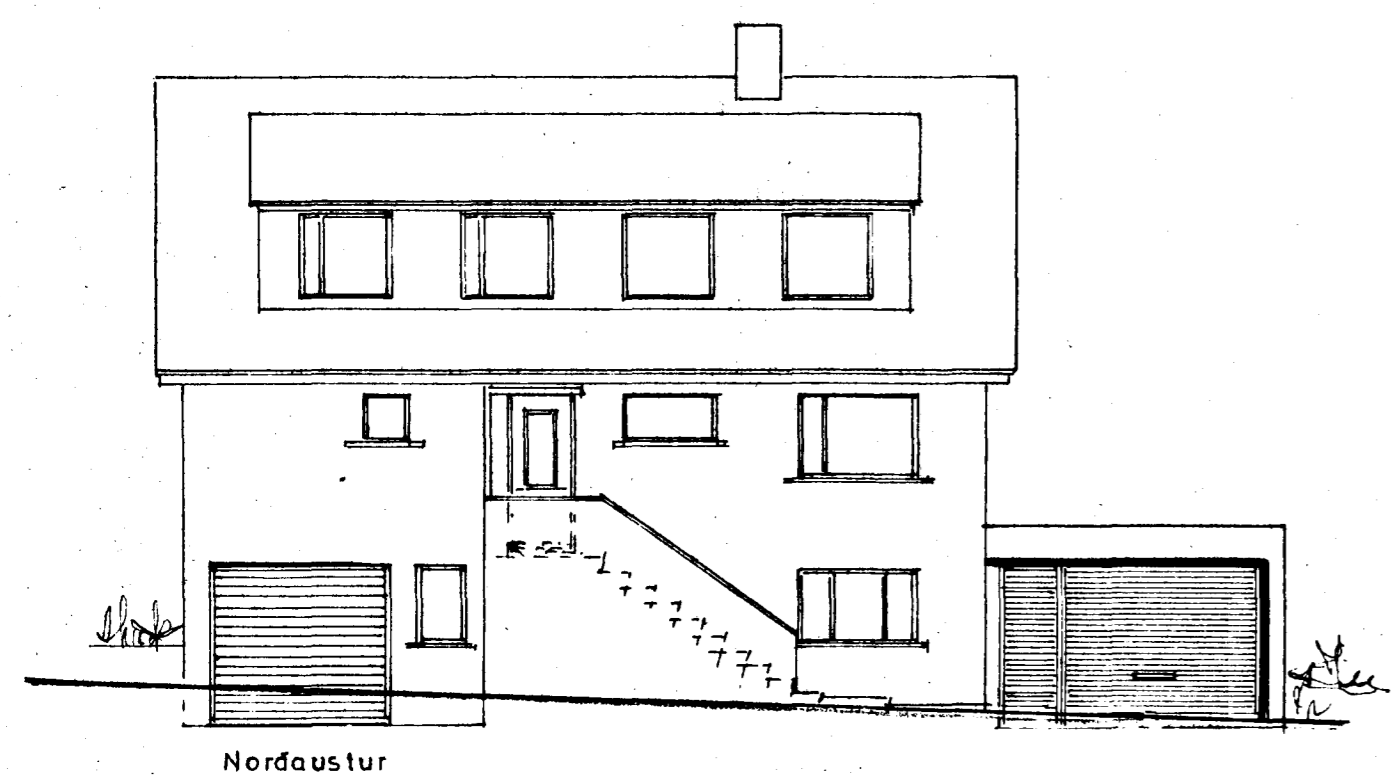


Norðaustur

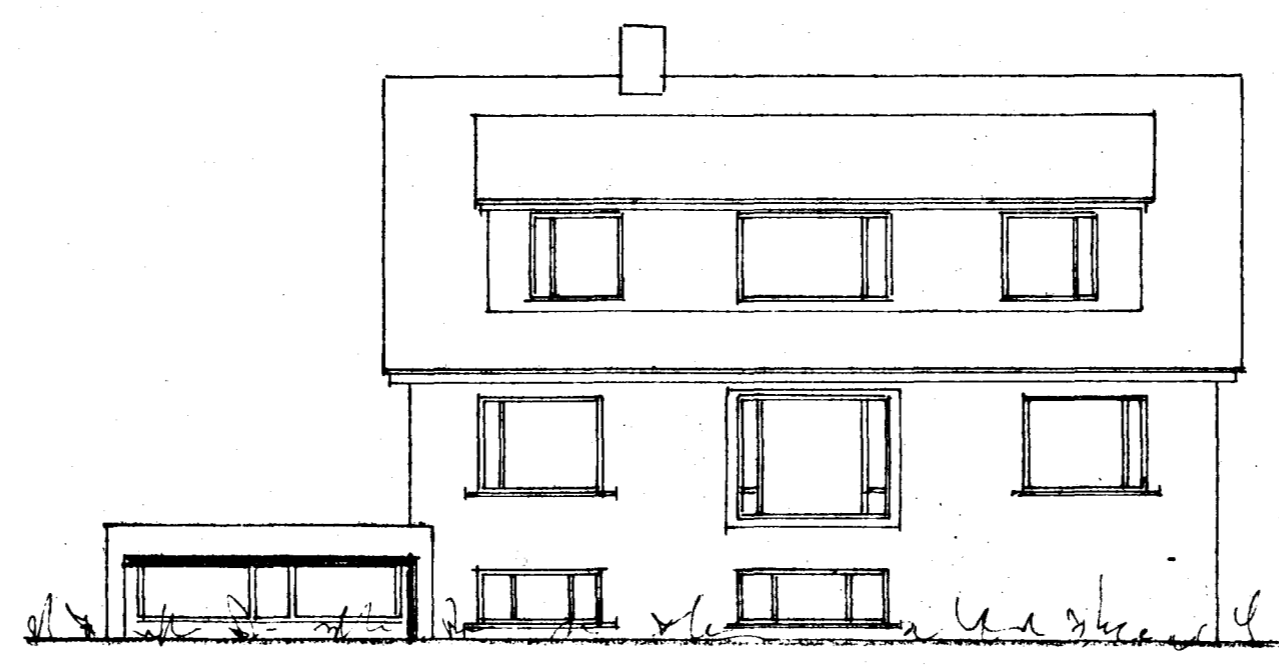

Sudvestur

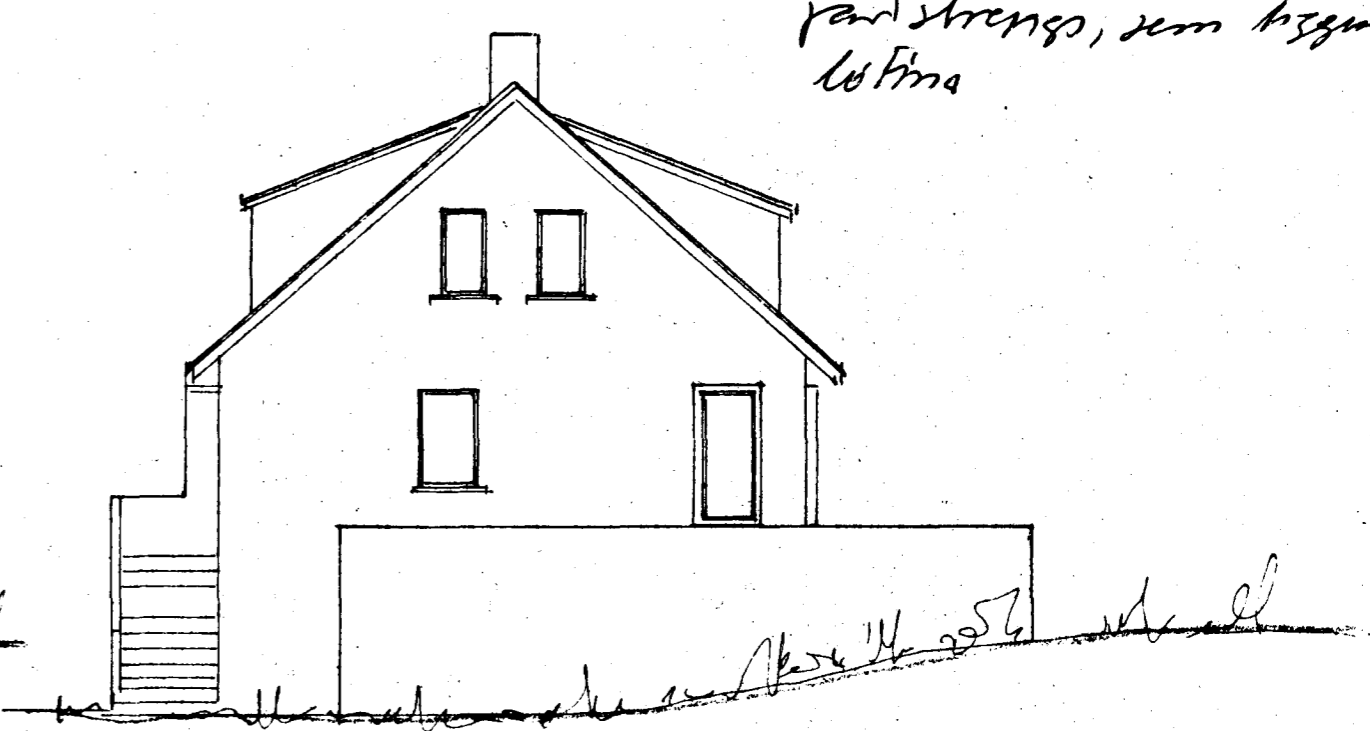


Nordvestur

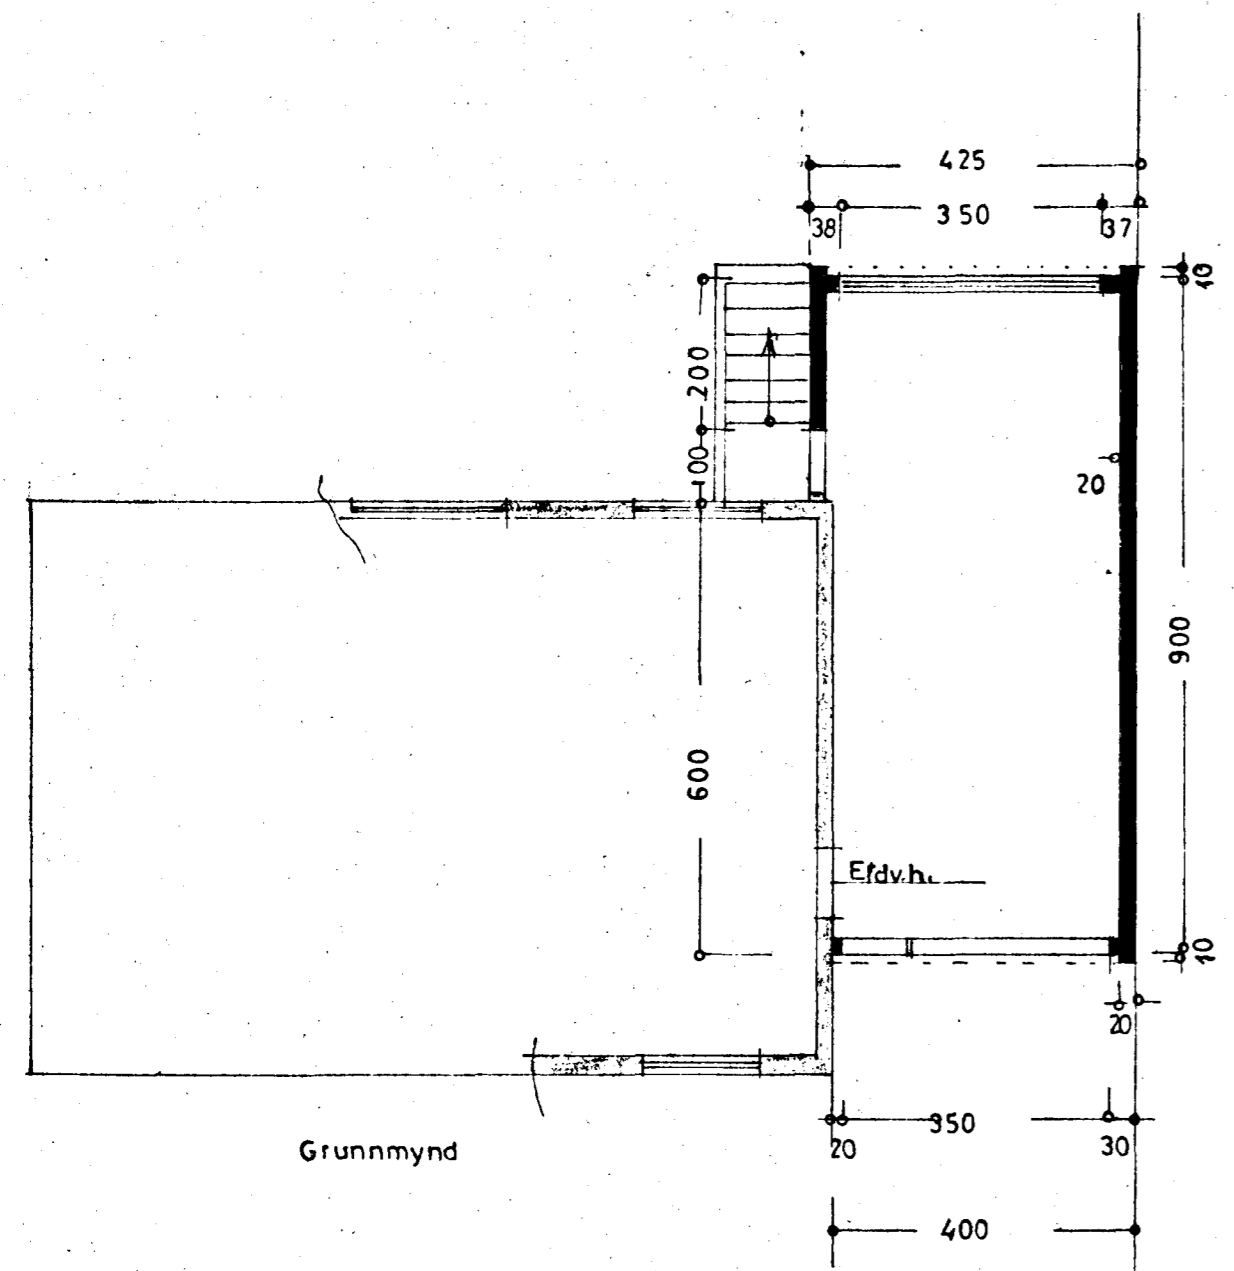


Grunnmynd


GRÆNAKINN

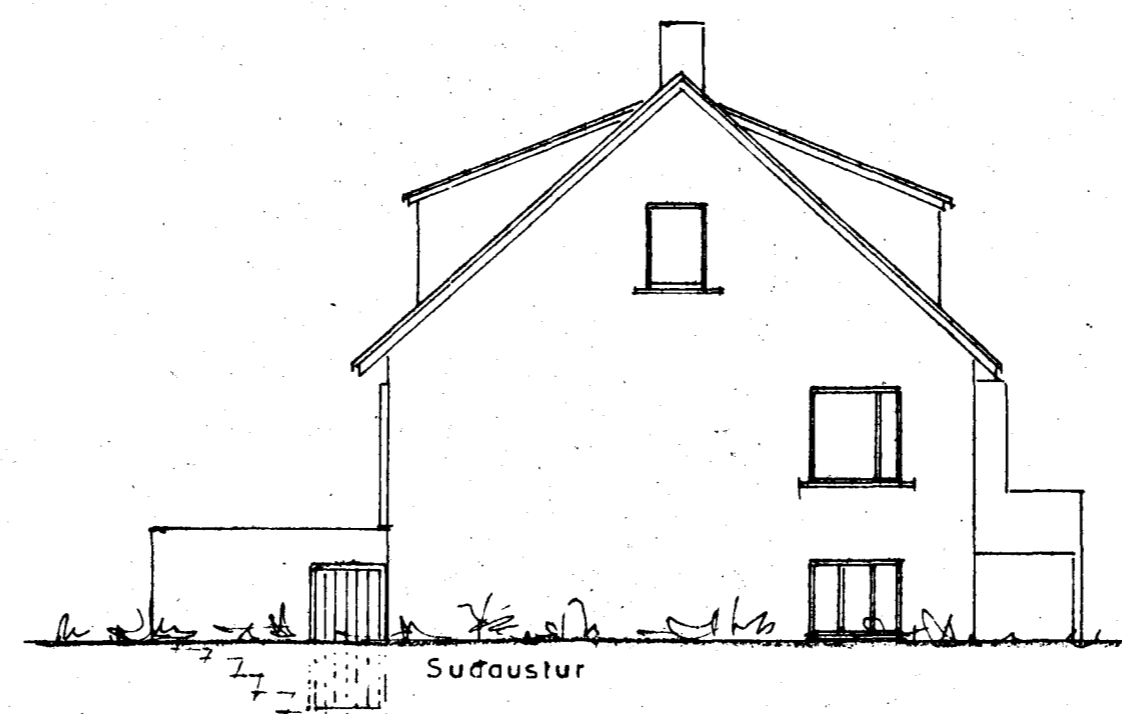

Sudaustur

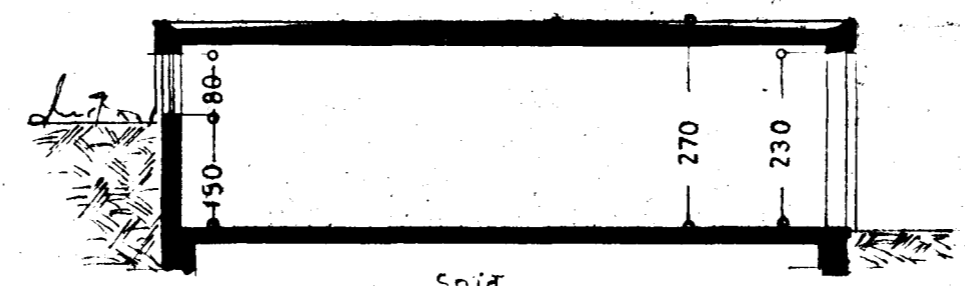

Snid

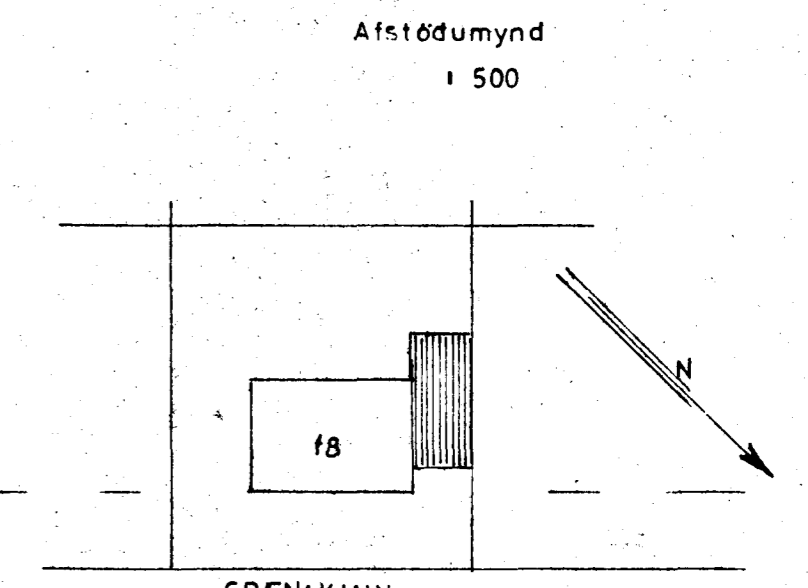

Afstöðumynd
1:500

GRÆNAKINN

Stærð bílg. 36,7m², 99,0m³

GRÆNAKINN NR 18
BILGEYMSLA

ÚTLIT }
GRUNNMYND } 1:100
SNID }
AFSTÖÐUMYND 1:500

Stærðarskild 5 apríl 1976 TEIKN.
[Signature]