

Byggingarfulltrúi samþykkir erindið.


05 SEPT. 2003

Bent skal á að samþykkt þessi verður ekki virk, fyrr en eftir þinglýsingu eignaskiptayfirlýsingar innar og skráningu hennar hjá Fasteignanamáti ríkisséð.


Byggingarfulltrúinn í Hafnarfirði
F.h. Kristján Þórarinnsson

Undirritun samráðingarráðgjafar:


Nicklasdottir

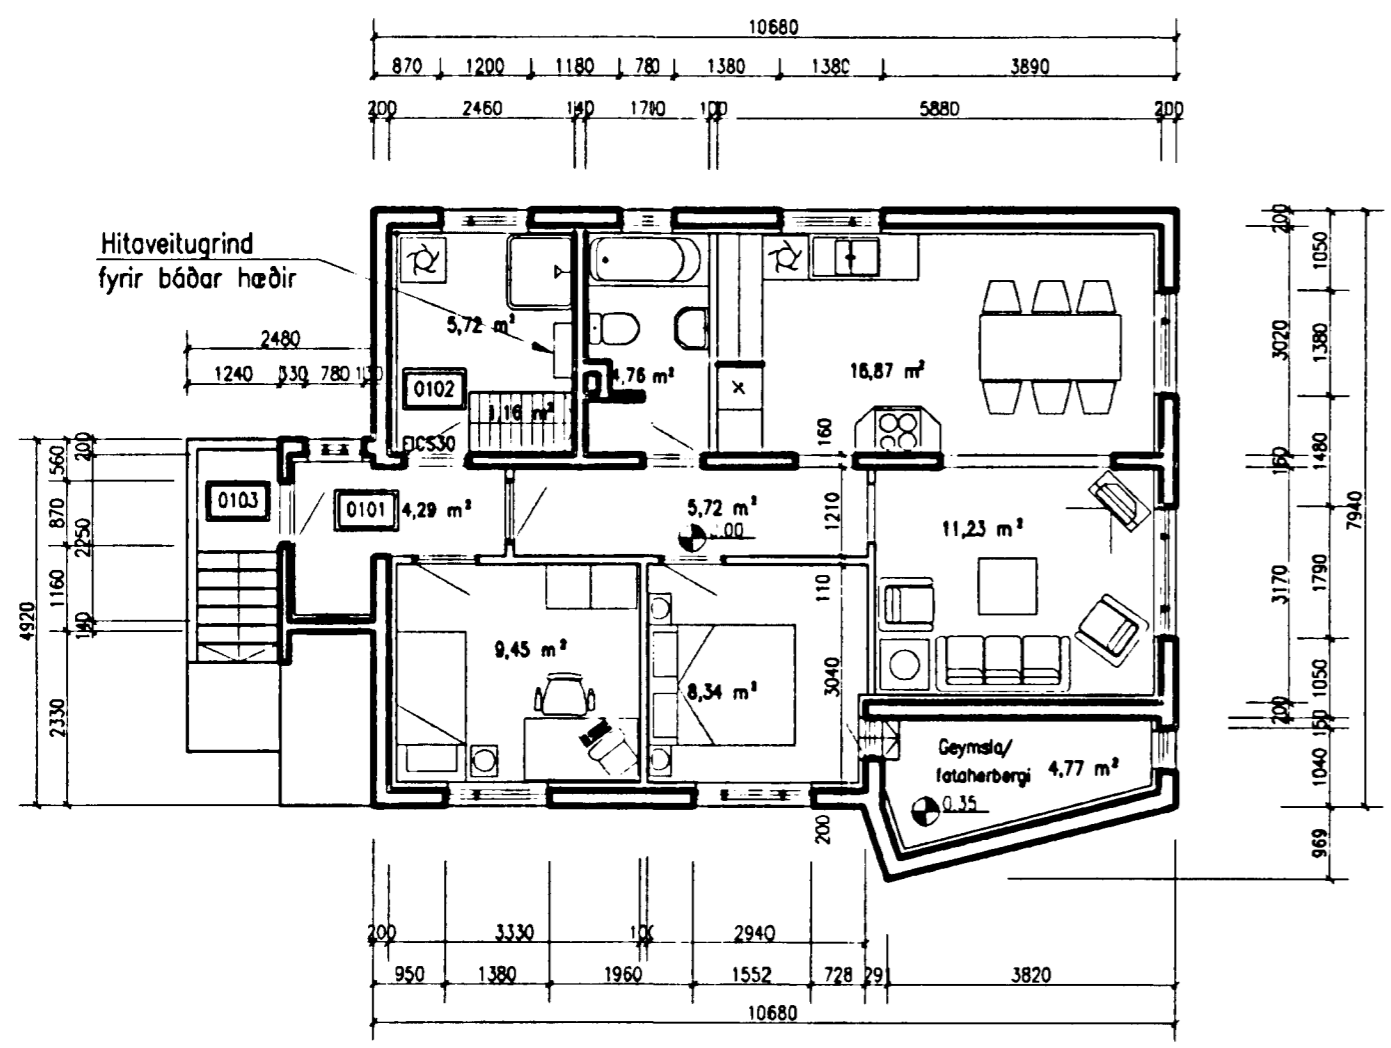


1. HÆÐ

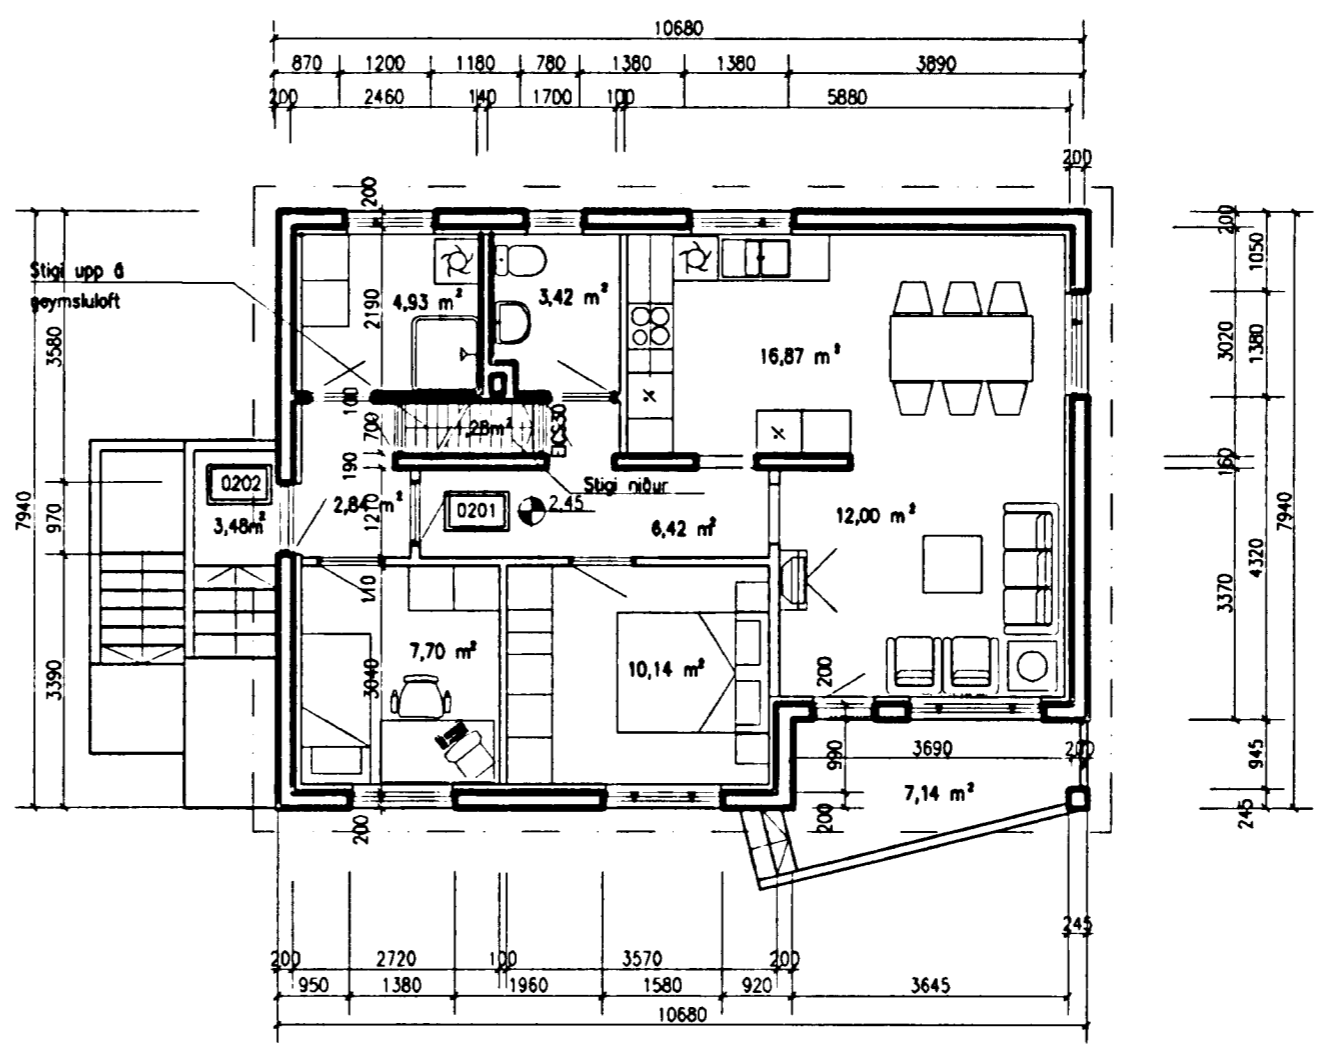

2. HÆÐ

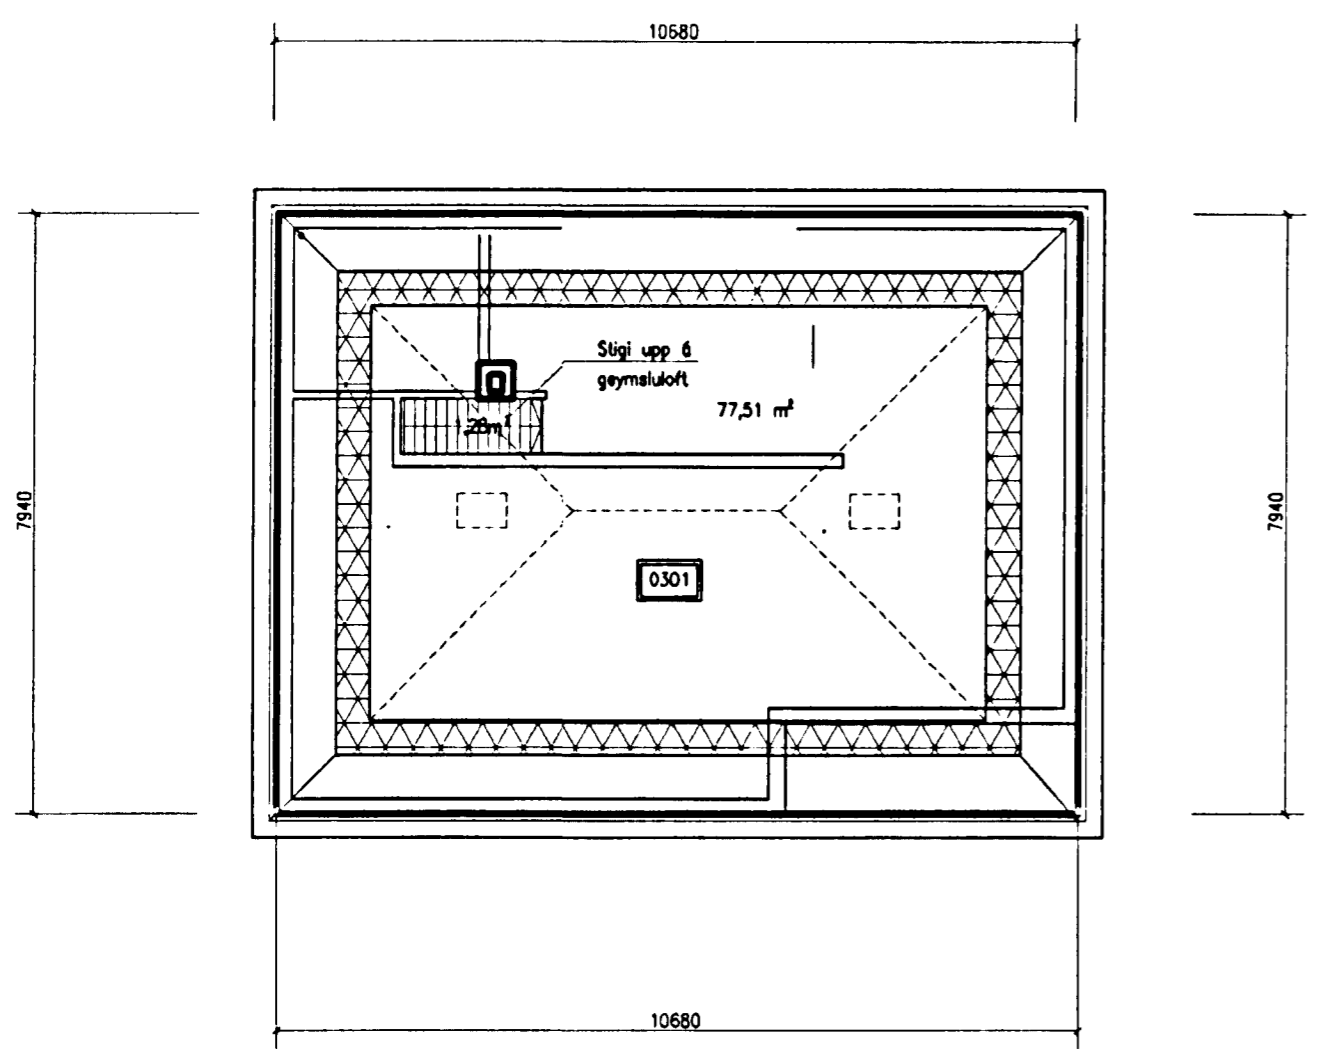

3. HÆÐ (RIS)

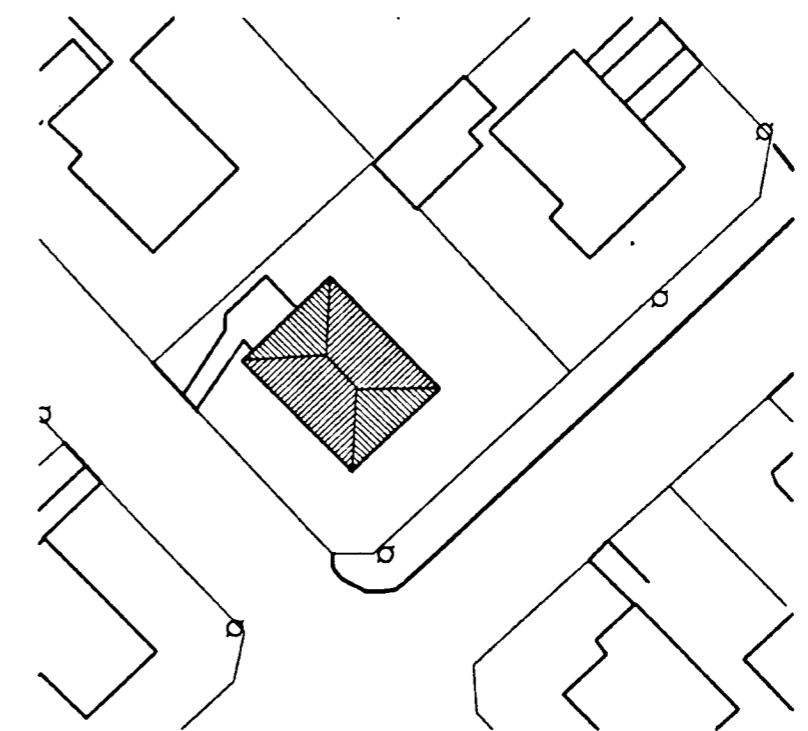

AFSTÖÐUMYND 1:500

Skýringar:

Húsið var byggt árið 1952.

Húsið er steinsteypt með steyptri plötu þar með talin loftplata. Húsið er múrað að utan og málað. Þak úr timbri með bárujárni.

Mælt upp og teiknað árið 2002 af Einari B. Jónssyni, verkfræðingi.

Nicklasdottir

Br.	Dags.	Breyting	Br.	Sp.

GRÆNAKINN 19, Hafnarfjörður
ÍBÚÐARHÚS
ADALTEIKNINGAR
GRUNNMYNDIR OG AFSTÖÐUMYND

VST Verkfræðistofa
Sigurðar Thoroddsen hf.
 Ármúla 4, 108 Reykjavík Sími: 569 5000 Fax: 569 5010

Hannað:	Teiknað:	Yfirfarid:
-	St.B/kjk	EBJ
Samþykkt:		Kl.: 181144-3949
<i>Nicklasdottir</i>		Tölvuskra:
Mkv.	1:100	
Dags.	MÁI 2002	Nr: 2002-0119-01