

**Byggingarfulltrúi samþykkir erindið.**

05 SEPT. 2003

Bent skal á að samþykkt þessi verður ekki virk fyrr en eftir þinglýsingu eignaskiptafyrirséðanna og skráningu hennar hjá Fasteignamatli ríkisins.


Byggingarfulltrúinn í Hafnarfirði  
F.h. Kristján Þórarinnsson

Undirritun samráðingarráðgjafar:


*Niels Nielsen*




ÚTLIT, SÚÐ-VESTUR

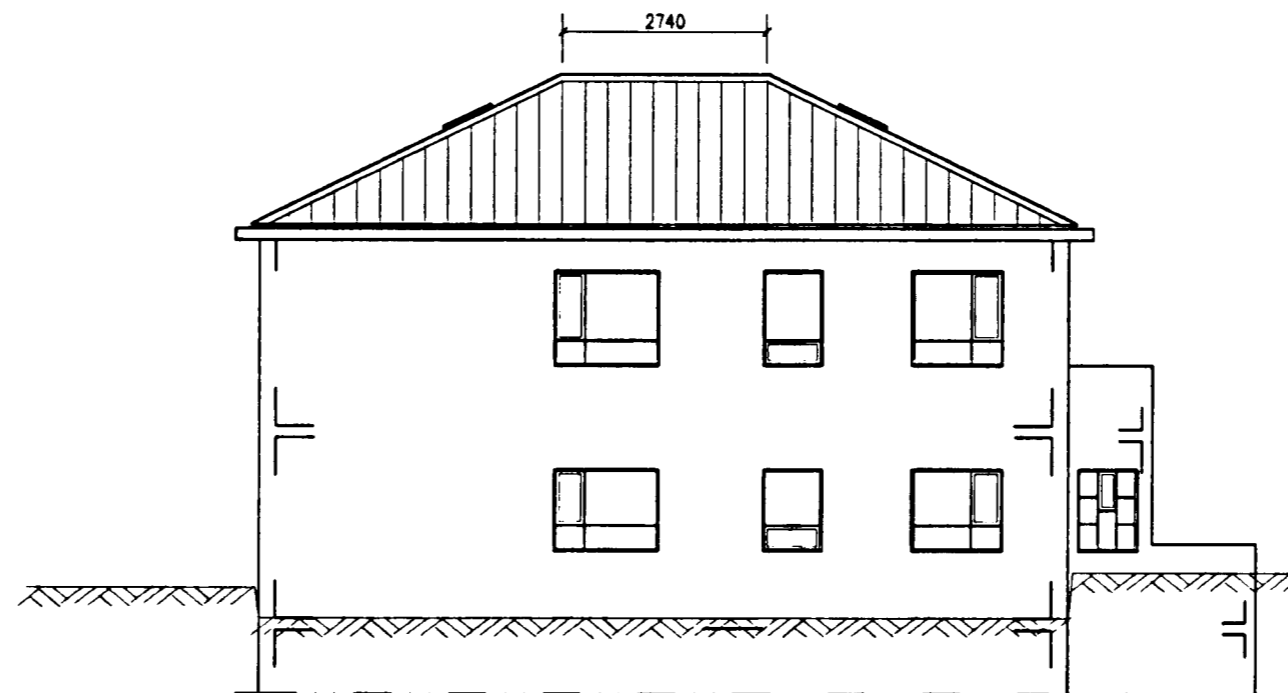


ÚTLIT, NORD-AUSTUR

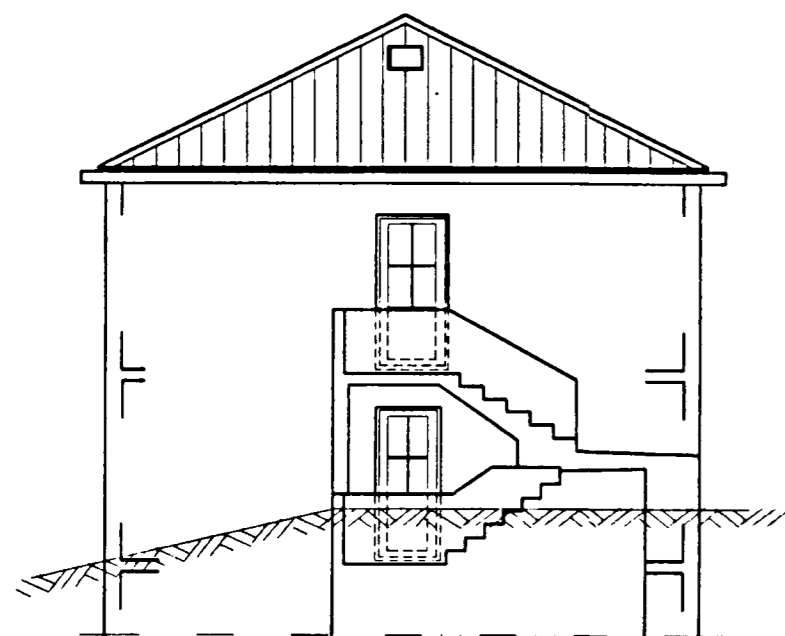

ÚTLIT, NORD-VESTUR

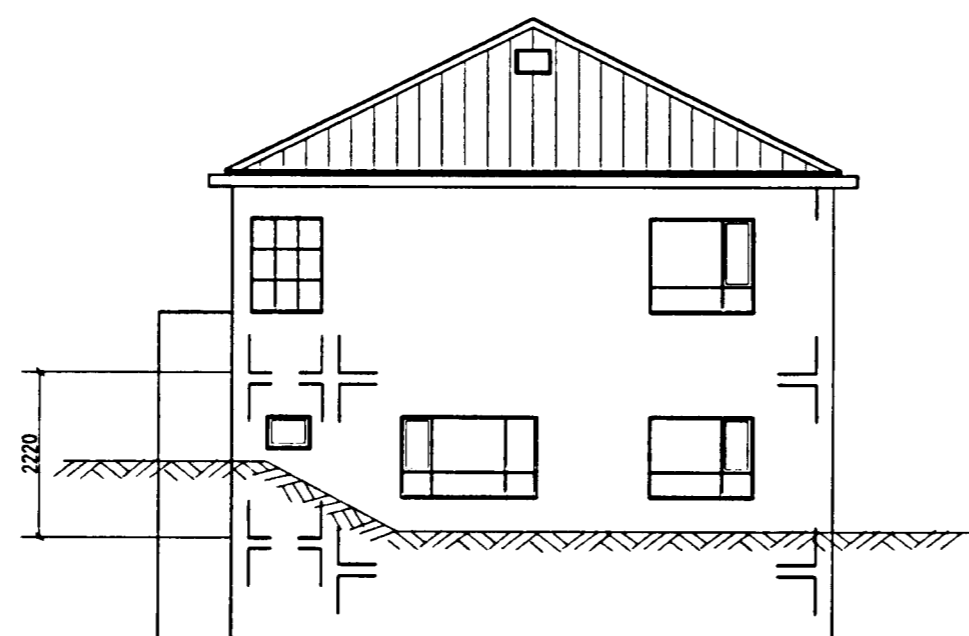

ÚTLIT, SÚÐ-AUSTUR

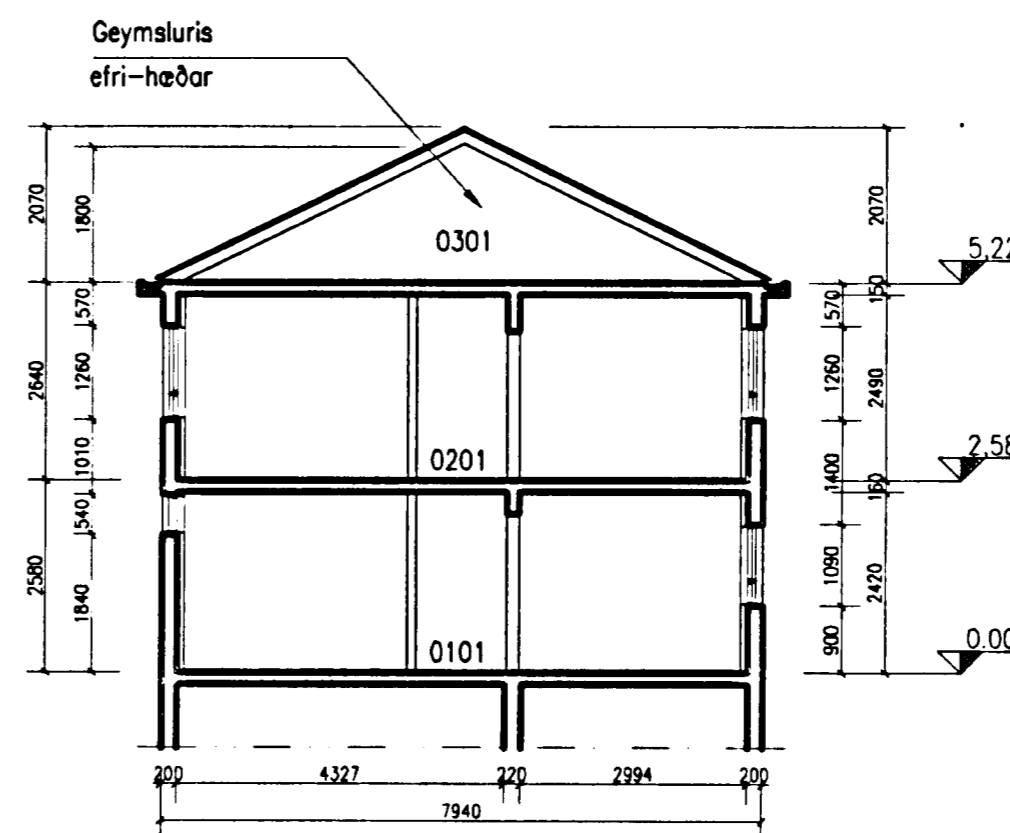

Skráningartafla: Grænakinn 19				Skrásetjari: Hlin Kristín Þorkelsdóttir													
Landnúmer: 120633				Kennitala: 260472-5269													
Matshlutanúmer: 01				Útgáfa: 4.01a Dags: 22.mai 2002													
Uppskipting og lýsing				Stærðir													
D0	D1	D2	D3	D4	D5	DSM	D6	D7	D8	D9	D10a	D10b	D11	D12	D16	D17	
Lokun	Rými hæð og	Notkun texti	Höfuð-flokkun	Eignar-hald	Botnflotur m²	Miljöflotur m²	Stigur m²	Op m²	Bruttoflotur m²	Bruttoflotur sh < 1,8	Salarhæð min	Salarhæð max	Brúttó rúmmál m³	Nettóflotur m²	Brúttó flatar-mál m²	Rænkitala skiptarúmmáls	Skiptarúmmál m³
		Matshluti			255,0	0,0	2,5	2,5	252,5	82,0			606,8	215,4	161,5		474,441
		Botn											18,0				
	01	1. hæð			90,0	0,0	1,2	0,0	90,0	0,0			232,2	72,3	81,0		
A	0101	Íbúð	N	0101	81,0		1,2		81,0		2,58	2,58	209,0	65,4	81,0	2,58	168,732
A	0102	Geymsla	N	X	9,0				9,0			2,58	2,58	23,2	6,9		
C	0103	Tröppur	U	X	3,4				3,4								
	02	2. hæð			80,2	0,0	1,3	1,2	79,0	0,0			211,7	65,6	79,0		
A	0201	Íbúð	N	0201	80,2		1,3	1,2	79,0		2,64	2,64	211,7	65,6	79,0	2,64	173,184
C	0202	Tröppur	U	X	10,7				10,7								
	03	Geymslurís			84,8	0,0	0,0	1,3	83,5	82,0			144,8	77,5	1,5		
A	0301	Geymslurís	N	0201	84,8			1,3	83,5	82,0	0,20	2,07	144,8	77,5	1,5	1,71	132,525
<b>Athugasemdir</b>																	
<b>Sameignir sumra</b>																	
<b>Eignarhald</b>																	
	Eignar-hald	Notkun texti	Brúttó flatar-mál m²	Skiptarúmmál Séreign m³	Séreign og sameign m³												
	0101	Íbúð	81,0	168,732	168,732												
	0201	Íbúð	80,5	305,709	305,709												
		<b>Alls</b>	<b>161,5</b>	<b>474,441</b>	<b>474,441</b>												

SKRÁNINGARTAFLA

Mælt upp og teiknað árið 2002 af Einari B. Jónssyni, verkfræðingi.

*Niels Nielsen 191144-3949*

Br.	Dags.	Breyting	Br.	Sp.

**GRÆNAKINN 19, Hafnarfjörður**  
ÍBÚÐARHÚS  
ADALTEIKNINGAR  
SNID OG SKRÁNINGARTAFLA

**VST Verkfæðistofa Sigurðar Thoroddsen hf.**  
Armála 4, 108 Reykjavík Sími: 569 5000 Fax: 569 5010

Hannað: — Teiknað: St.B./kjk Yfirtarið: EBJ

Samþykkt: *Niels Nielsen* Kl.: 181144-3949

Tölvuskrá:

Mkv. 1:100

Dags. MAI 2002 Nr. 2002-0119-02