

Ibúðarhús nr. 20 við GRÆNUKLINN


80 m²

Eig: _____


1:100




Úr Gildi

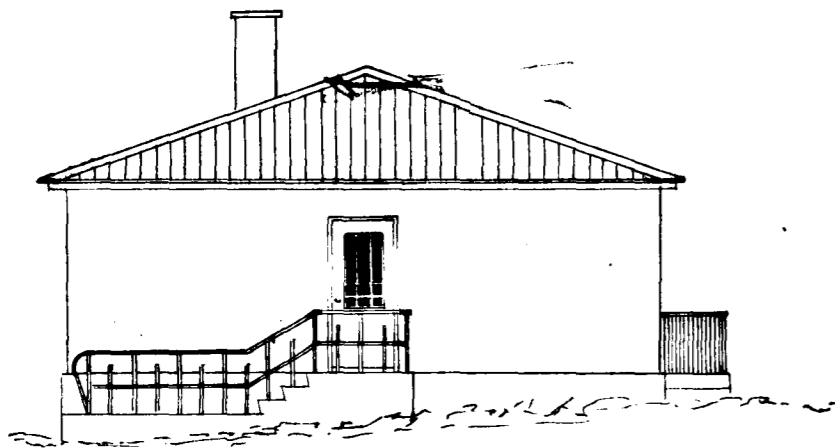


Norðvestur

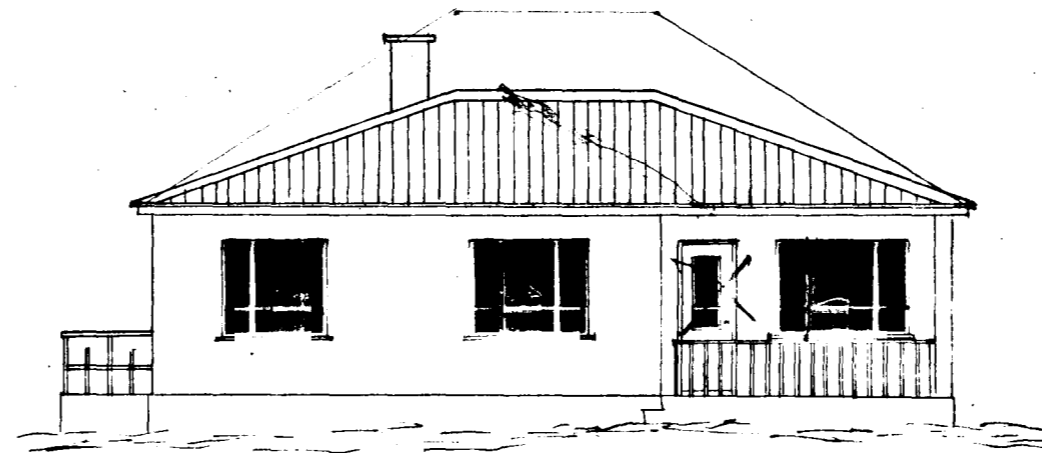

Suðvestur

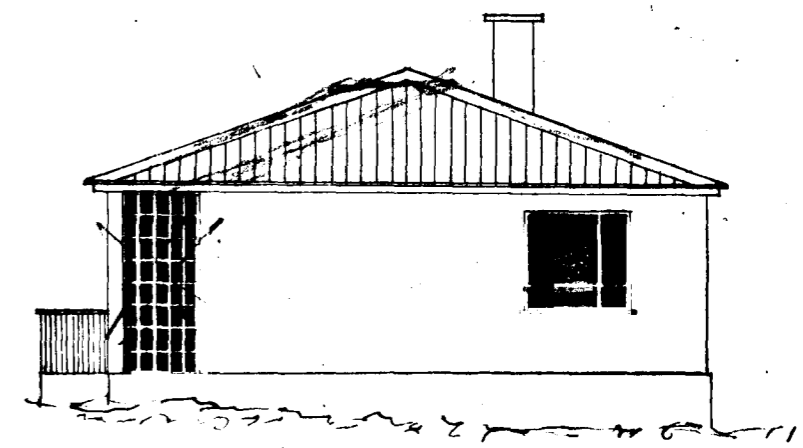


Suðaustur

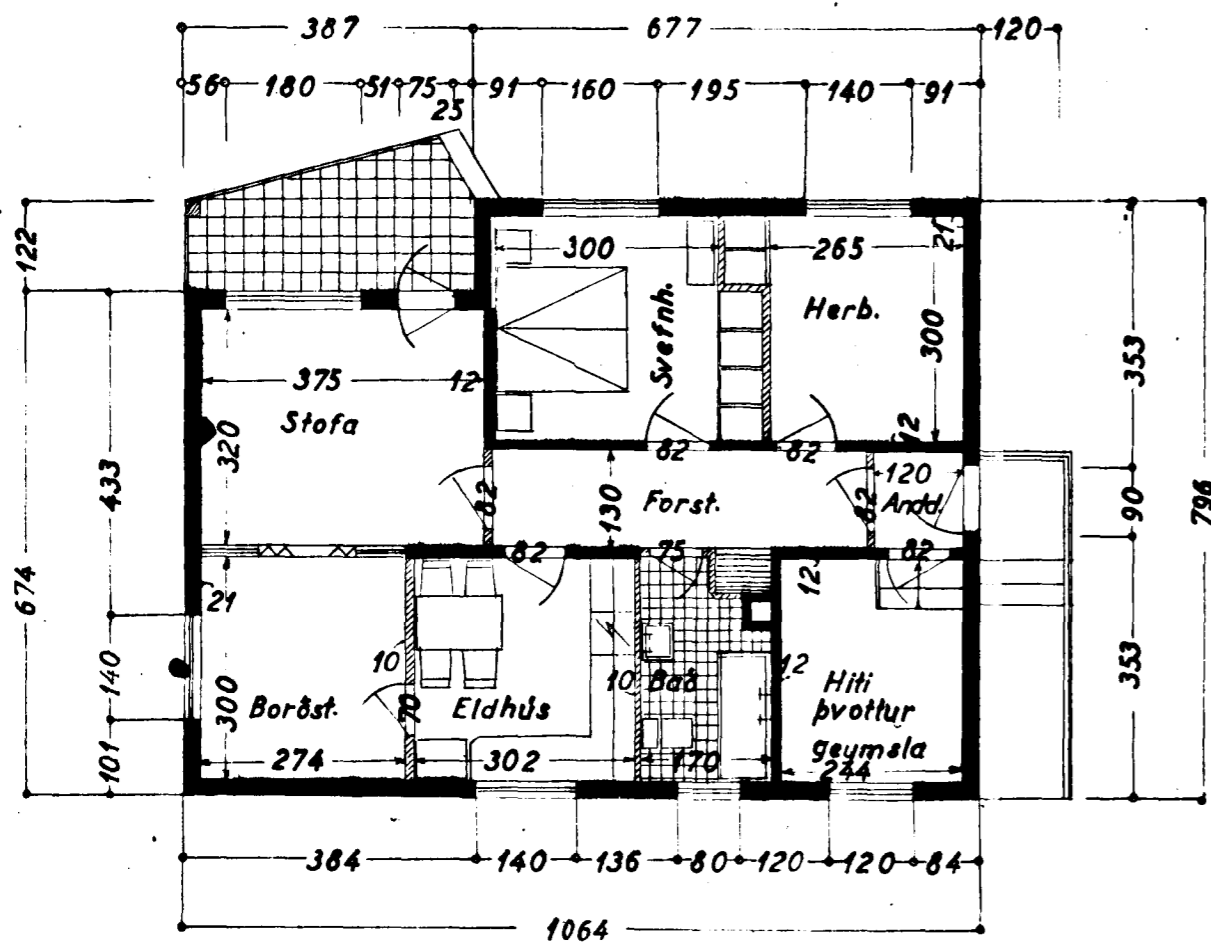


Grundmynd

Gluggsbirting
Sp. 29/4 75
F.H.

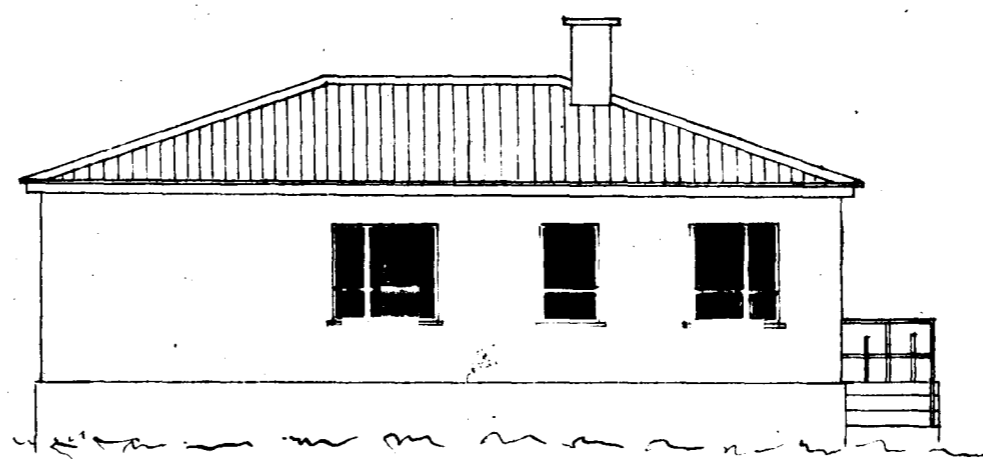

Norðaustur

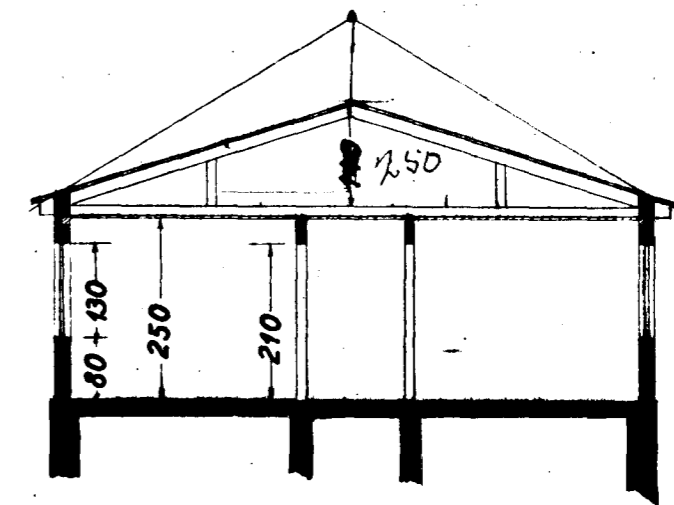

Sneiðing

Hafnarfirði 1. okt. '31

Sig. J. Álfsson / F. Sigurðsson