Samþykkt á fundi byggingarnefndar þ. 18/7 1979
BYGGINGAFULLTRÚINN
Í HAFNARFIRÐI

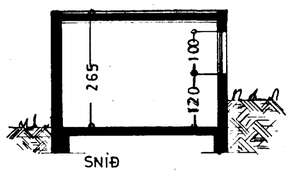

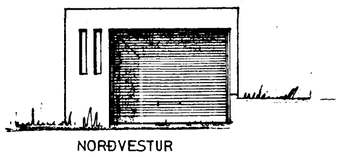

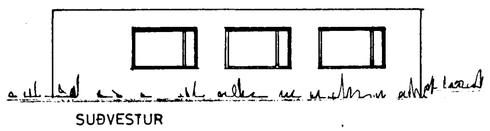

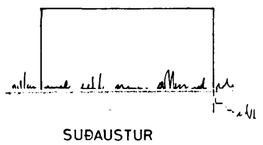

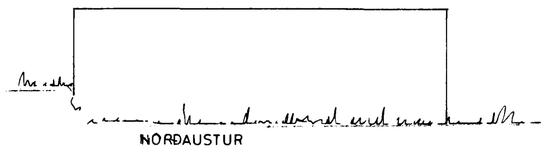

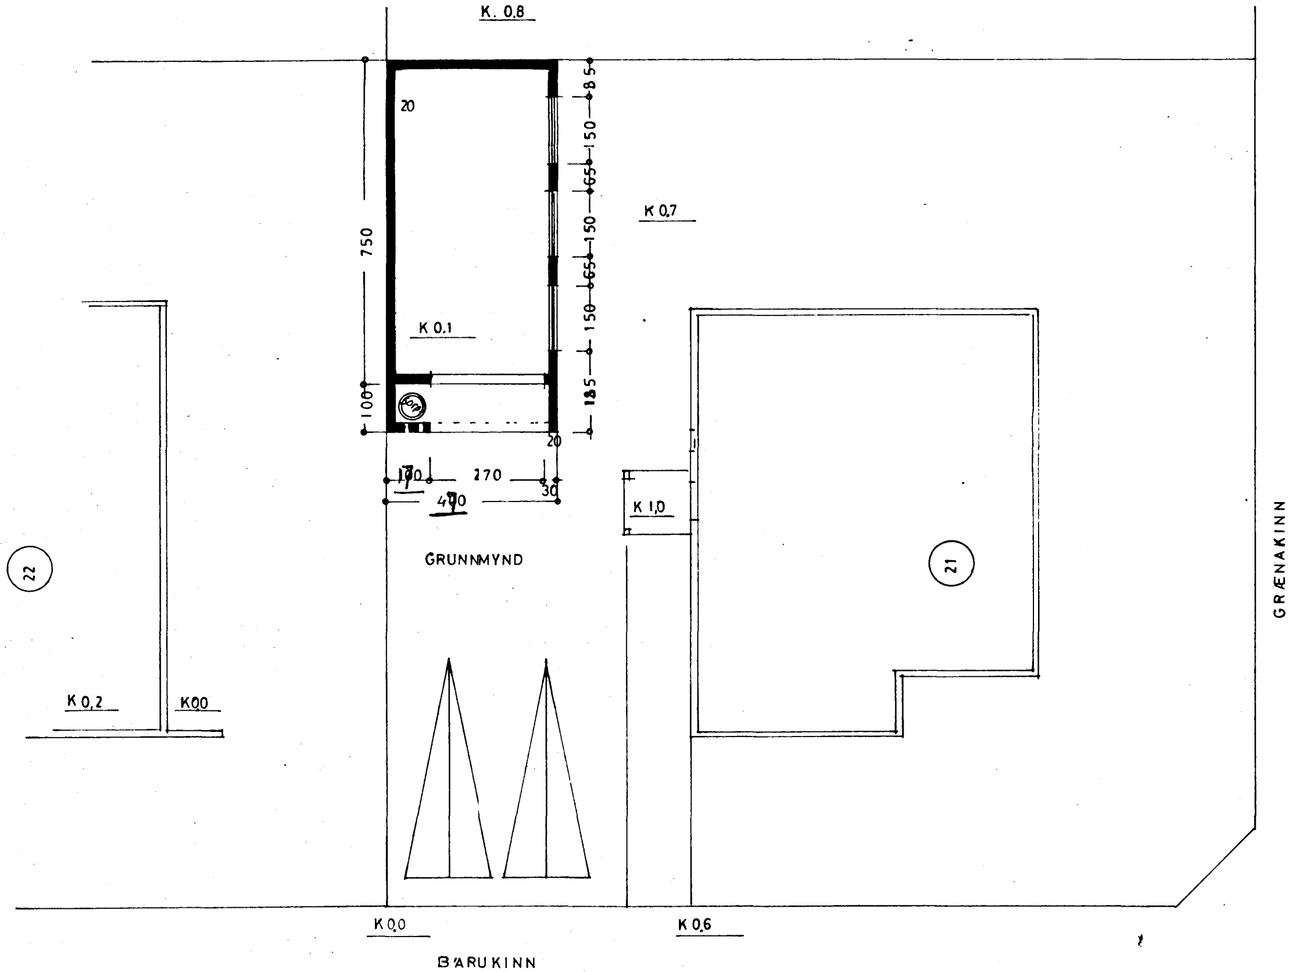

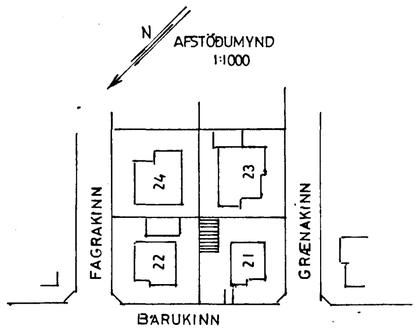

BÍLGEYMSLA:
~~30,0 m², 79,5 m³~~
35,3 m², 93,4 m³

GRÆNAKINN NR 21

ÚTLIT
GRUNNMYND } 1:100
SNIÐ

AFSTÖÐUMYND 1:1000