

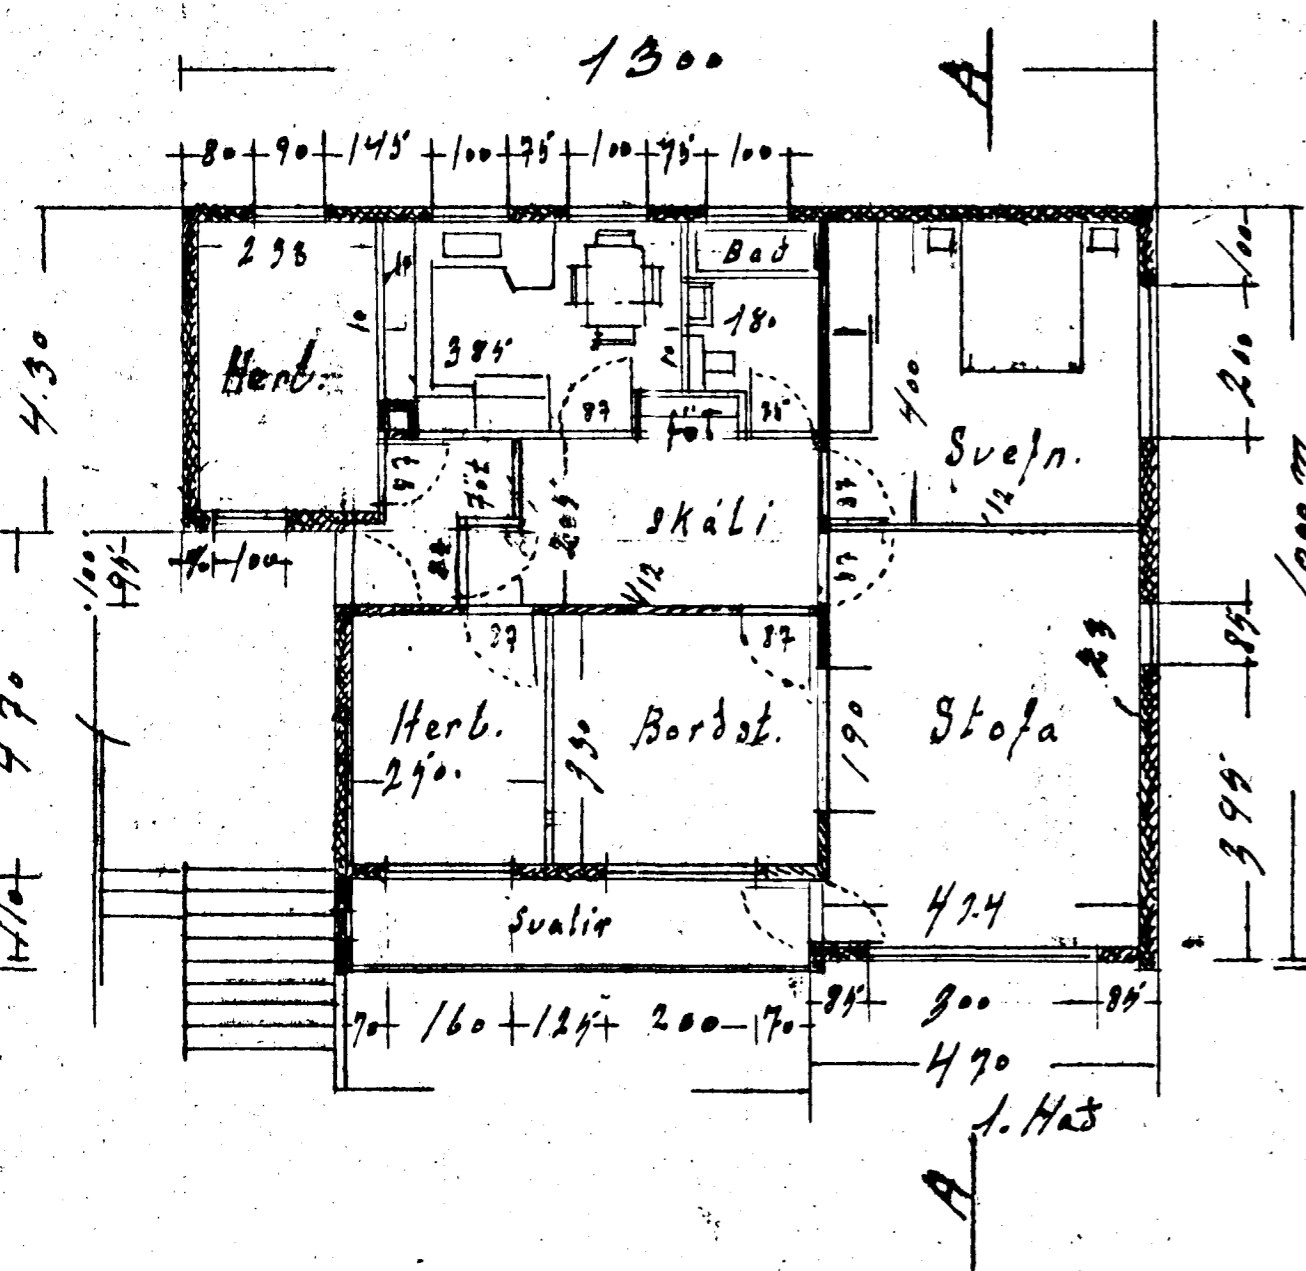
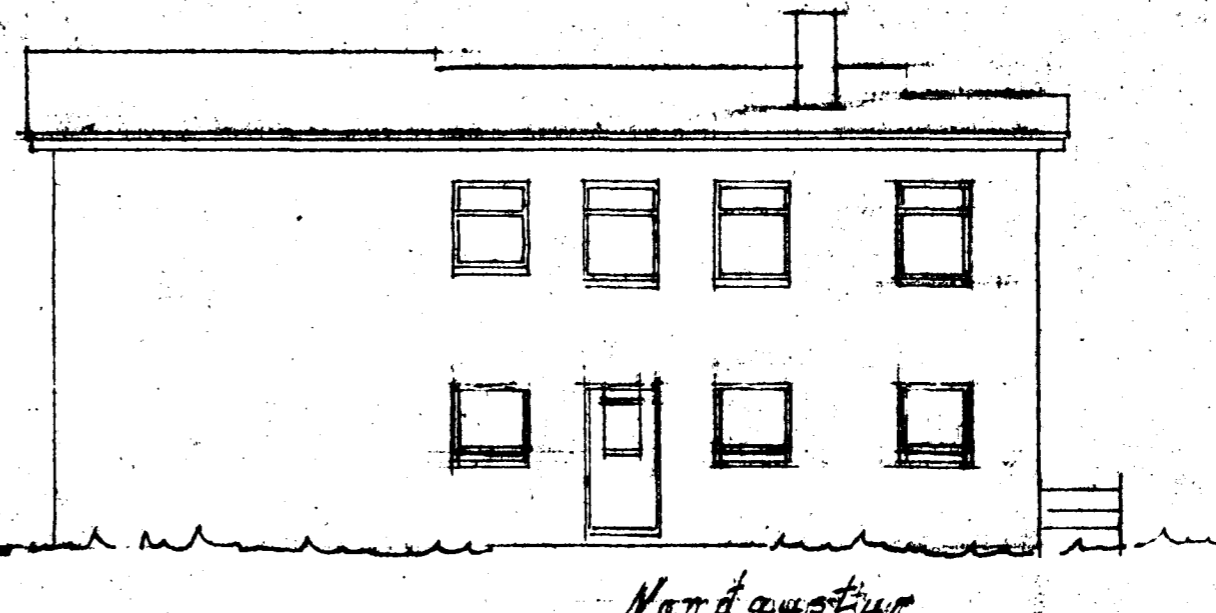
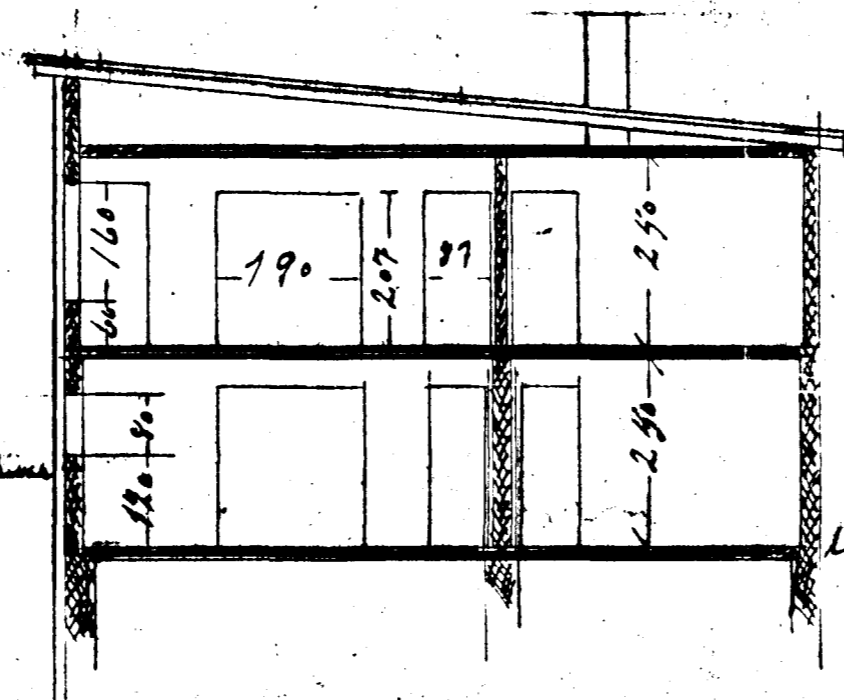
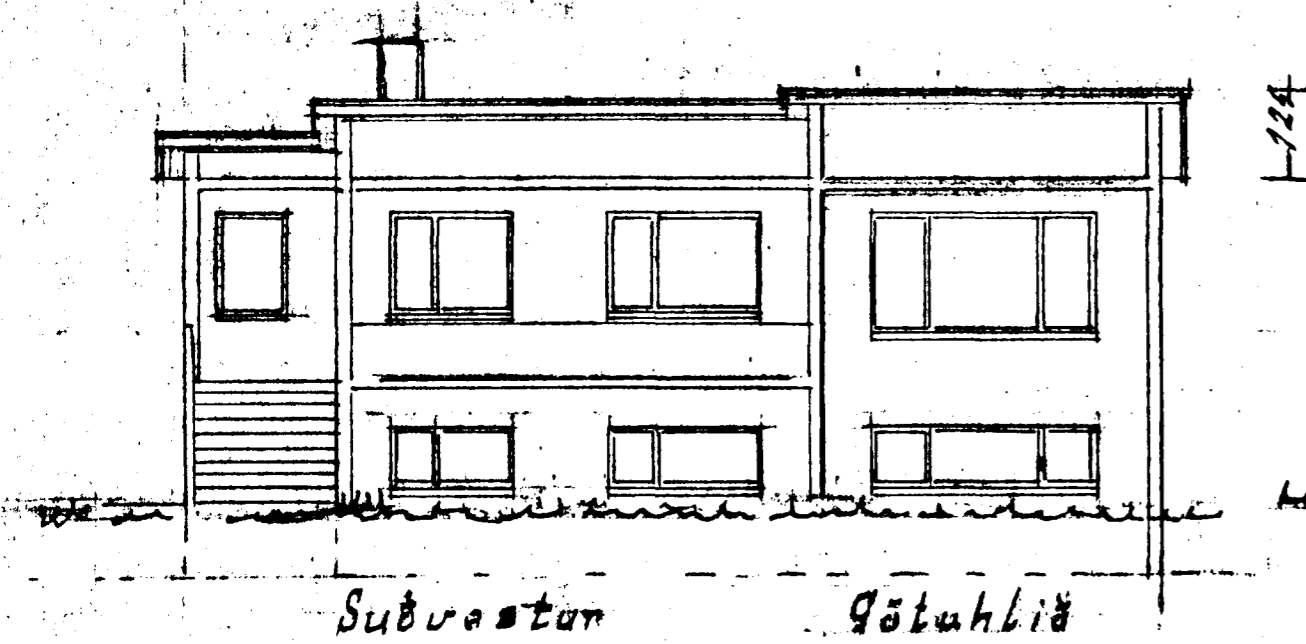
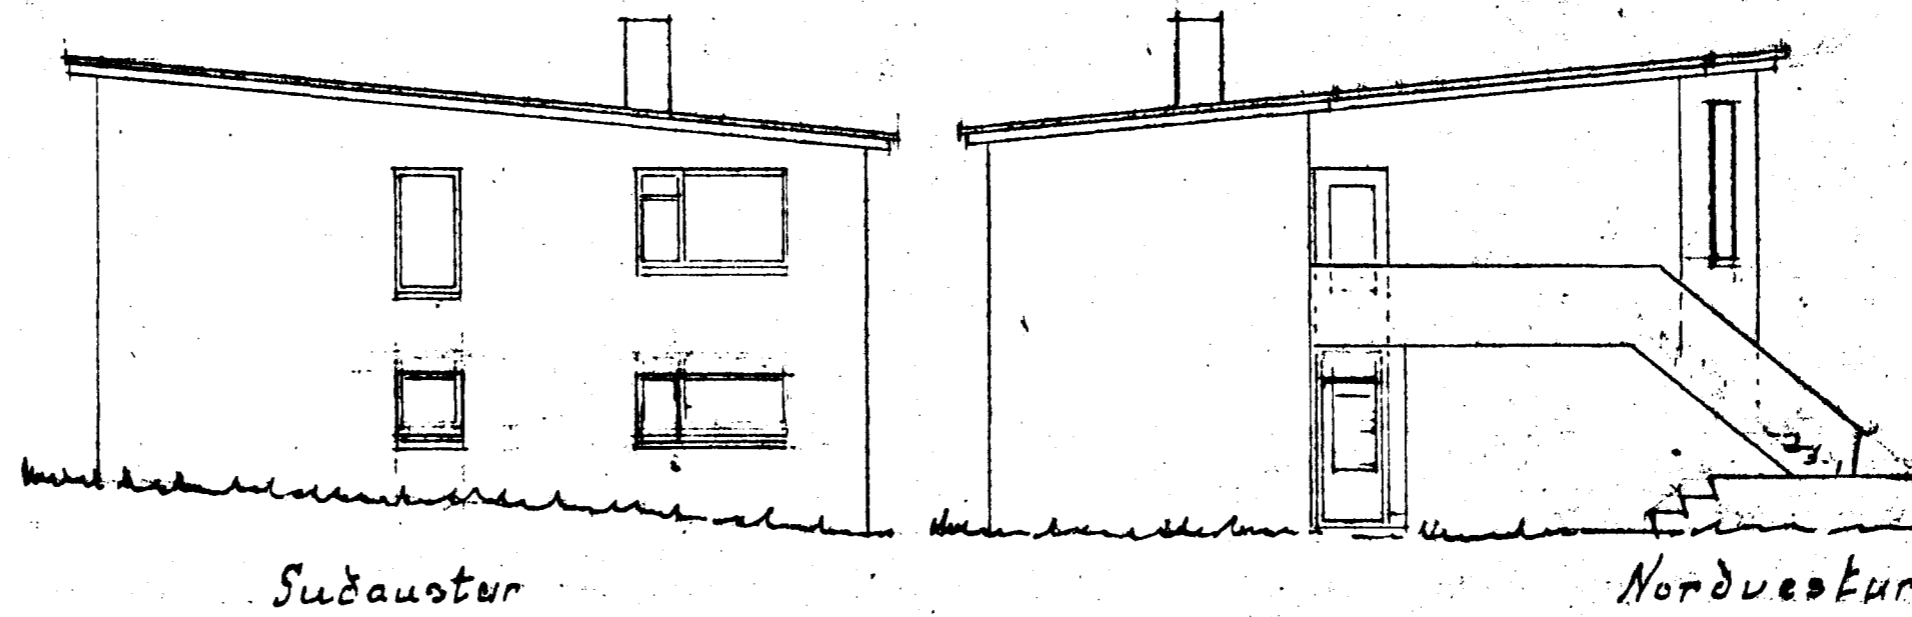


Hús
 Gísla Guðmundssonar
 Granakinn 23.
 Breyting
 2 hæð fallt niður

Samþykkt á fundi bygginga-
 nefndar þ. 26/7 1967
 BYGGINGAFULLTRÚNN
 Í HAFNARFIRÐI
 Sigmar Guðmundsson
 Múrarak.
 Húsam.

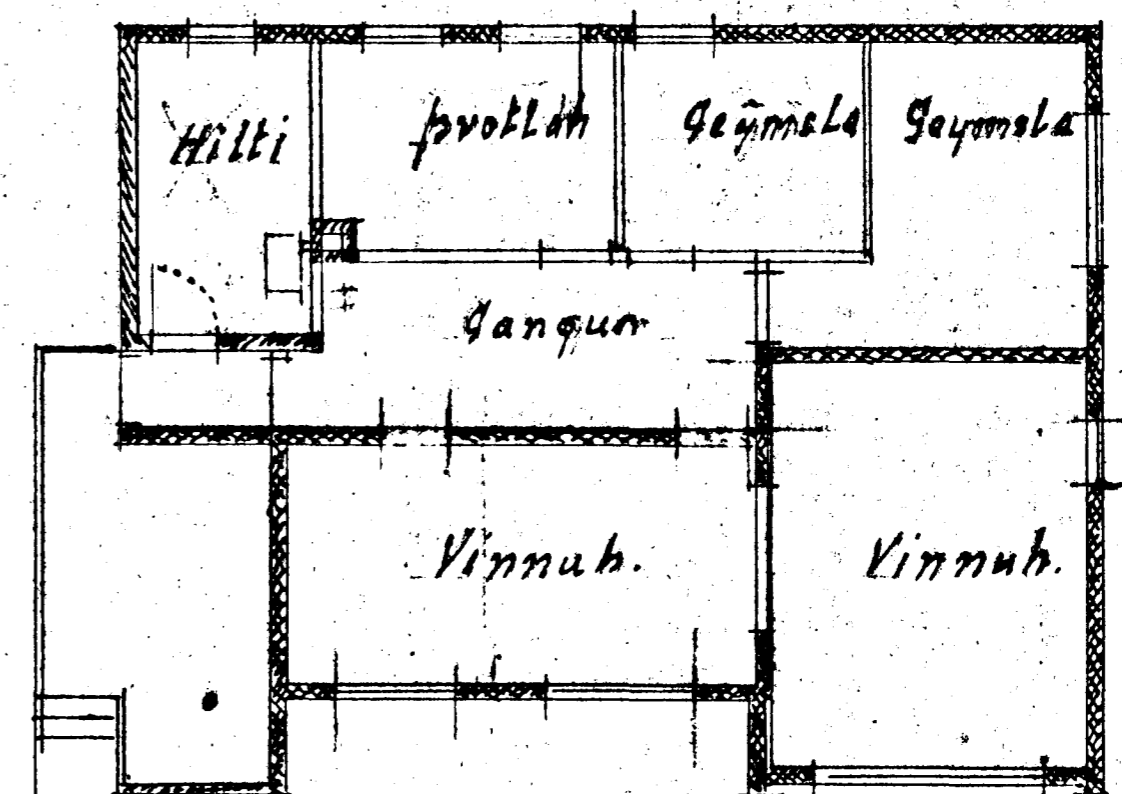

Skurður A-A
 Afstæðumátt 1:600
 N

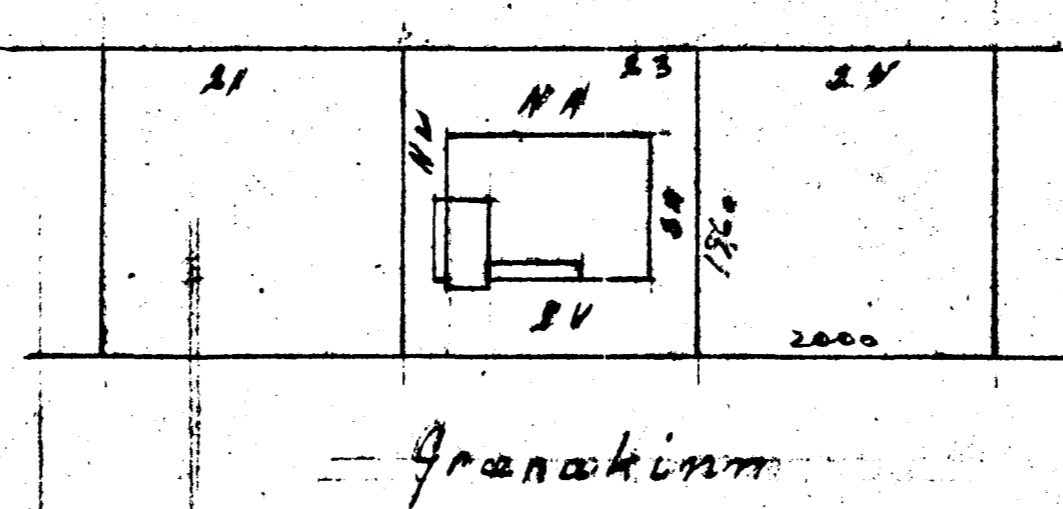

Kjallari.
 Hafnar Hafnarfirði 4/12 '66
 Sigmar Guðmundsson