



E. Þorvaldursson
Hskilif: Þjófnumarop verð.
satt í stofuherb.


ÍBÚÐ Á JARÐHÆÐ

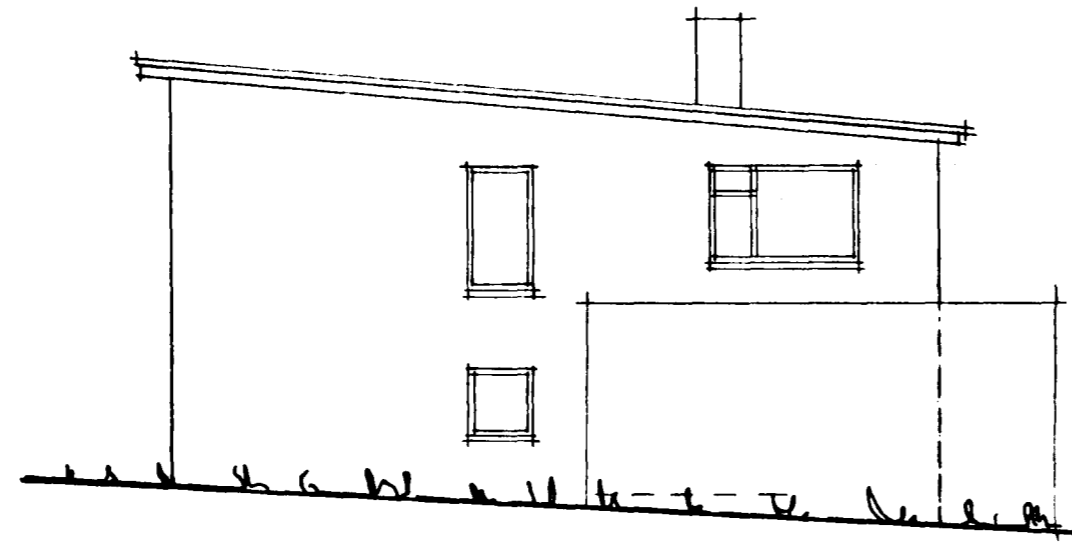


SUÐAUSTUR M=1:100

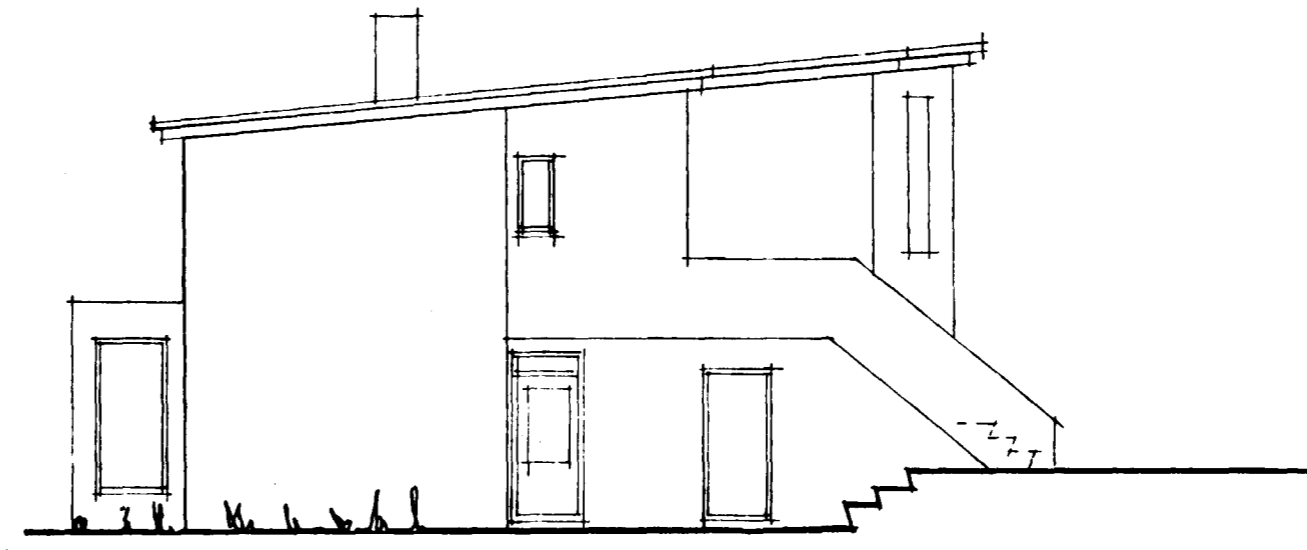


NORÐVESTUR M=1:100

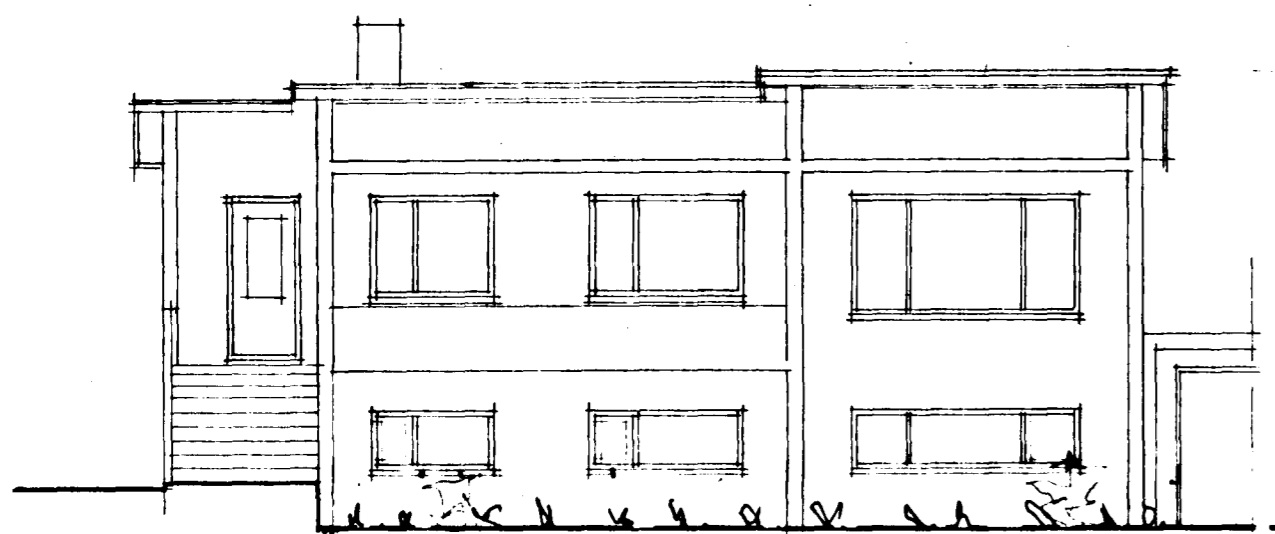


SUÐVESTUR M=1:100

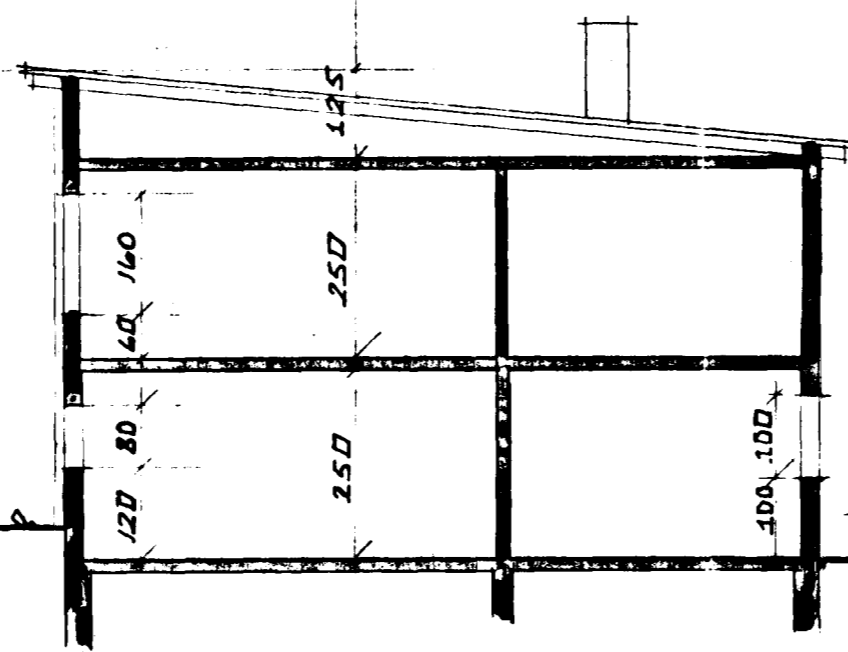


SNIB A-A M=1:100

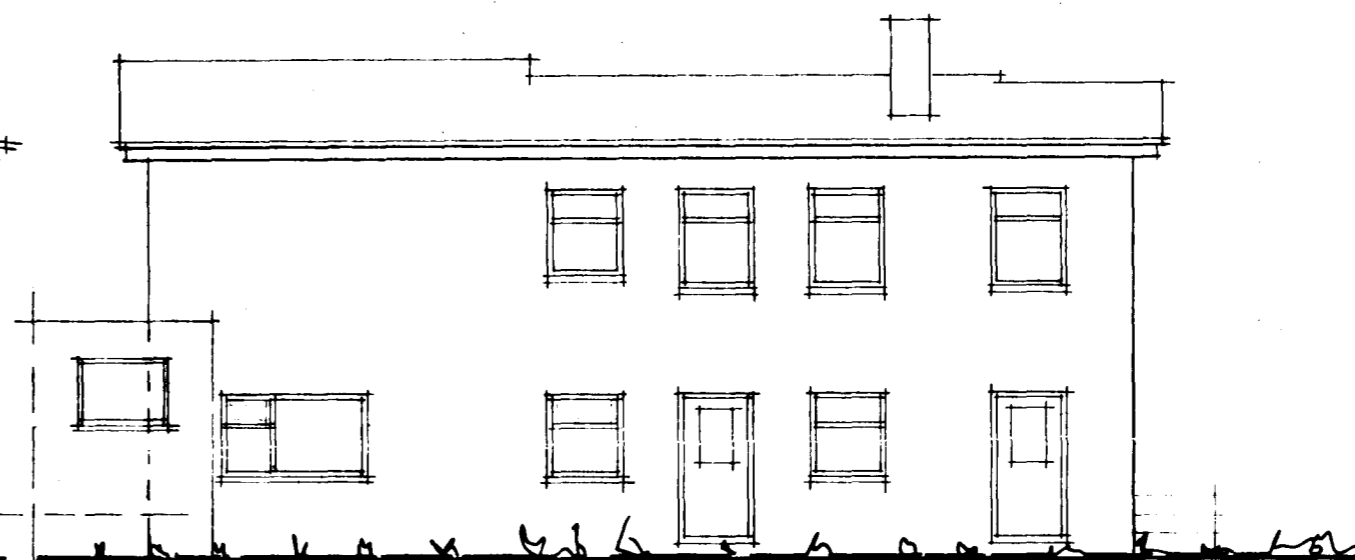


NORÐAUSTUR M=1:100

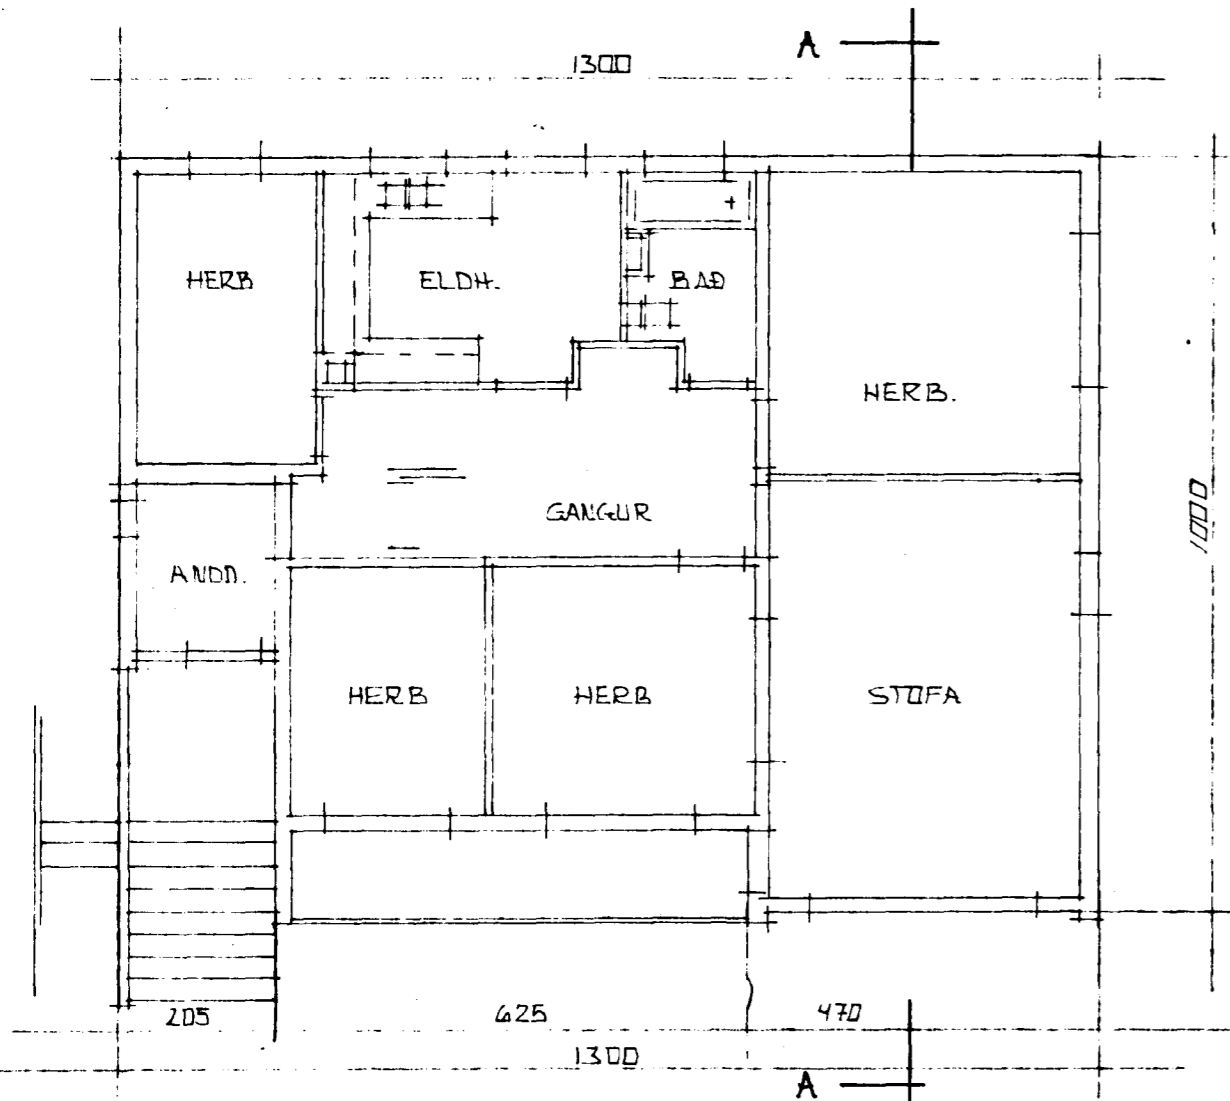

GRUNNMÝND 1. HÆÐAR M=1:100

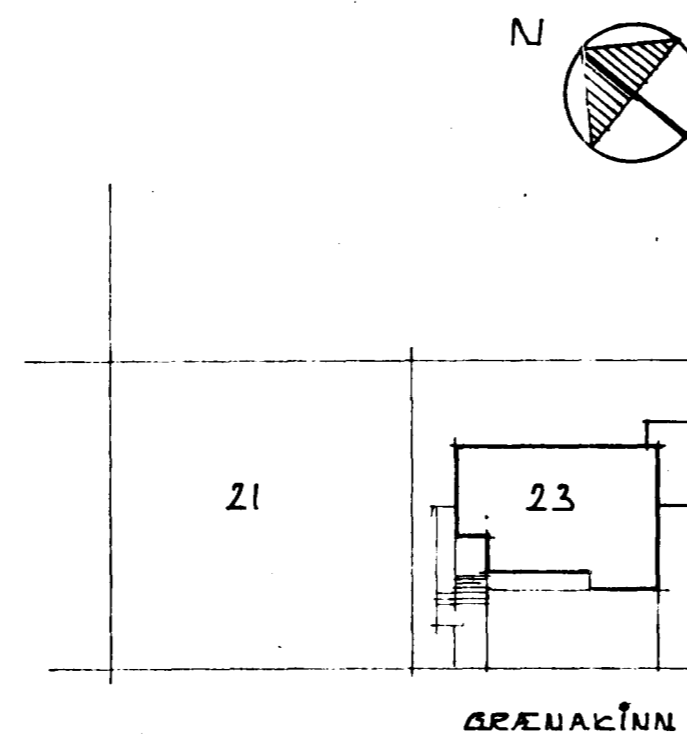

AFSTÖÐUMÝND M=1:500

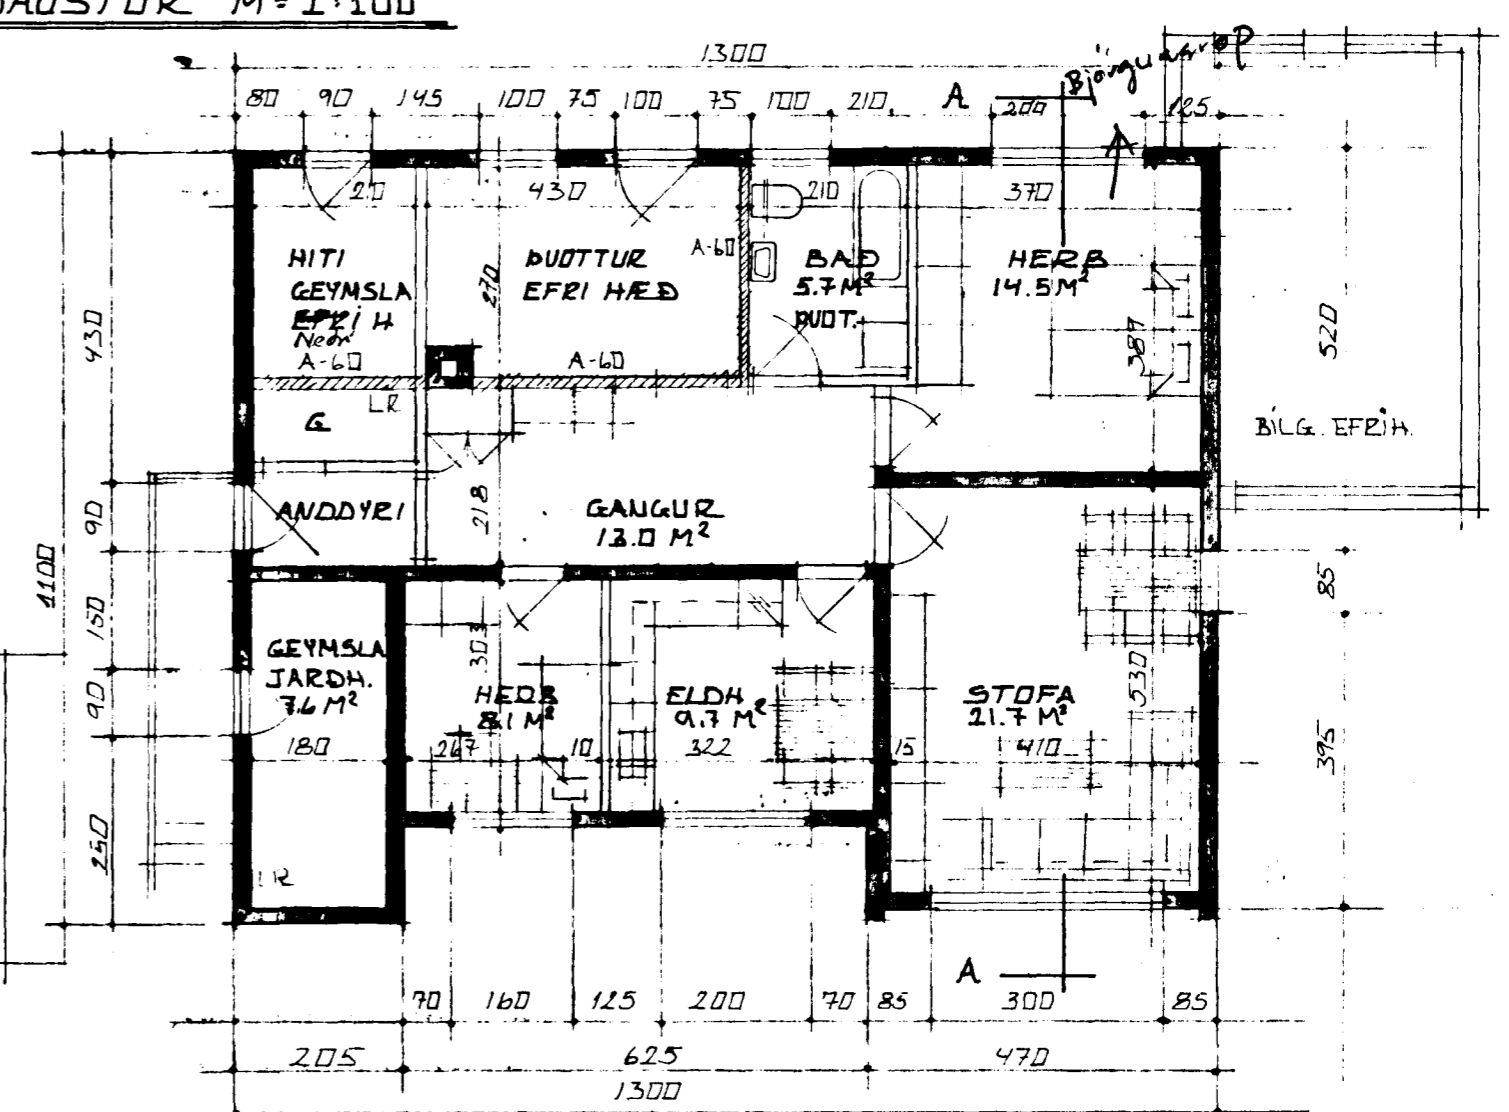

GRUNNMÝND JARÐHÆÐAR M=1:100