
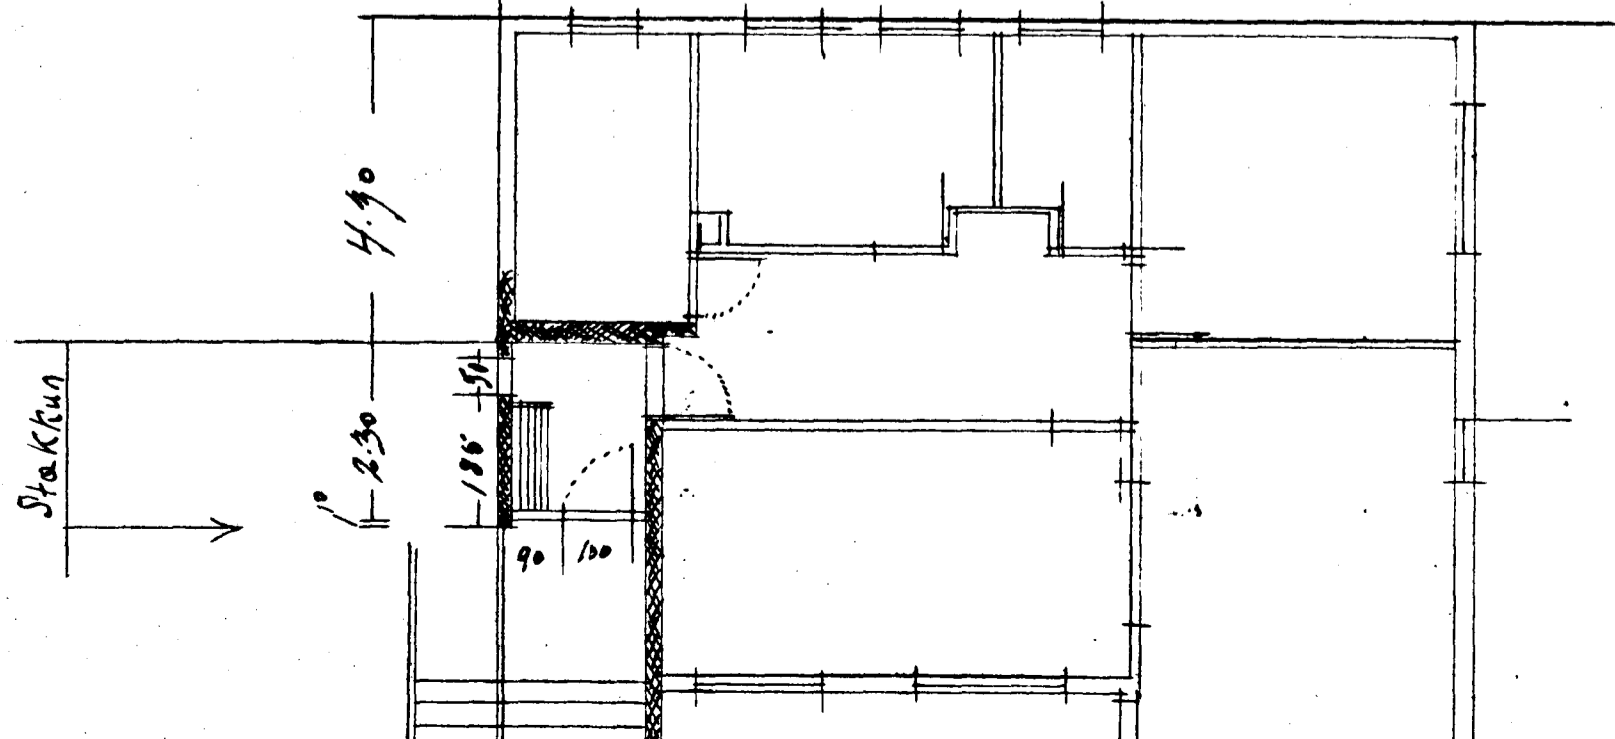
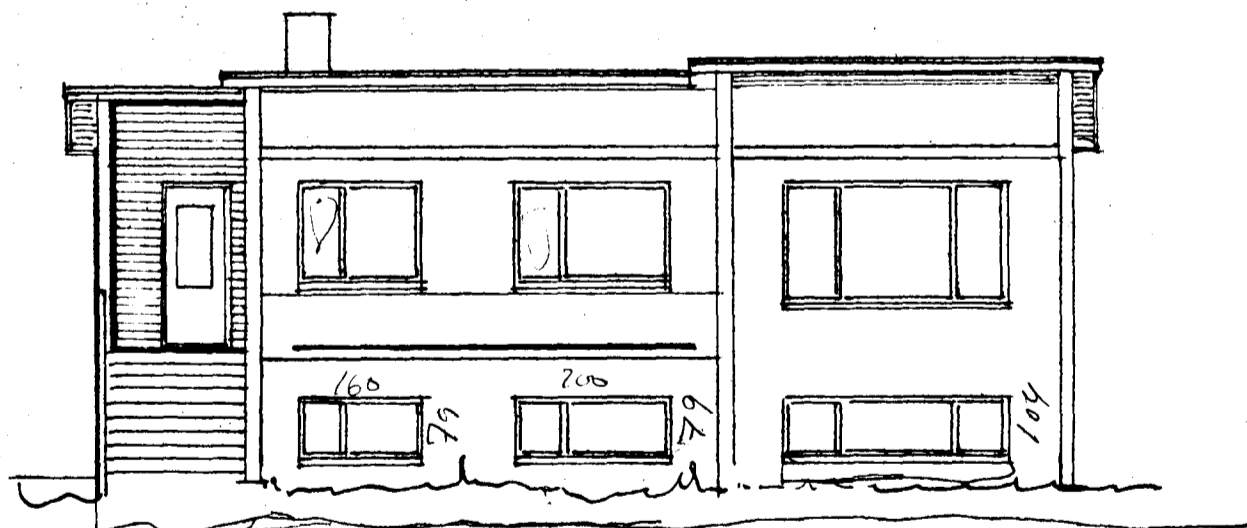
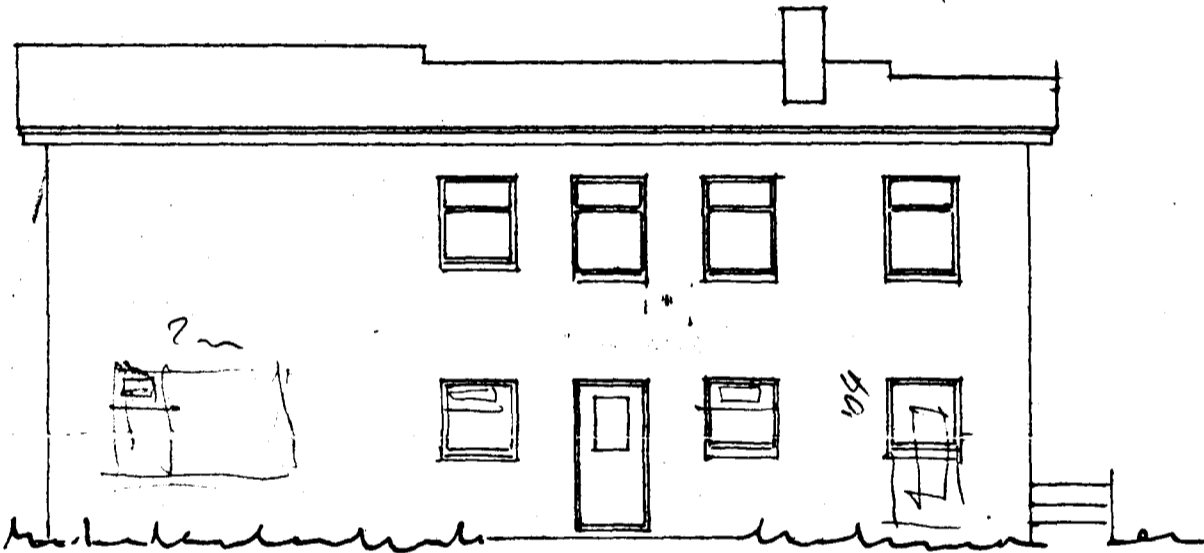





Hús
 Gísli Guðmundsson
 Granukinn 23.

Stakkun 4.60 m²

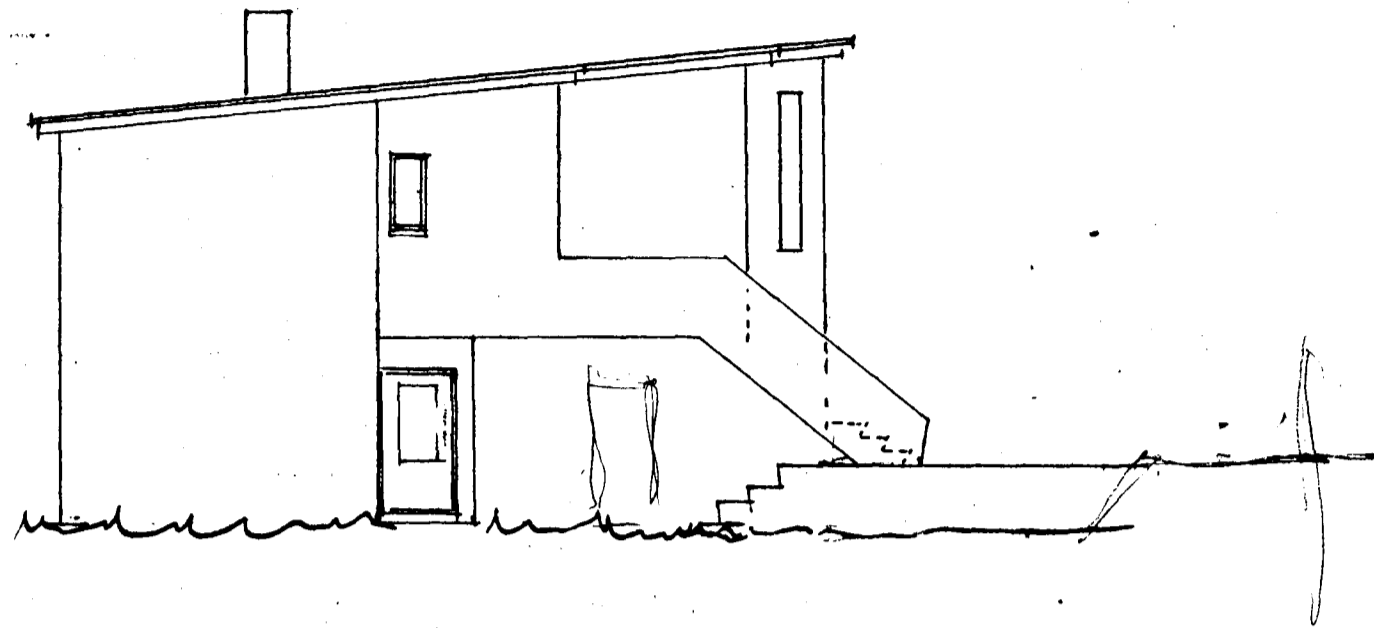

Fyrir breytingu

Samþykkt á fundi bygginga-
 nefndar þ. 14. 4. 1971
 BYGGINGAUFULTRÚINN
 Í HAFNARFIRÐI
 E. Jónsson

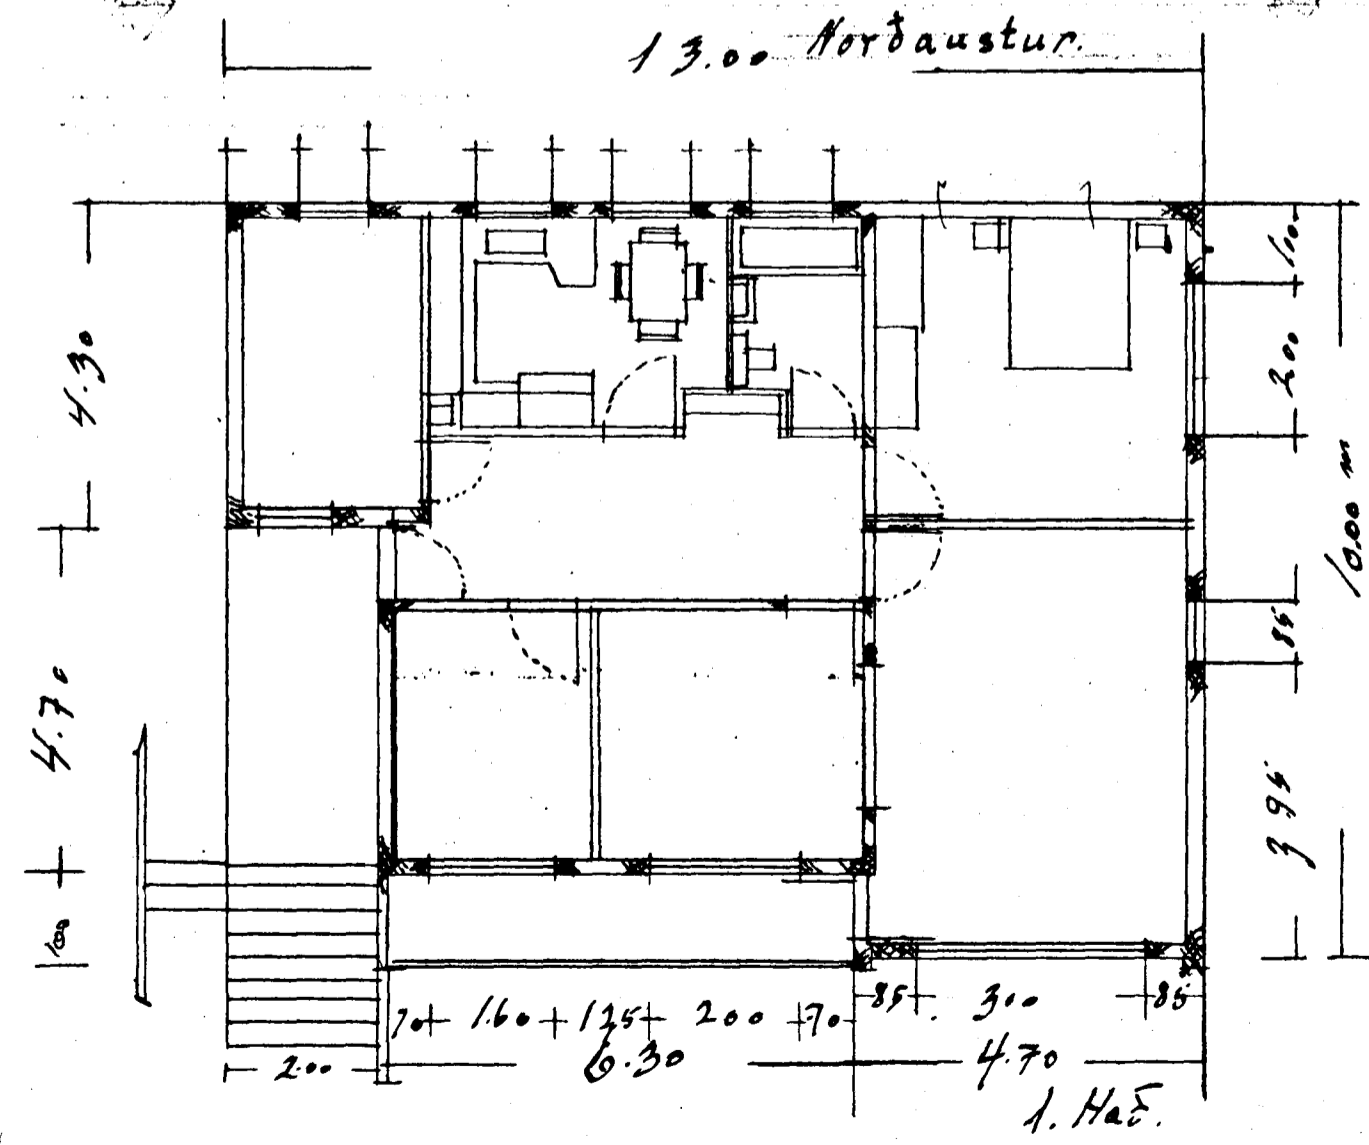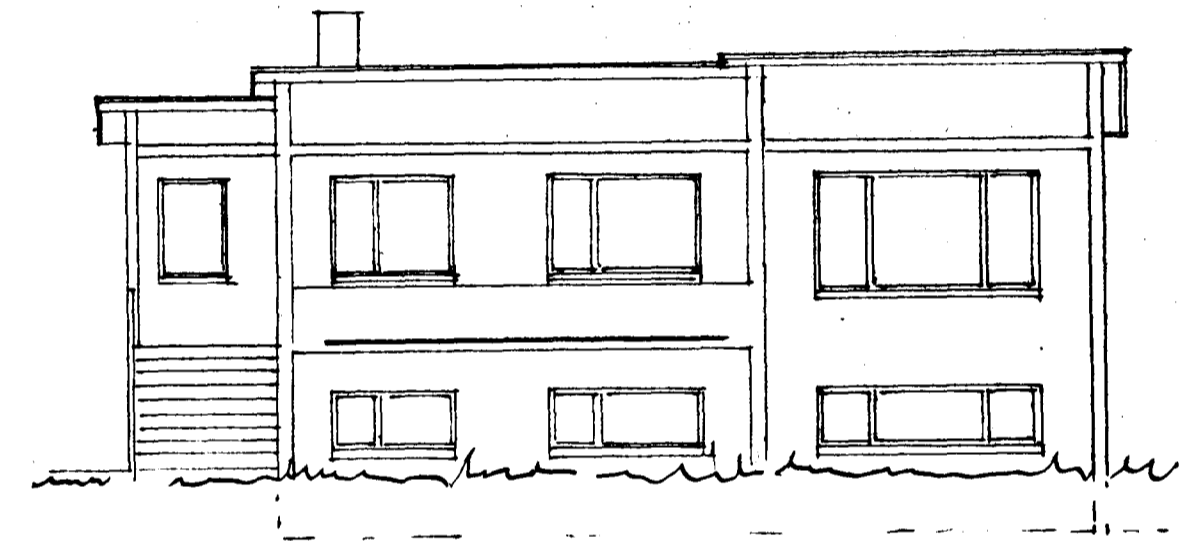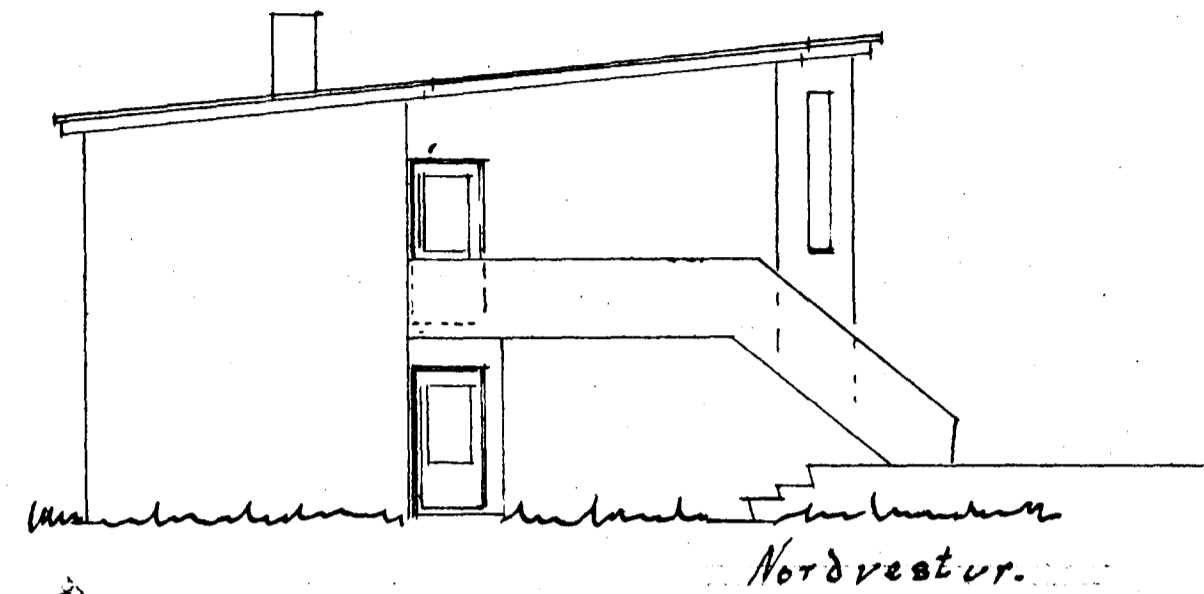

Hafnarfirði, Marsí 1971
 G. O. A.

4/12. 665