




GRUNNMYND KJALLARA 1:100

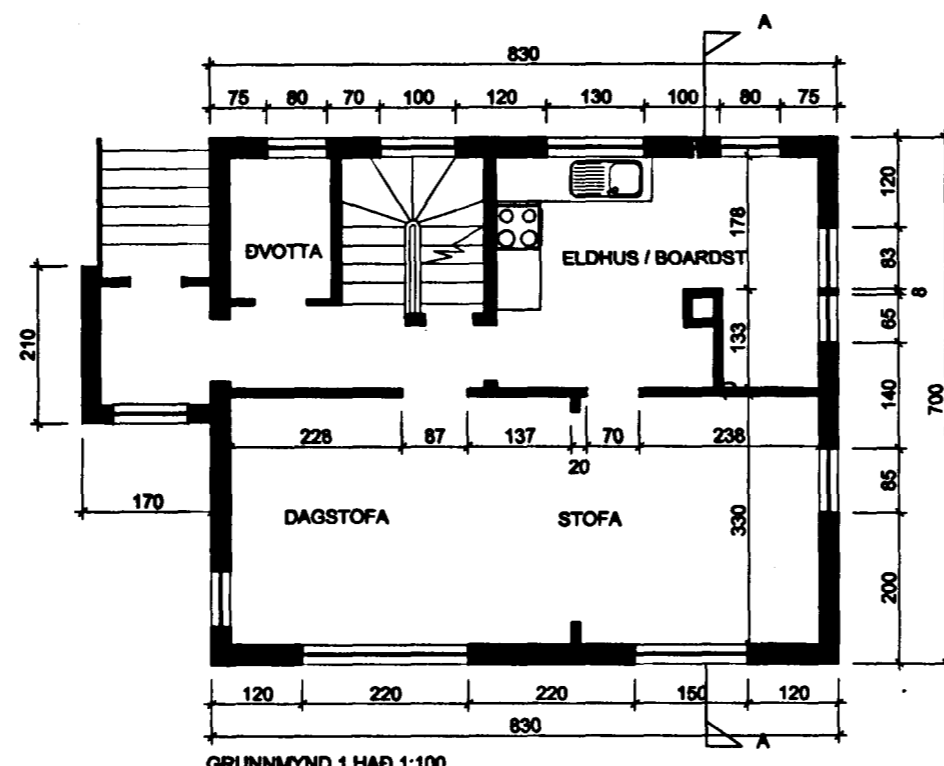

GRUNNMYND 1 HAÐ 1:100

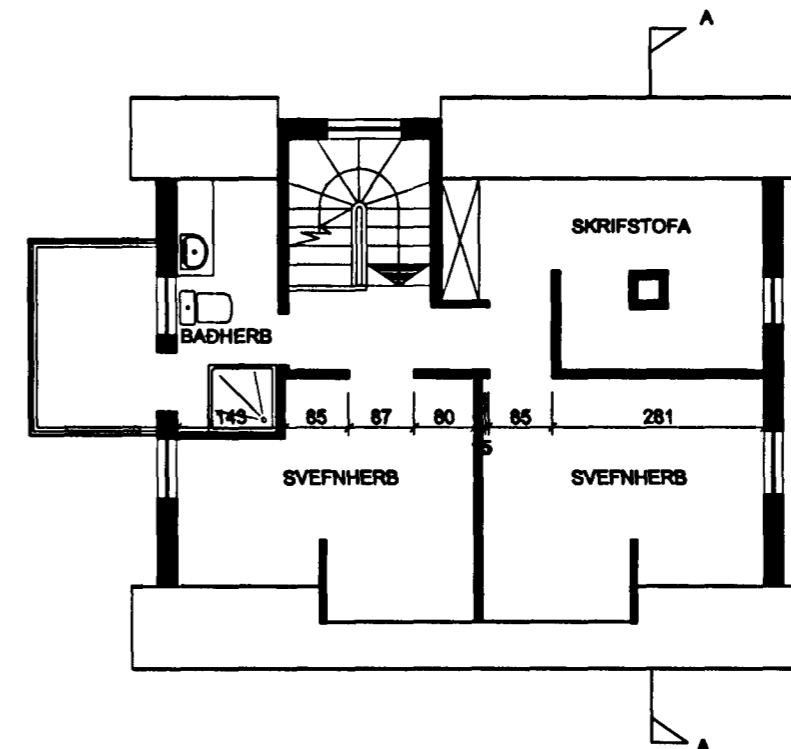


GRUNNMYND 2 HAÐ 1:100

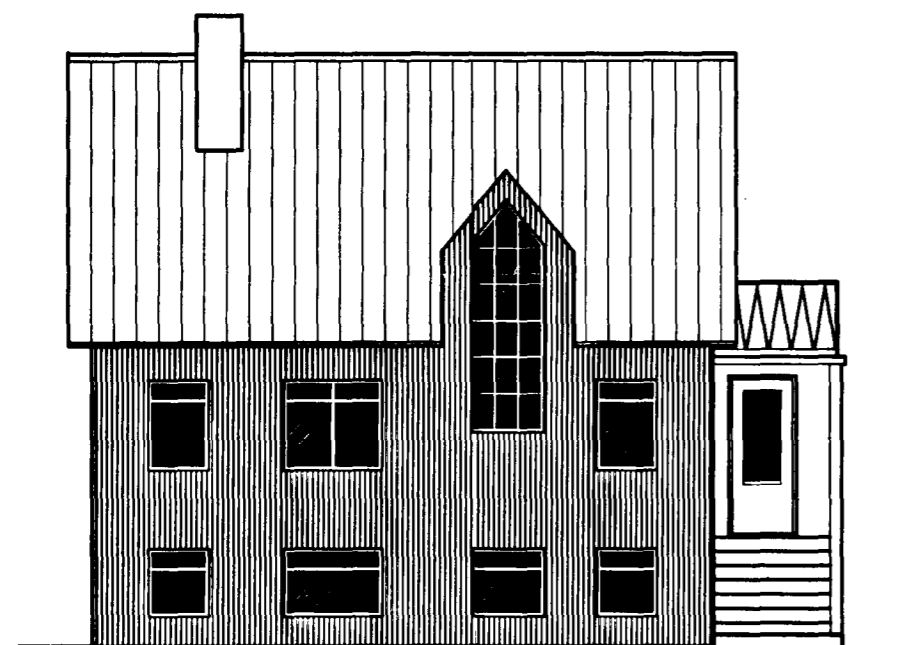


NORÐUR HLIÐ




SUÐUR HLIÐ

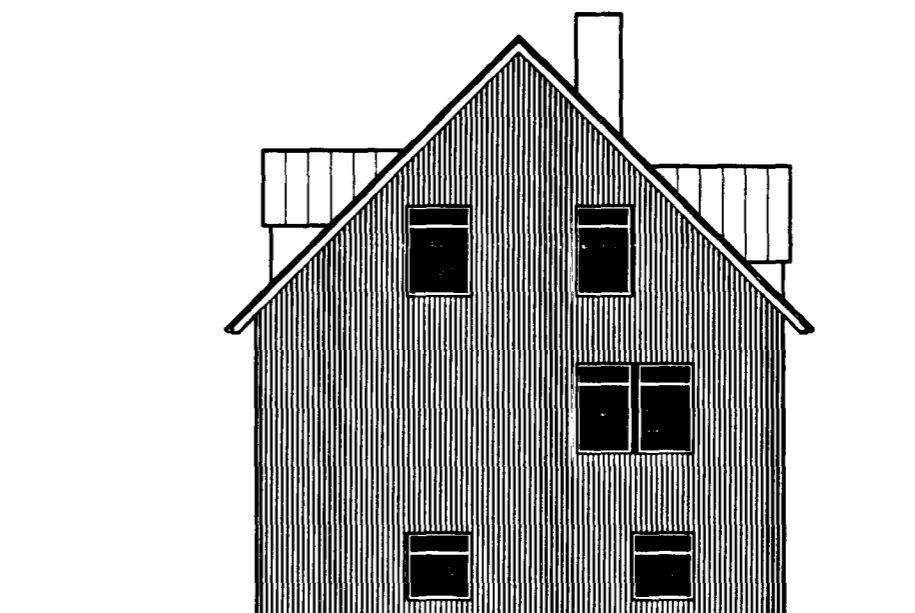

AUSTURGAFL

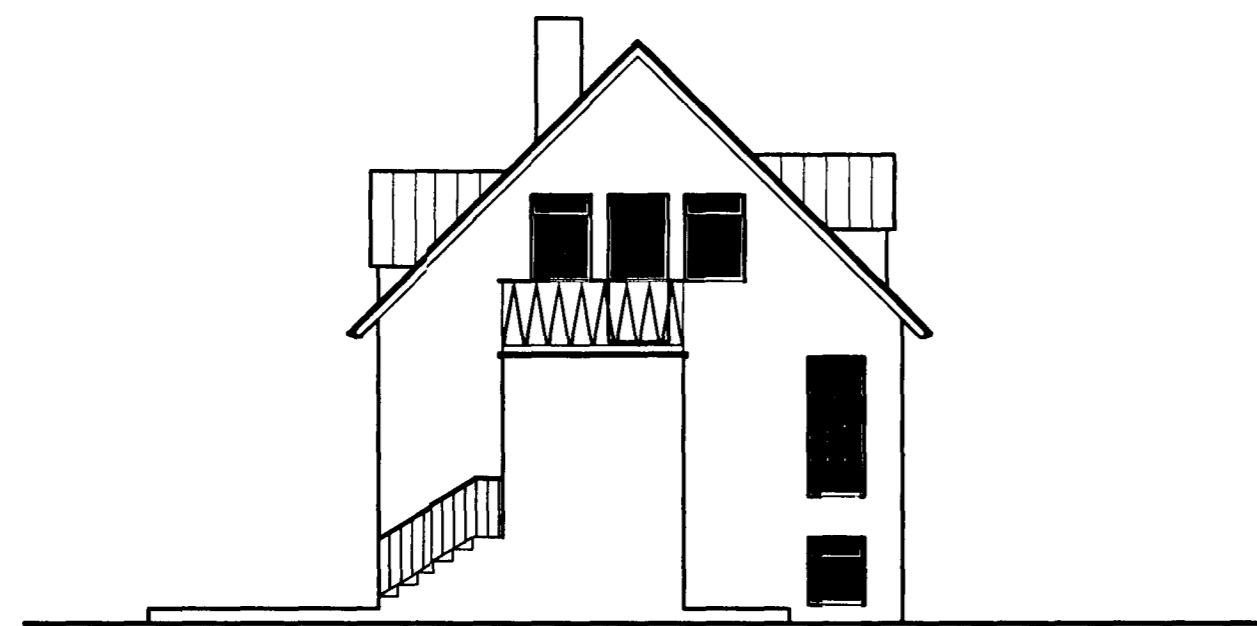

VESTURGAFL

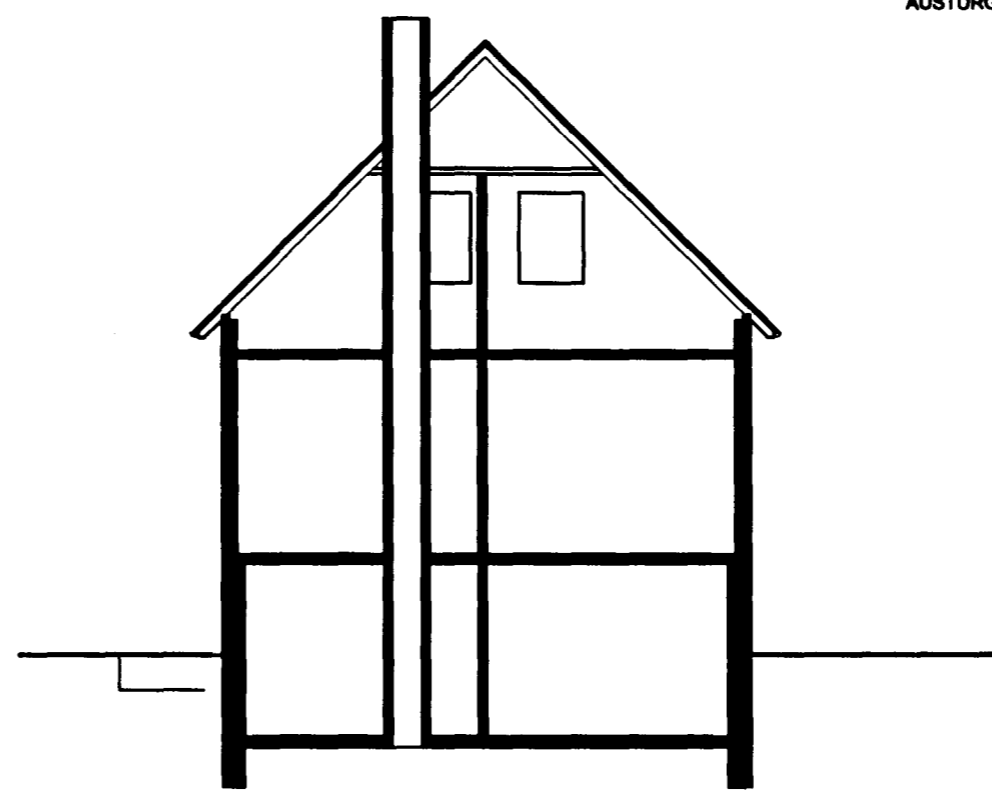

SNÍÐ A-A

BREYTT:	DAGS:	LÝSING:

GRÆNAKINN 24 220 HFJ
 REYKHÁFUR FJARLÆGDUR 100.02
 TEIKNISTOFAN ÞRÚÐVANGUR
 Páll V. Þjarnason, arkitekt, FAI
 Ali Amoushahi, arkitekt, RIBA
 GRUNNMYND/UTLIT/SNÍÐ
 EFTIR BREYTINGU
 FYRIR
 HANNAÐ: A-A TEIKNAD: A-A
 LAUFÁSVEGUR 7 101 REYKJAVÍK
 Sími: 561-0280 FAX: 561-0285
 DAGS: 10.06.1999 MKV: 1:100

ca. d. Amoushahi