

GRÆNAKINN NR 25


Fig. Kristþor B Helgason

Samþykkt á fundi bygginga-  
nefndar þ. 14/10 1960


BYGGINGAFULLTRÚINN  
Í HAFNARFIRÐI

*Jón Þorgeirsson*


*Leinn Þorsteinsson  
Armundur Þeyjalávar*

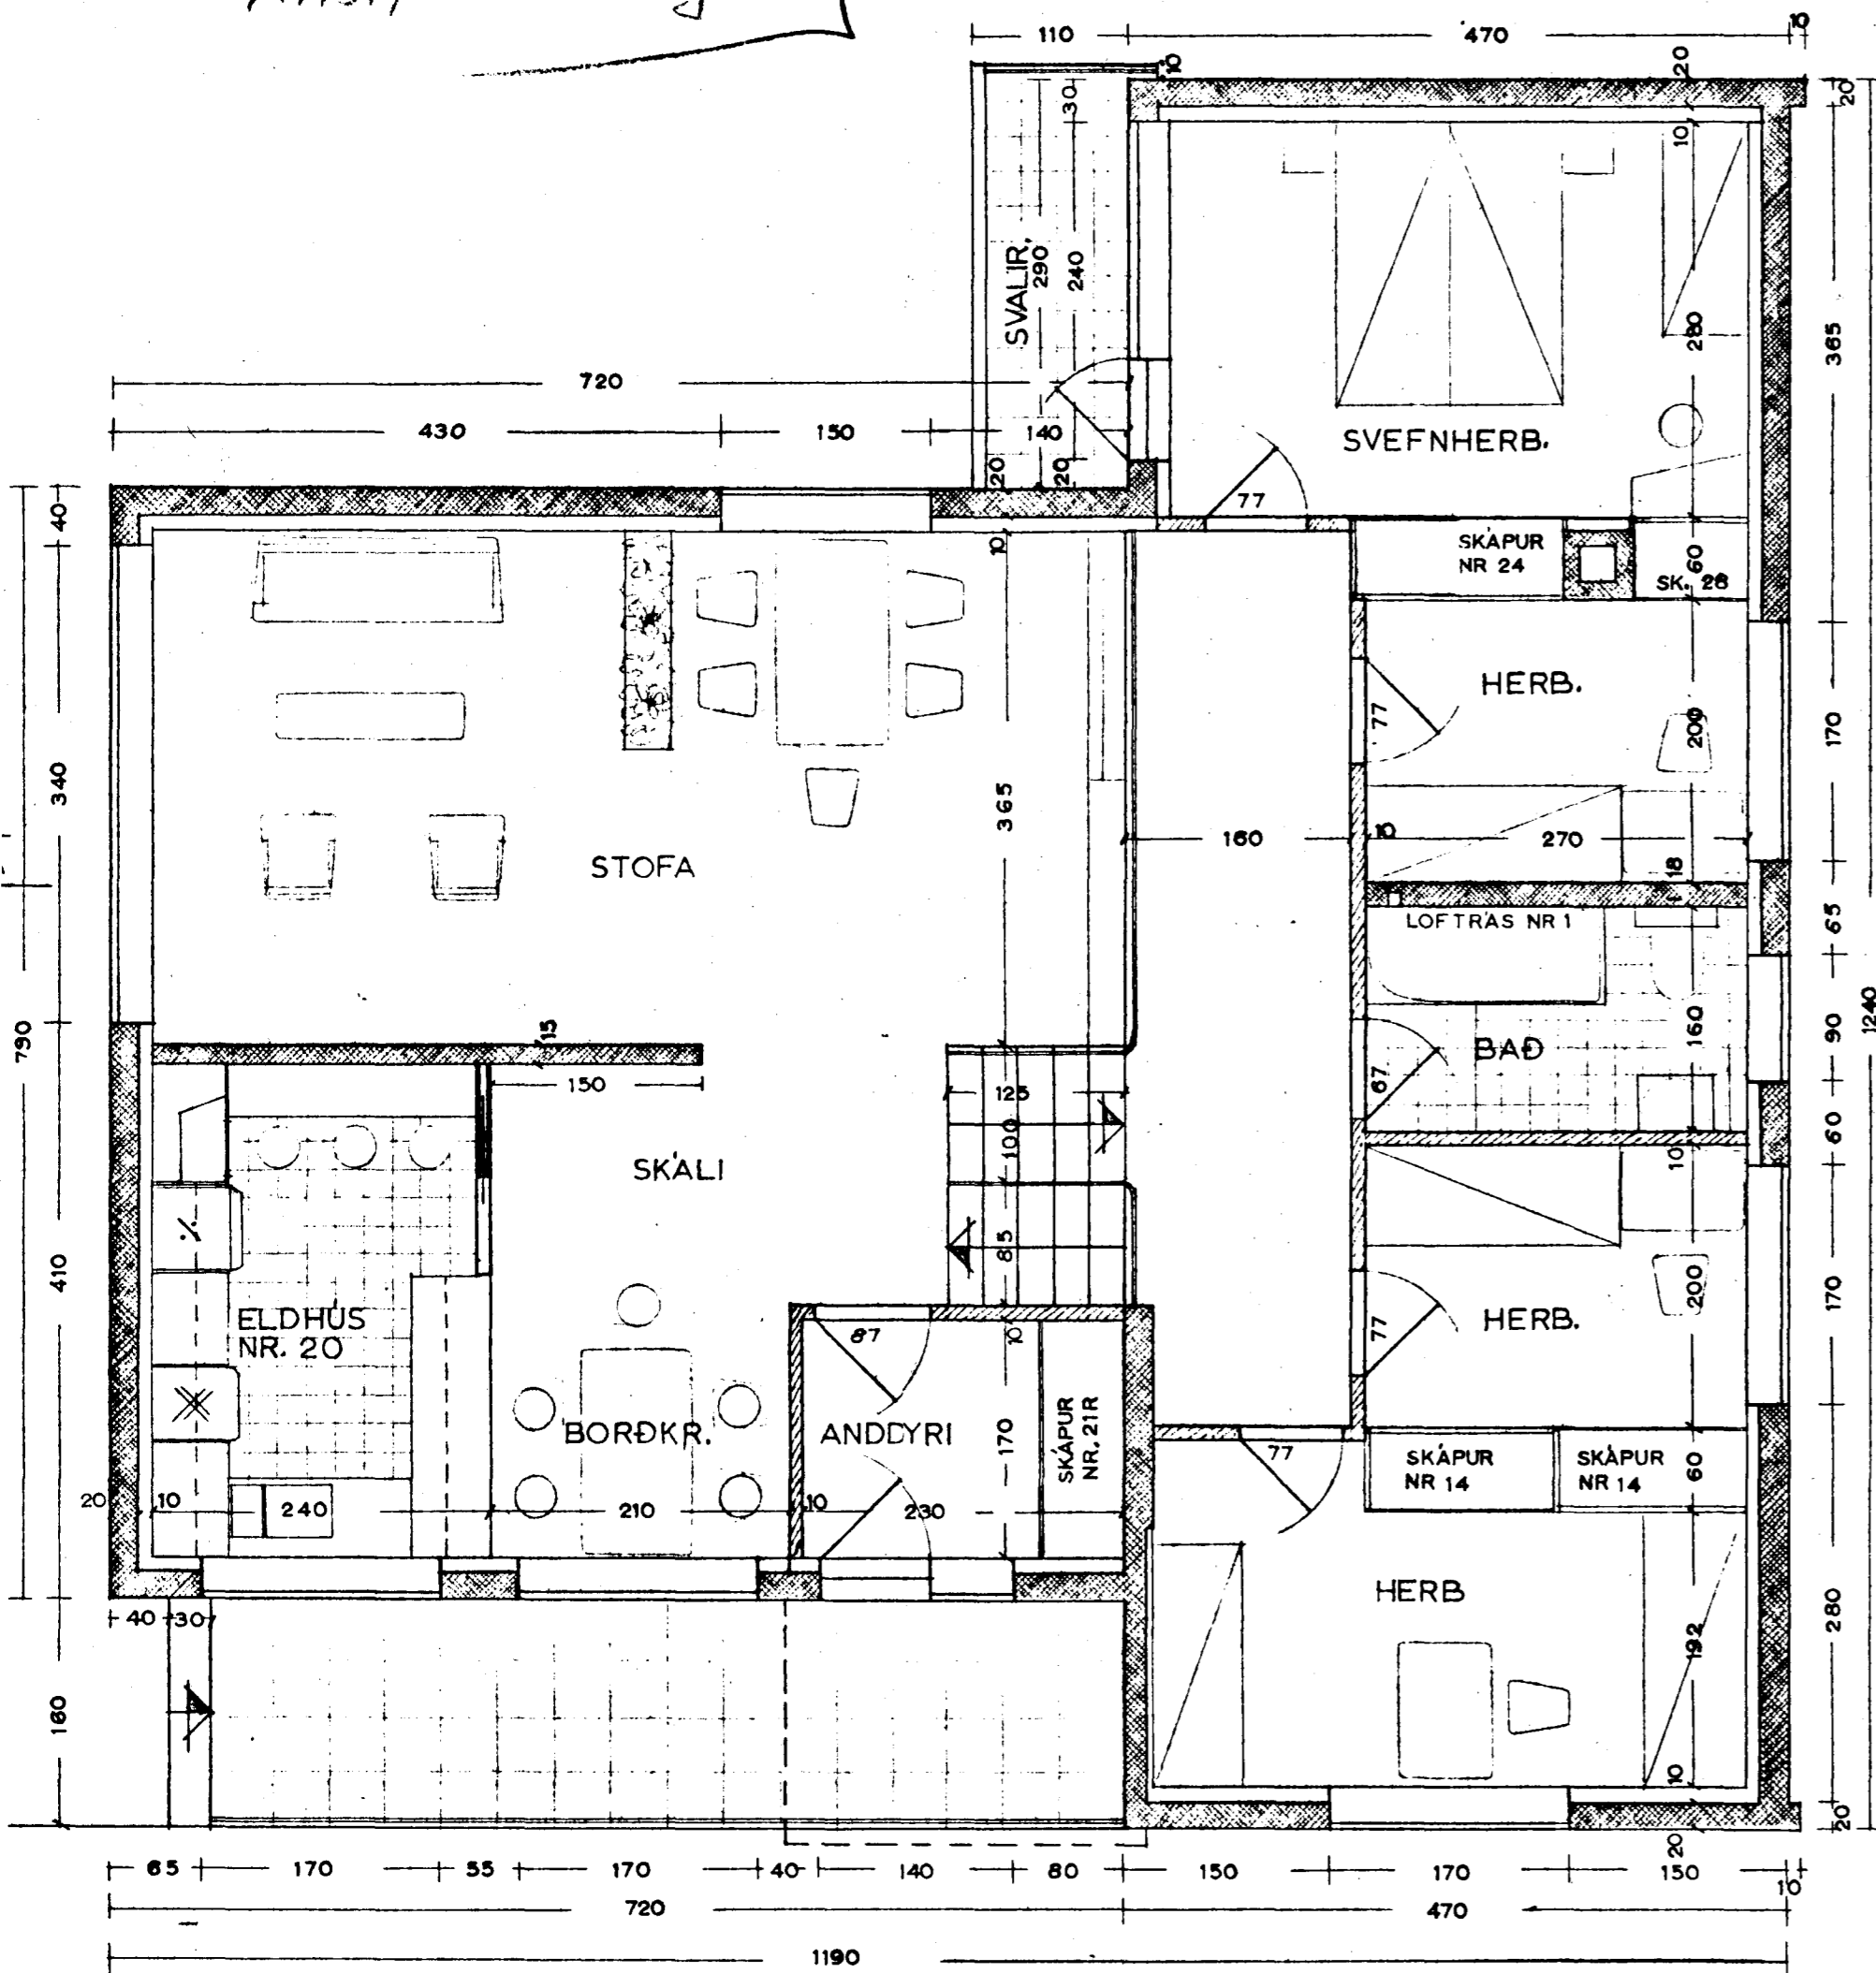

ÍBÚÐARHÆÐ

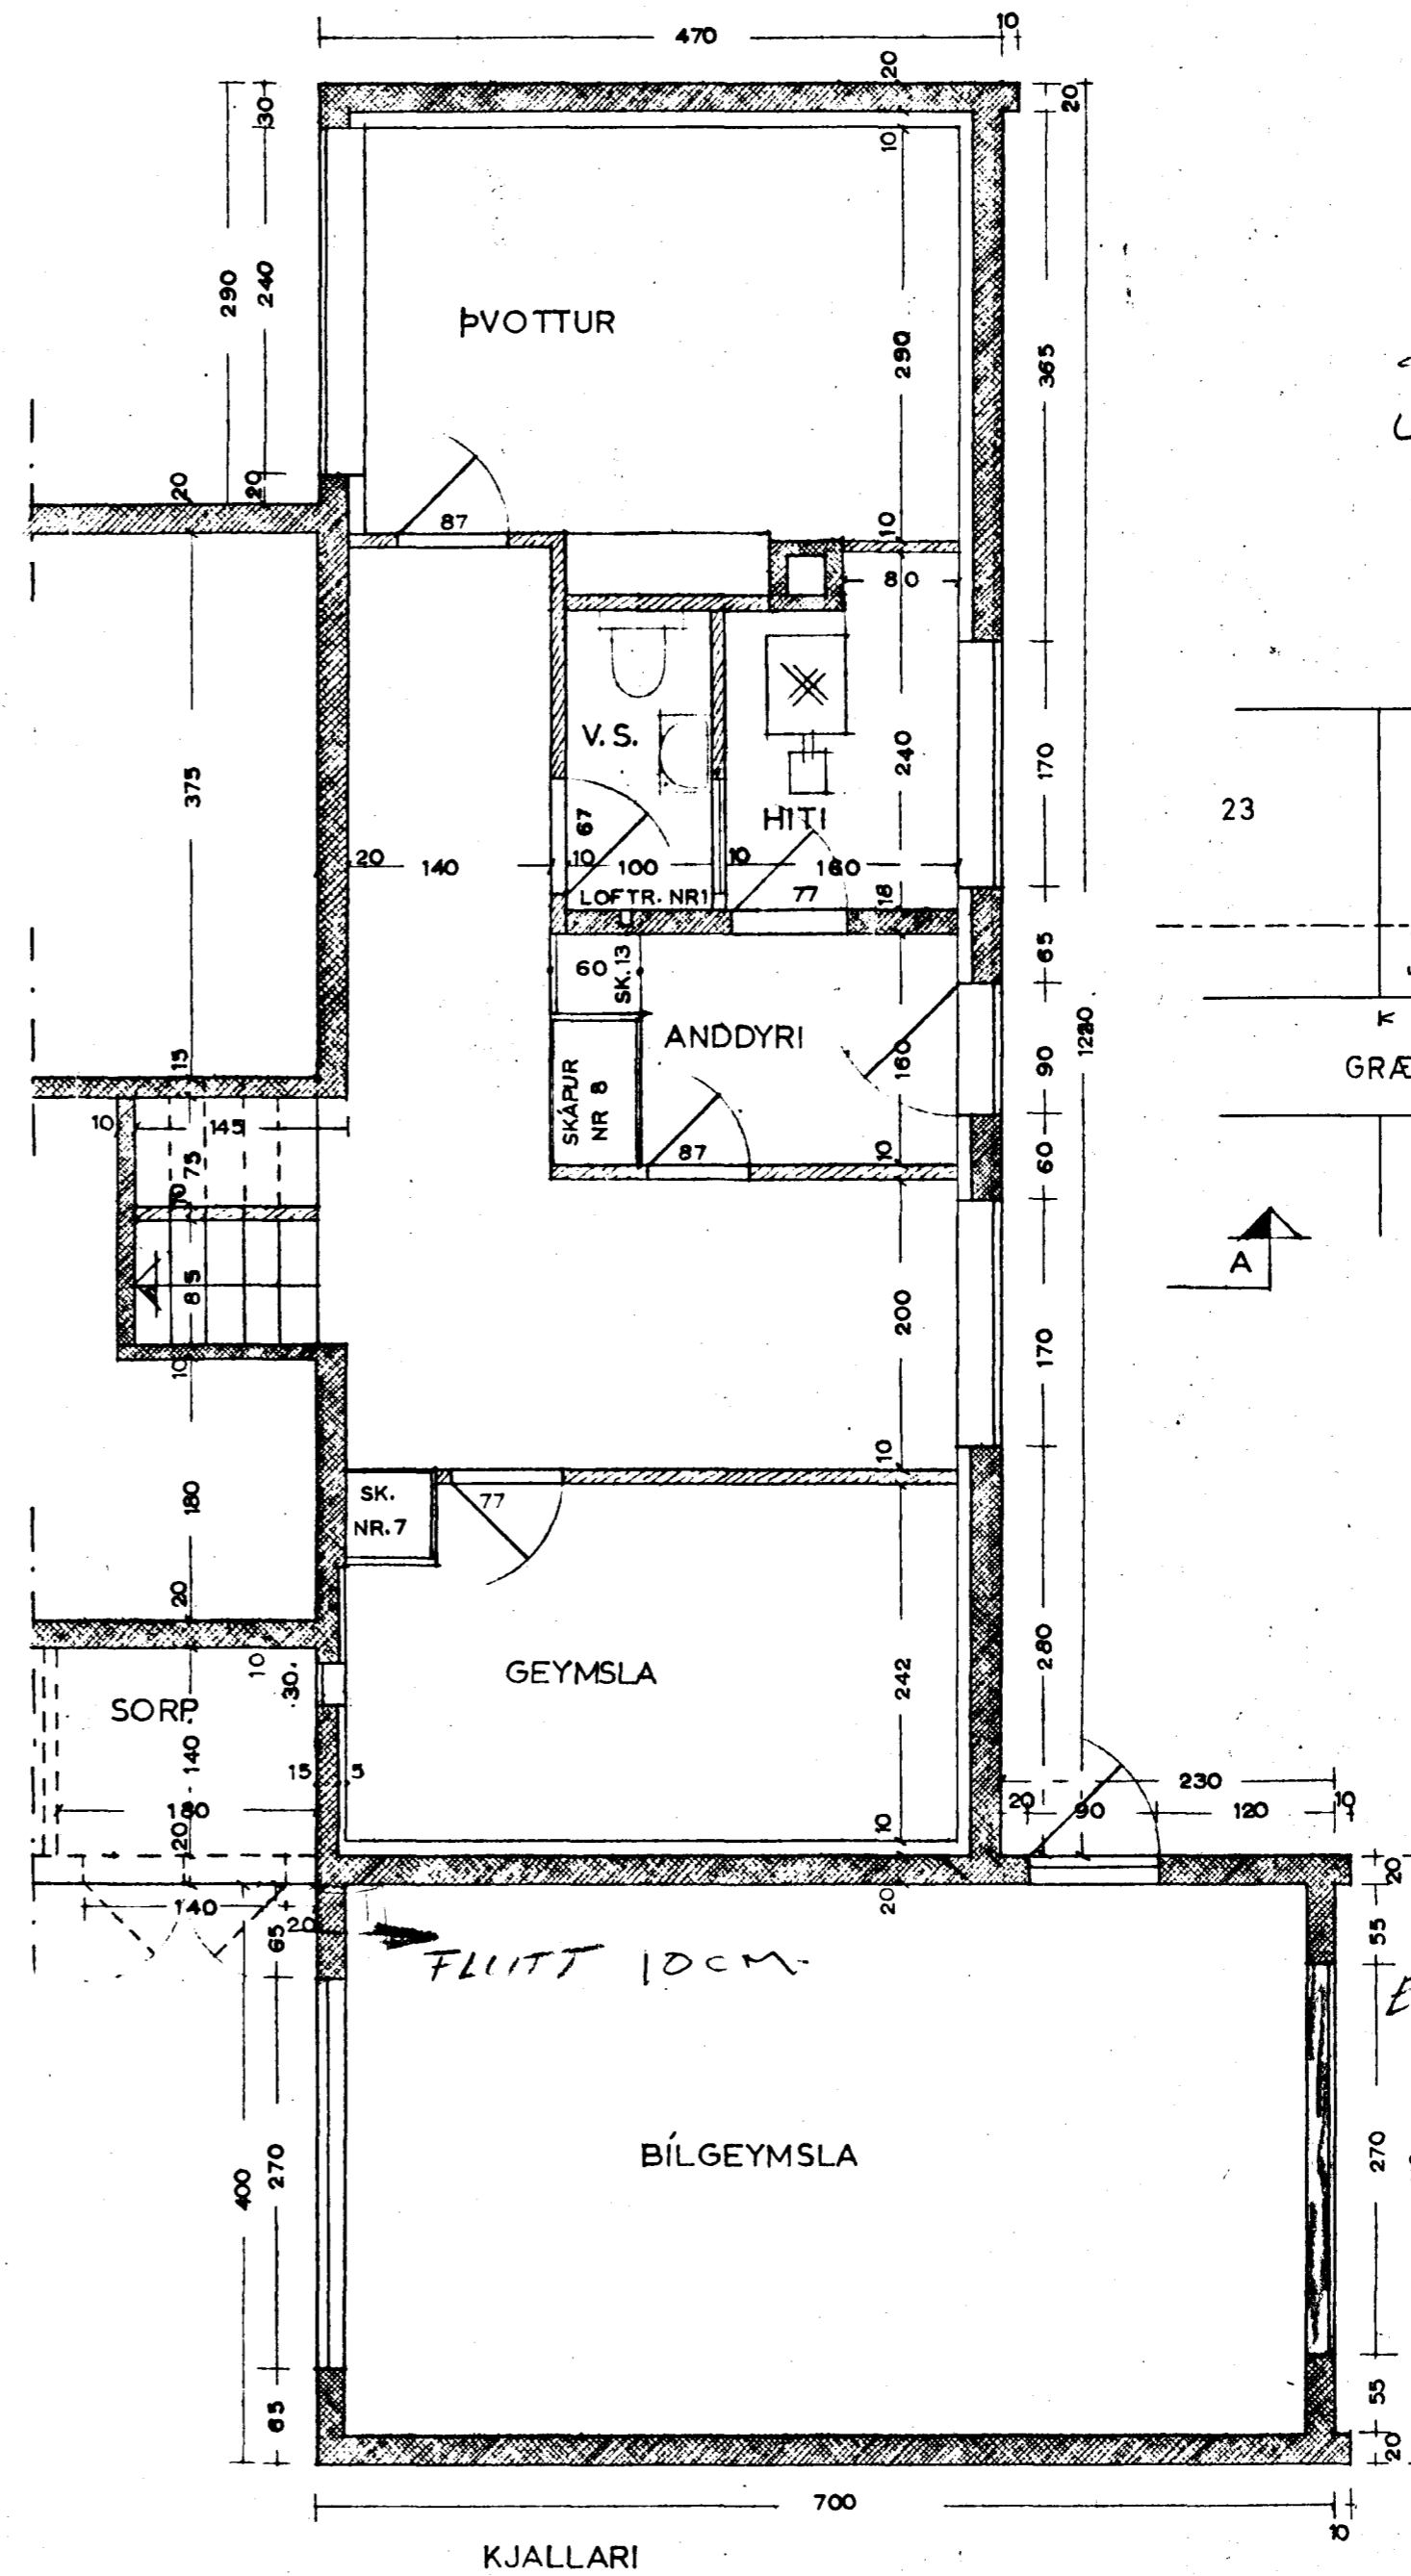

KJALLARI

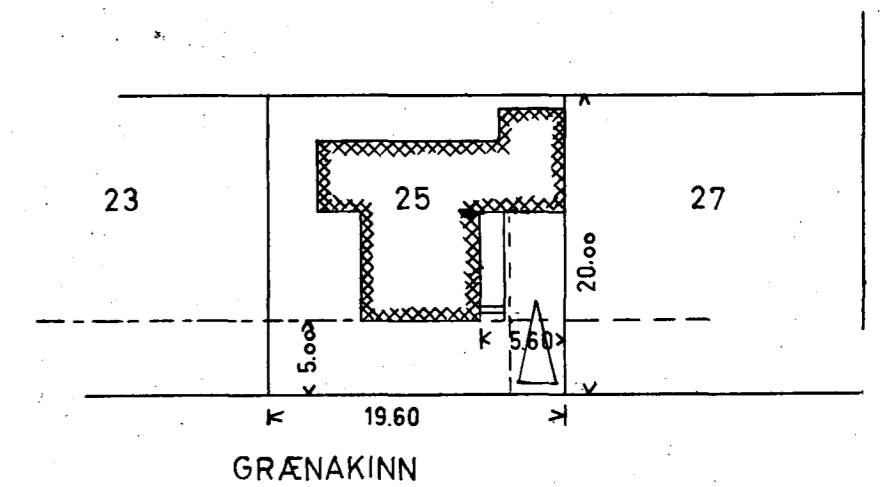

GRÆNAKINN

M. 1:500

ELDUVARIÐ  
FARIST Í LÖGUMARK  
FLATARMÁL = 115 m

|                              |                               |             |
|------------------------------|-------------------------------|-------------|
| HÚSNÆÐISMÁLASTOFNUN RÍKISINS |                               |             |
| EINBÝLISHÚS                  |                               | VERK NR. 40 |
| VERK-SVIÐ                    | GRUNNMYNDIR<br>MÁL = 1:50     | BLAÐ NR. 1  |
| DAGS.                        | MAI 1960                      |             |
| ARK.                         | <i>Kaldís Kaldís</i>          |             |
| TEIKN.                       | <i>Stagnir Sigr. Sigrason</i> |             |