GRÆNAKINN 25 Hafnarfirði

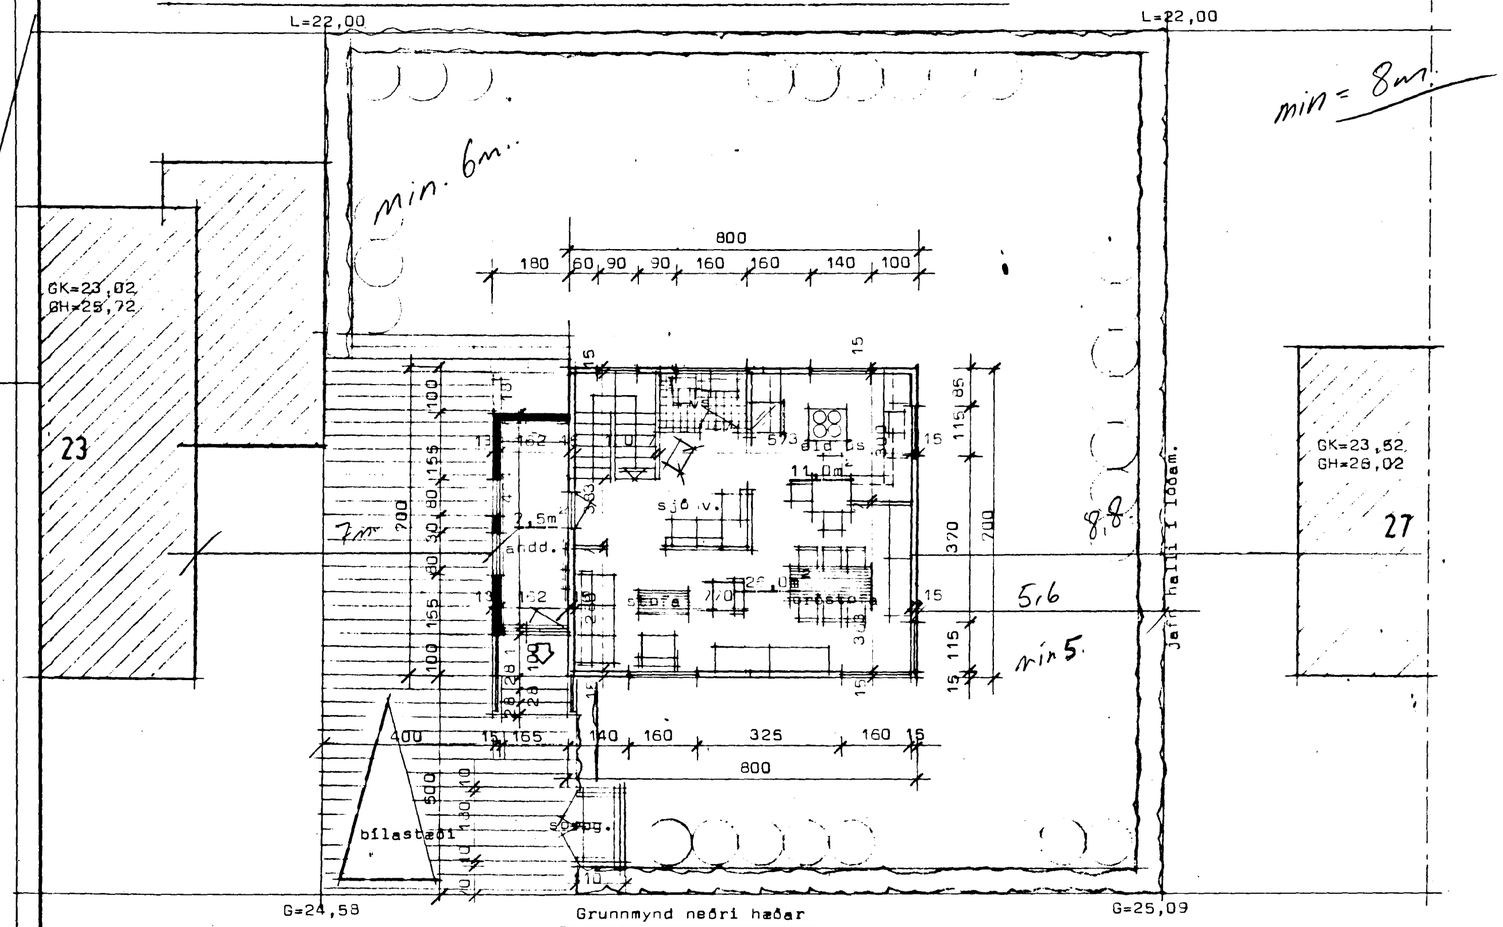

Grunnmynd neðri hæðar

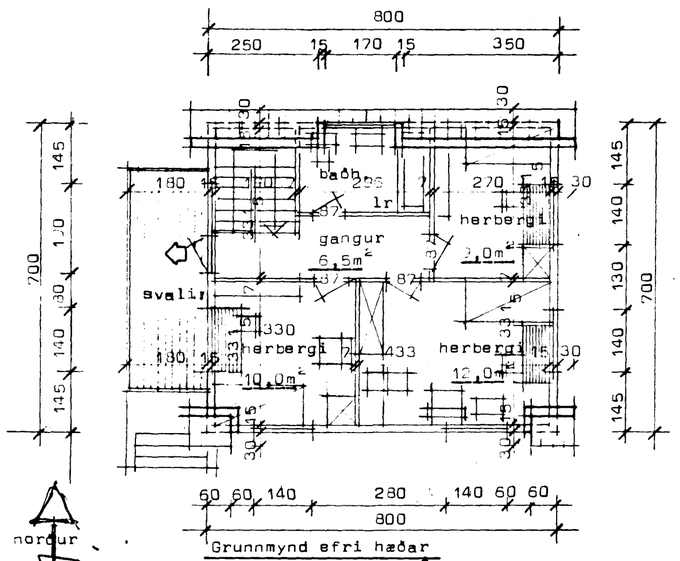

Grunnmynd efri hæðar

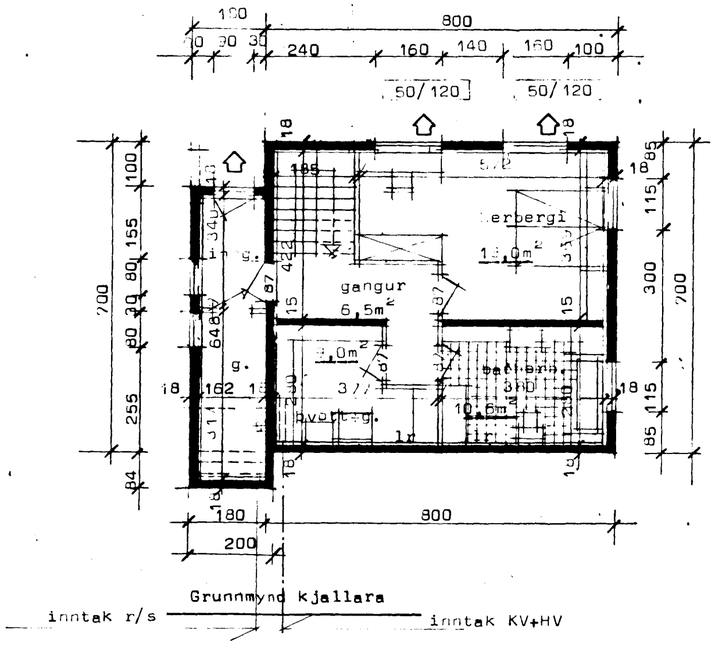

Grunnmynd kjallara

inntak r/s — inntak KV+HV

Flatarmál kjallara ..... 68,31 m²
Flatarmál 1 hæðar ..... 65,00 m²
Flatarmál 2 hæðar ..... 47.36 m²
Heildarflatarmál .....180,67 m²
Rúmmál húss .....513,2 m³
Nýtingarhlutfall 0,45
lr merkir loftrás ø125mm

Húsið stóð áður á lóði i Nýbýlavegur 38 Kópavogi,

⇨ Neyðarútgangur/björgunarop

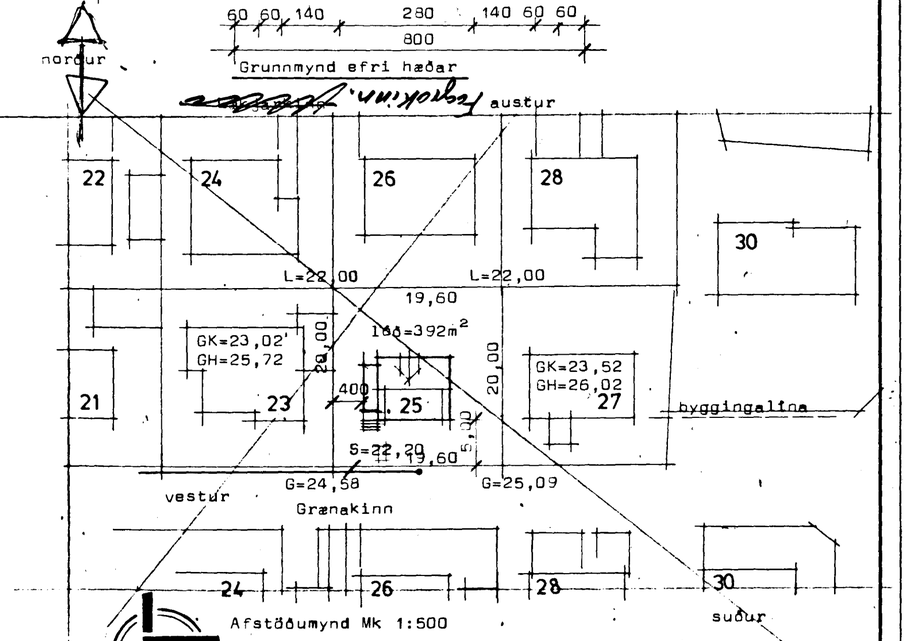

Afstöðumynd Mk 1:500

STAÐALHÚS

TEIKNISTOFA SÍÐUMÚLA 31 SÍMI: 813141 FAX: 813149

VERKEFNI	DAGS. okt 1993	VERK NR
Grunnmyndir, sneiðing og afstöðumynd	MKV. 1:100 1:500	93-37
	BR.	
Grænakinn 25 Hafnarfirði	BLAD NR	

SIGURÐUR GUÐMUNDSSON SIGURÐUR P KRISTJÁNSSON FTFÍ