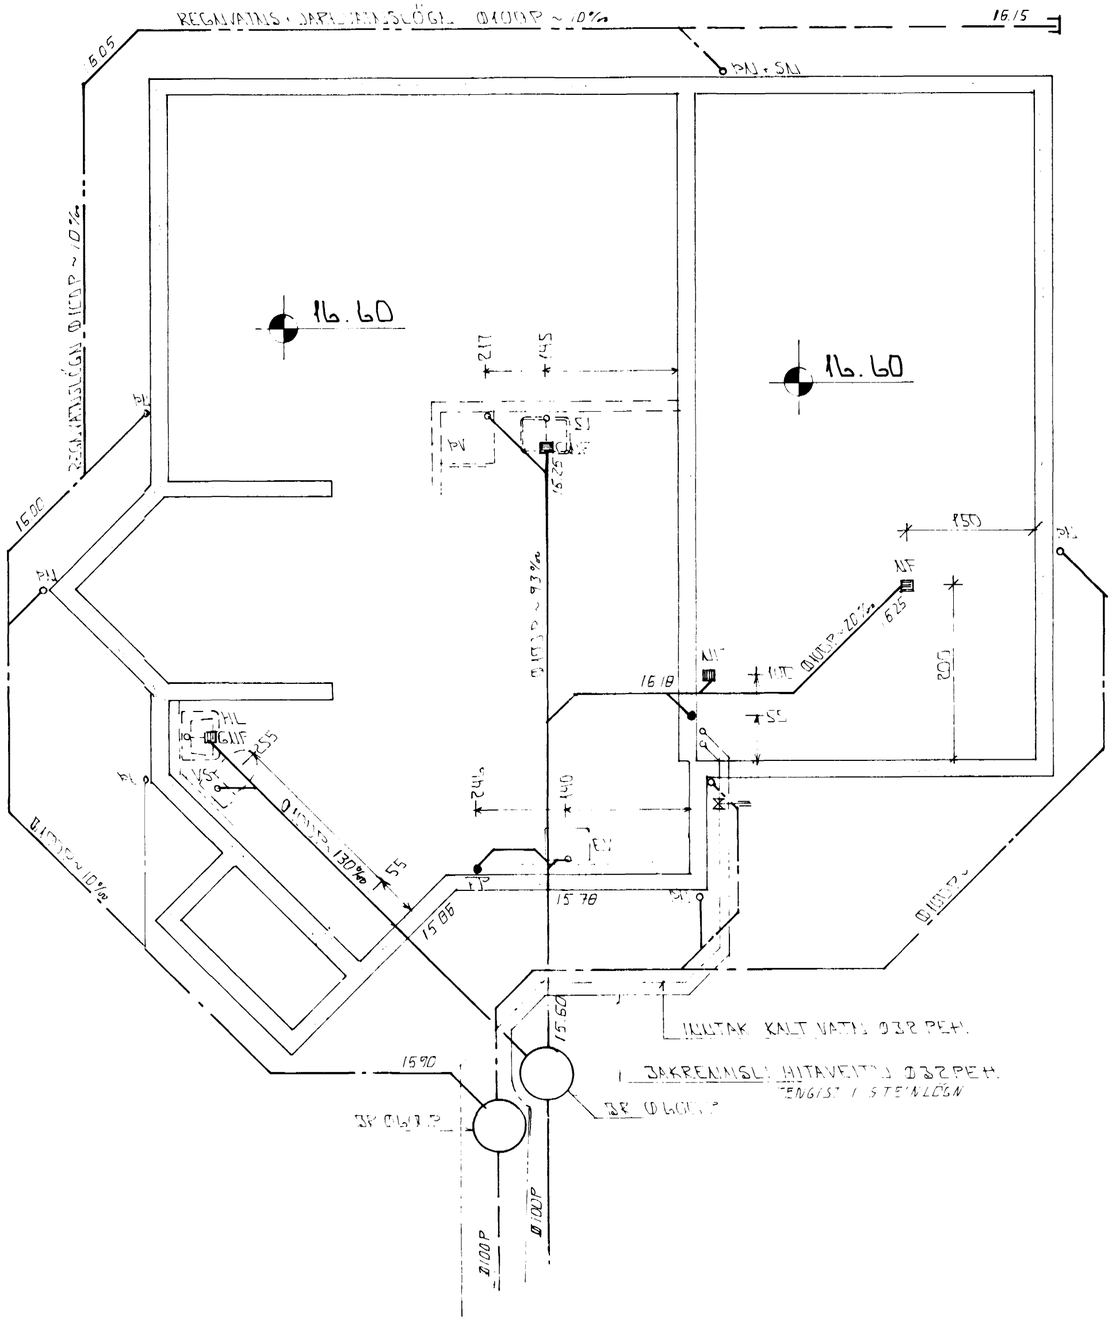
REGNVATNS- OG JARÐVEGSLÖGN ÁHALLI ~ 10%
16.15
16.60
16.60
16.18
16.05
15.90
15.86
15.78
15.60
15.38
15.33
15.90
15.60
15.00
15.00
JARÐRENNSLI HITAVEITU Ø32 PEH.
"ENGIS" Í STEINLÖGN
JARÐRENNSLI Ø100 P
Ø100 P
Ø100 P
217
145
240
140
150
200
55
55
55
