
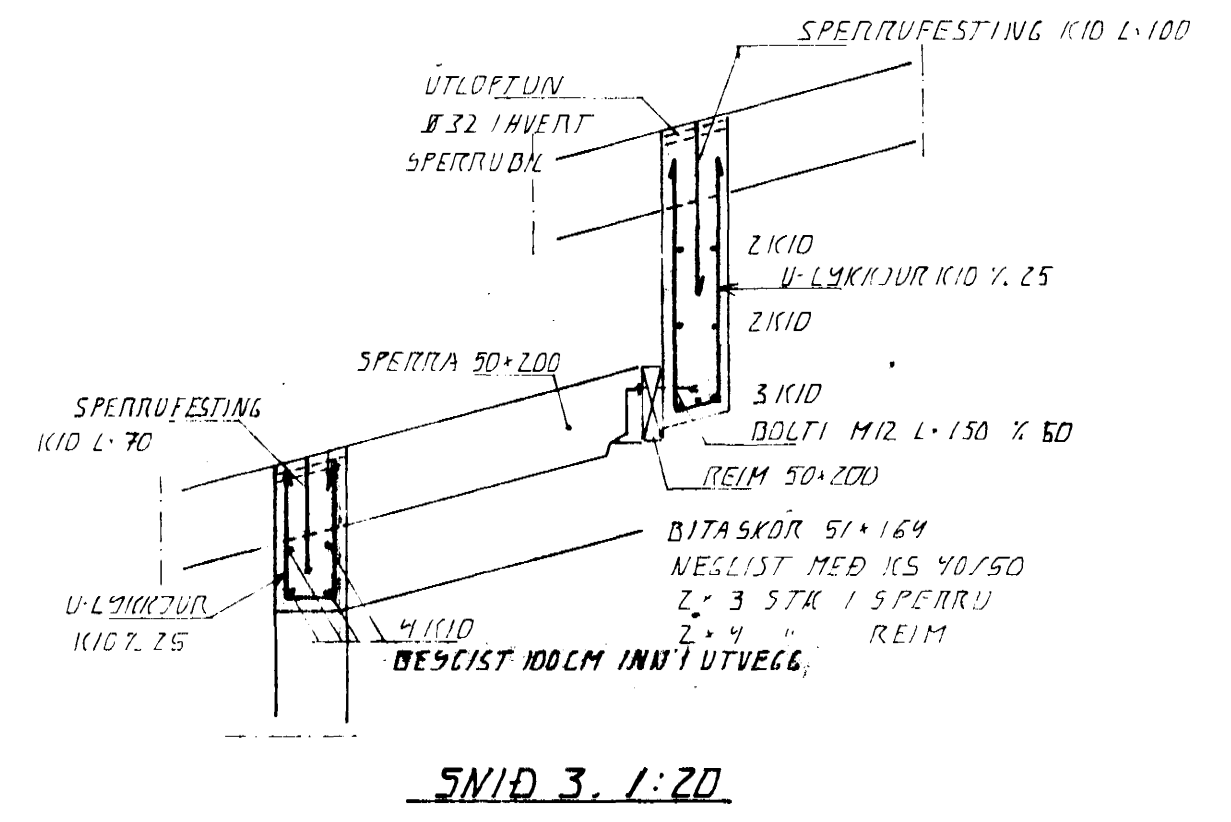
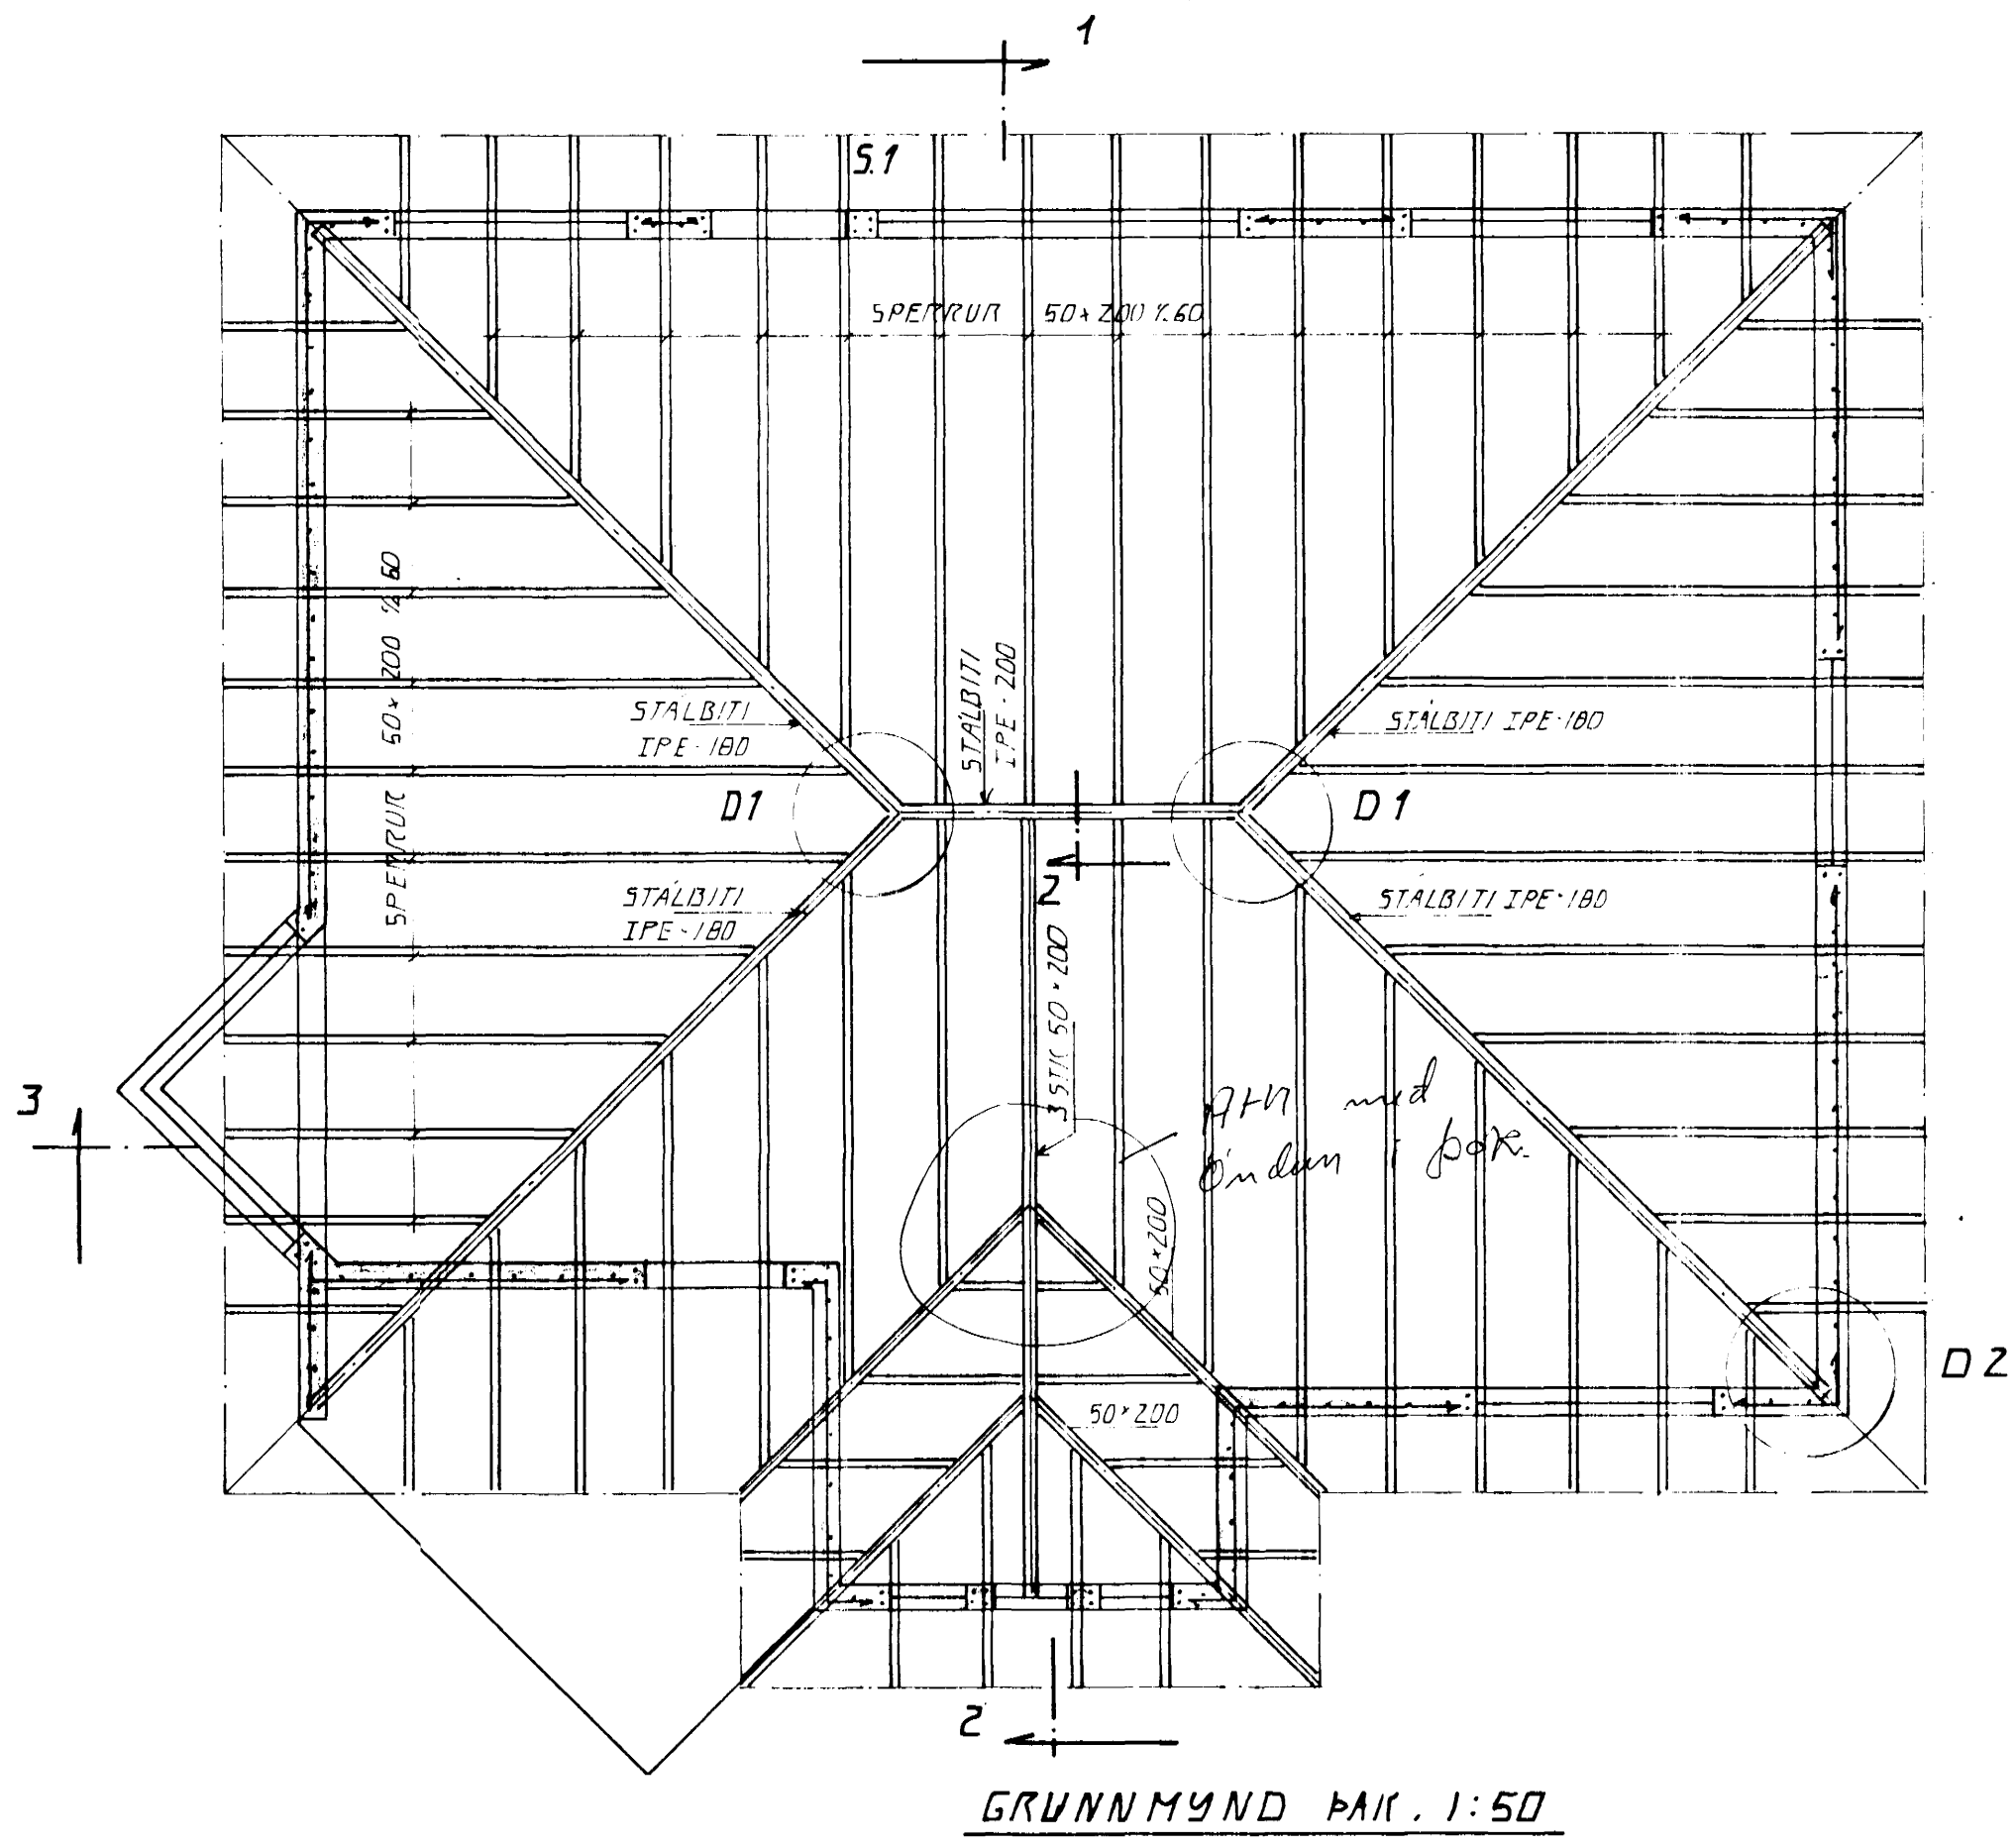


BENDING ÚTVEGGJA  
LÁRÉTT 1/10 1/20 Í ÚTBÁLÚN  
LÖÐRÉTT 1/10 1/20 "

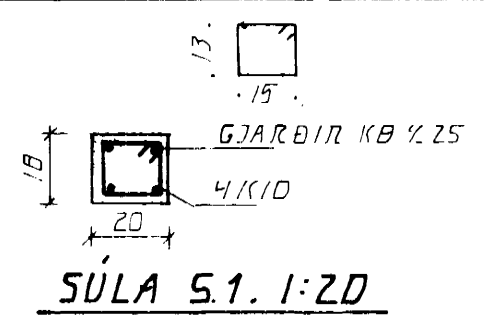

SIKURINGAR  
ALMENNAR SIKURINGAR SJÁ BL. 1-01  
SÉRMYNDIR SJÁ BL. 1-05

BR.	DAGS.	EDLI BR.	SIGN.

GRÆNAKINN 2  
HAFNARFIRÐI

ÞAKVIRKI

*Handwritten signature*

DAGS. NOV. 95  
VERK NR. 9543  
TEIKN NR. 1-04  
HANNAD 4.11.  
TEIKNAD 4.11.

Byggingatulltrúi Hafnarfjarðar  
Afgreitt þann  
06 DES. 1995  
Kristján Þórarinnsson

**15P** TÆKNIÞJÓNUSTA  
SIKURÐAR ÞORLEIFSSONAR HF