

Breyting á þaki


Eig:

Örn 'Arnason


Samþykkt á fundi bygginga-
nefndar þ. 30.5.1961

BYGGINGAFULLTRÚINN
Í HAFNARFIRDI


Jón Bergsson

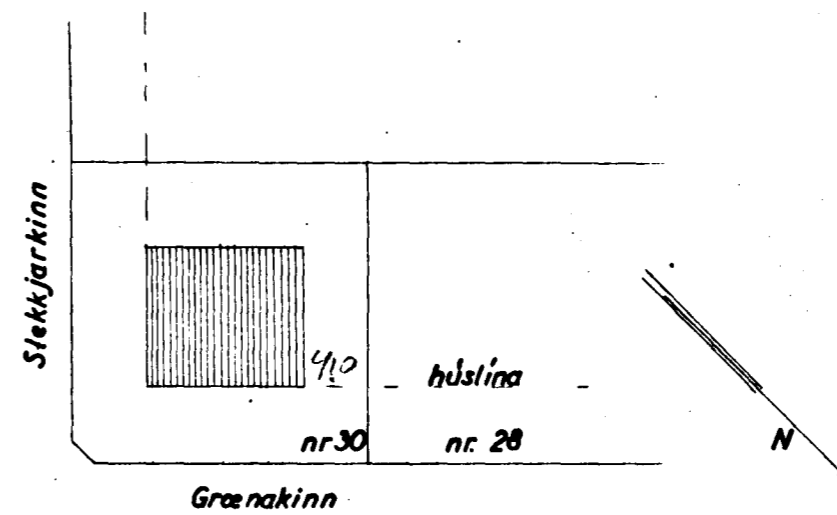


HÖSASMÍÐAMEISTARI: *Halldór Guðmundsson*
 MURARAMEISTARI: *Þorsteinn Jónsson*
 PÍPULAGNINGAMEISTARI:

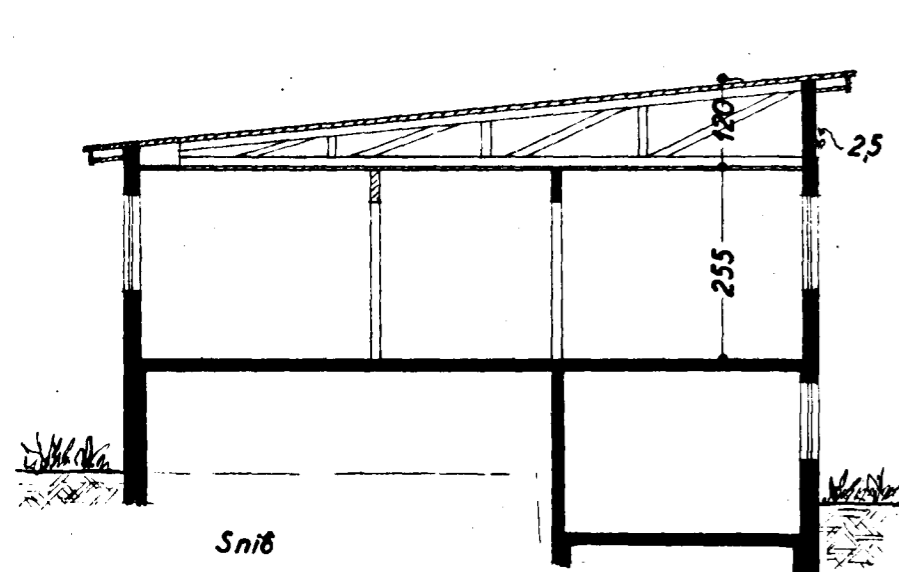


EFTIR BREYTINGU

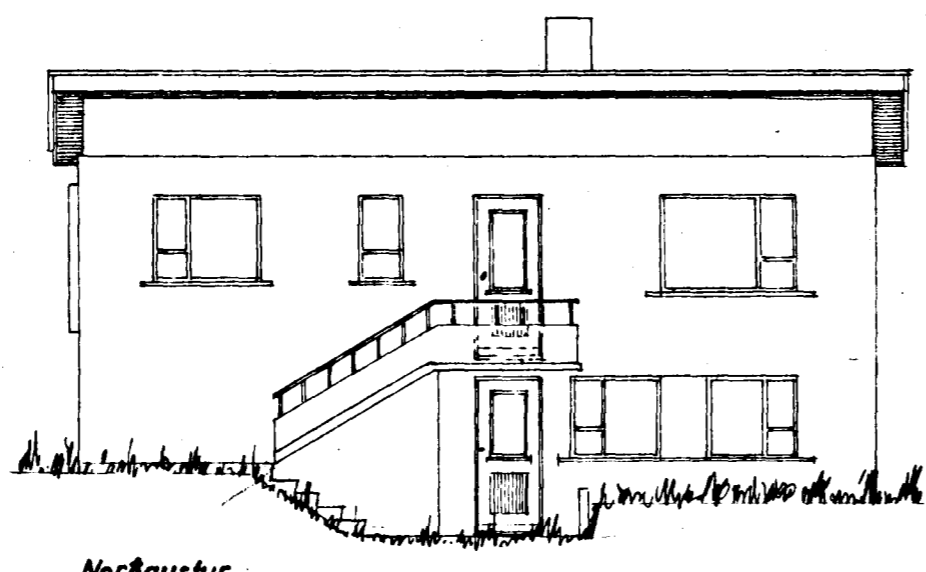

Norðaustur

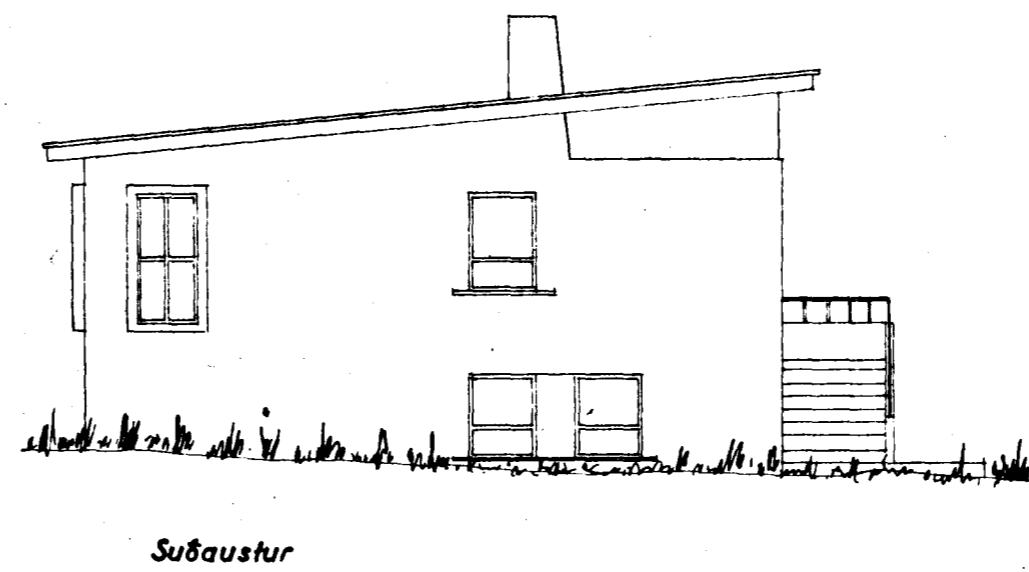


Suðaustur

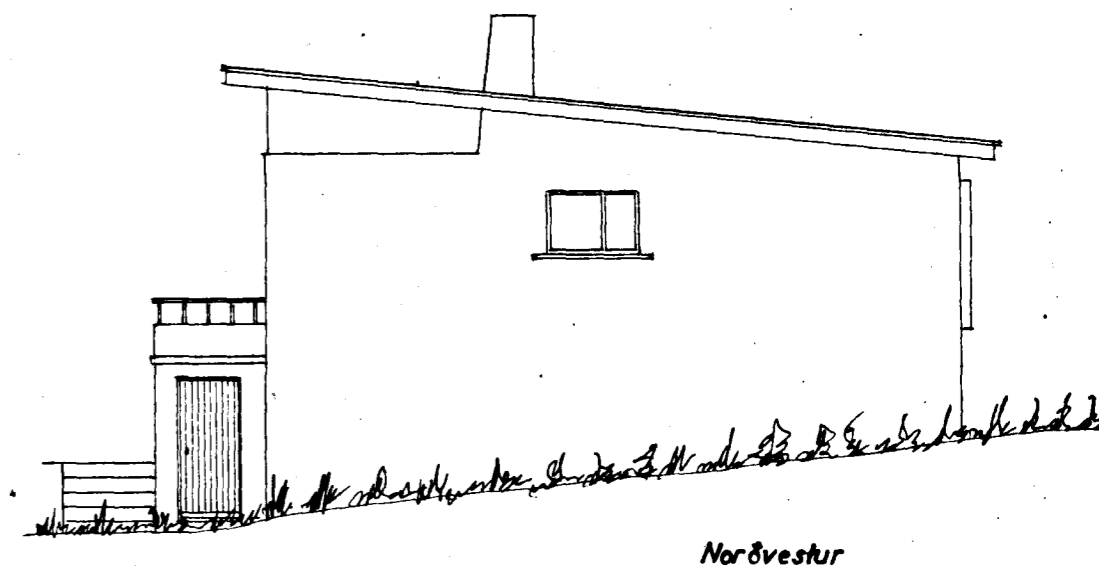


Norðvestur

FYRIR BREYTINGU

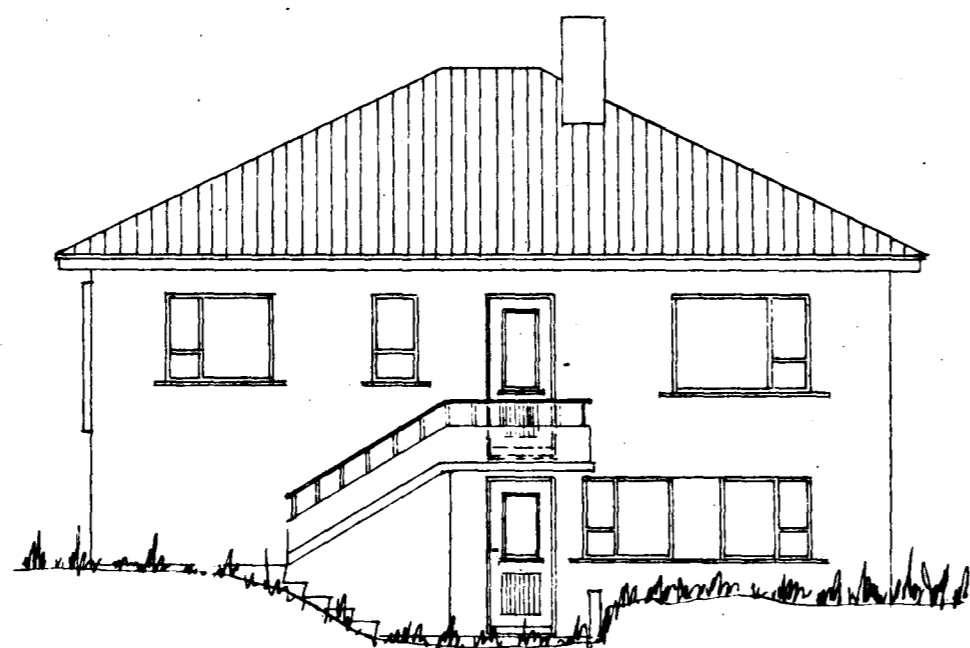

Norðaustur

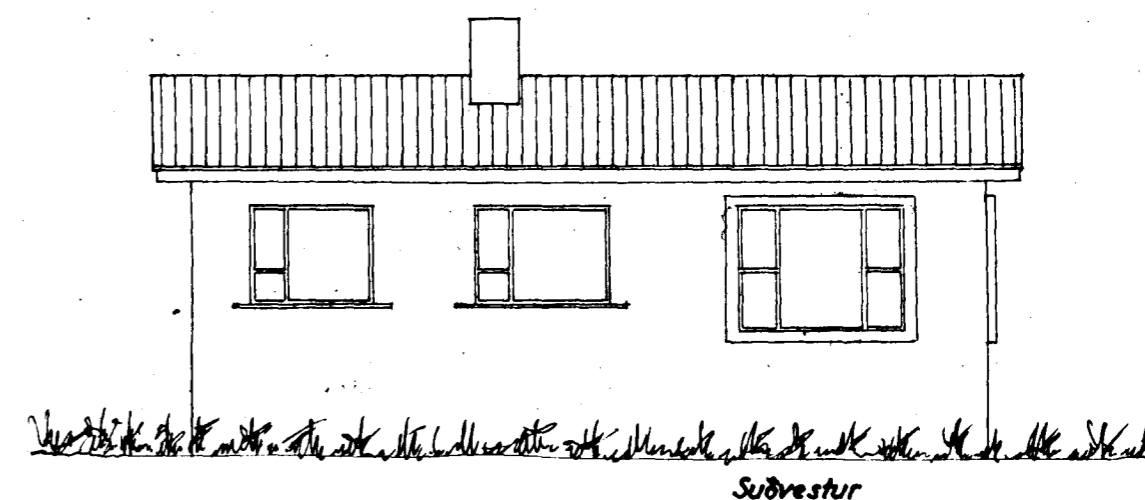

Suðvestur

Halldór Guðmundsson 2. maí '61
F. Sigurðsson