

NORDAUSTUR




SUDVESTUR


MKV 1:50




NORDVESTUR

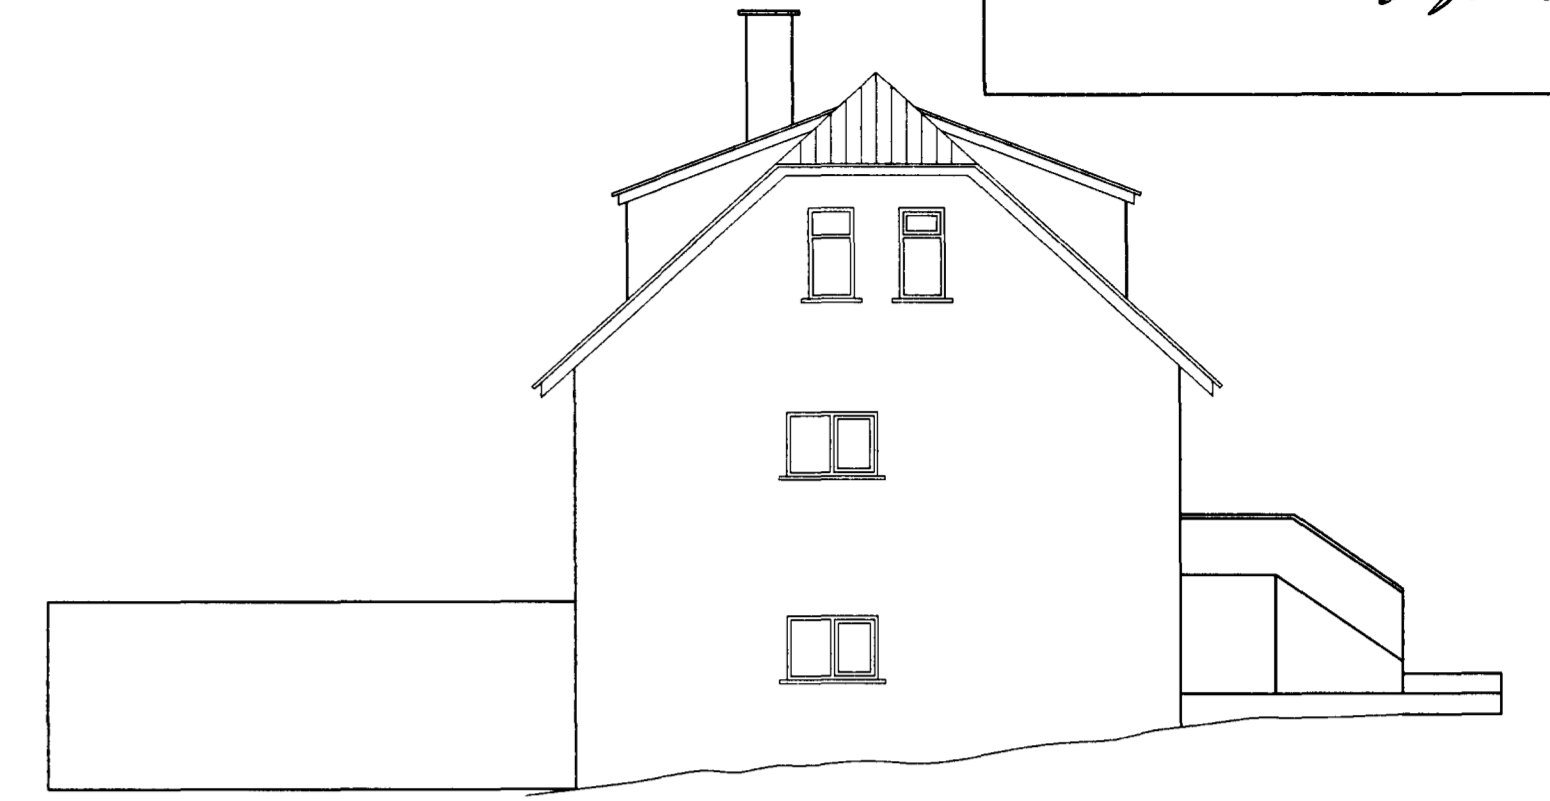


SUDAUSTUR

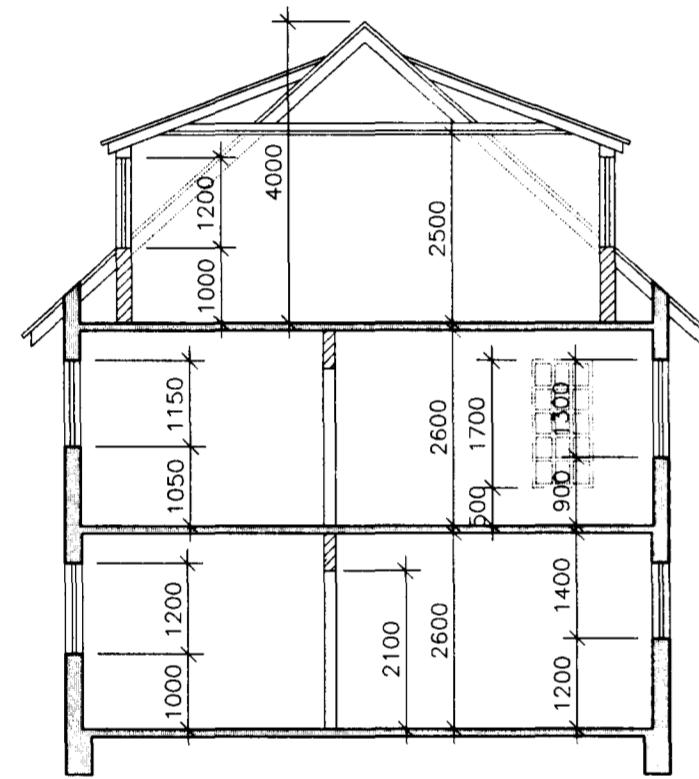


SNID A-A

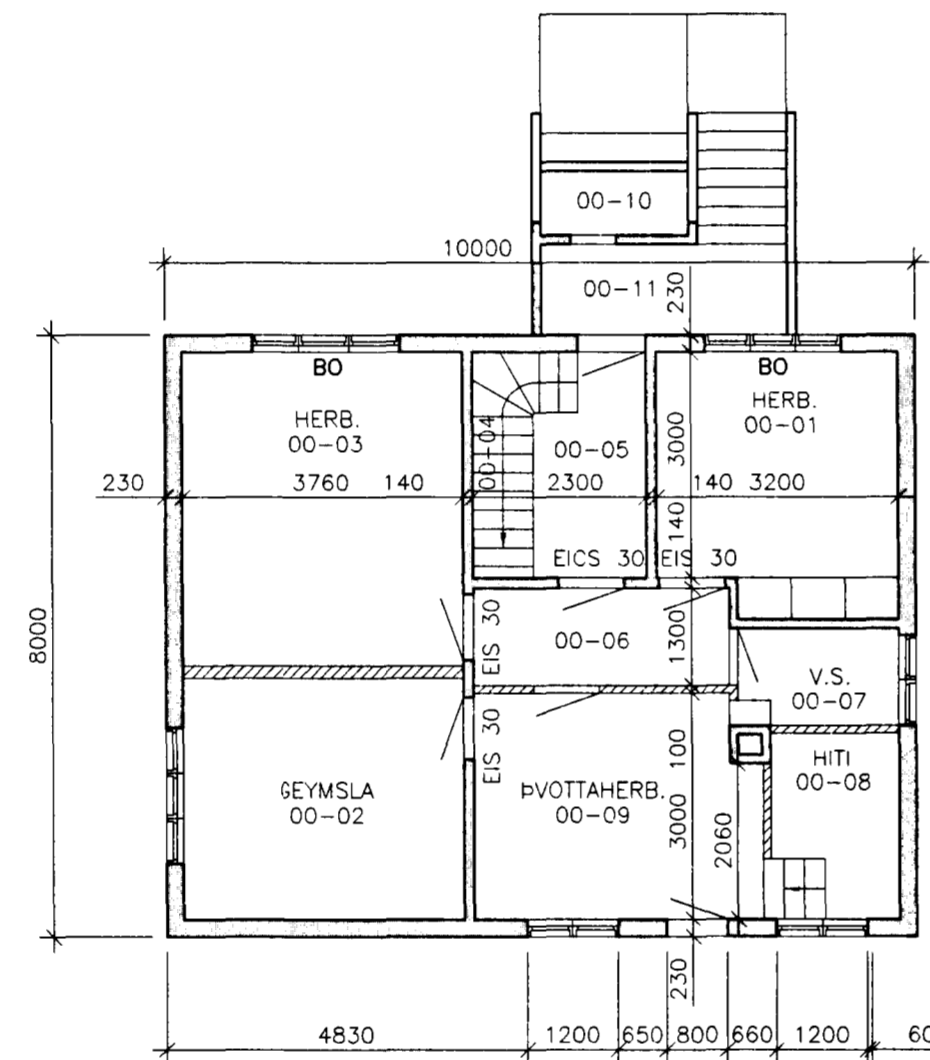


KJ-GRUNN

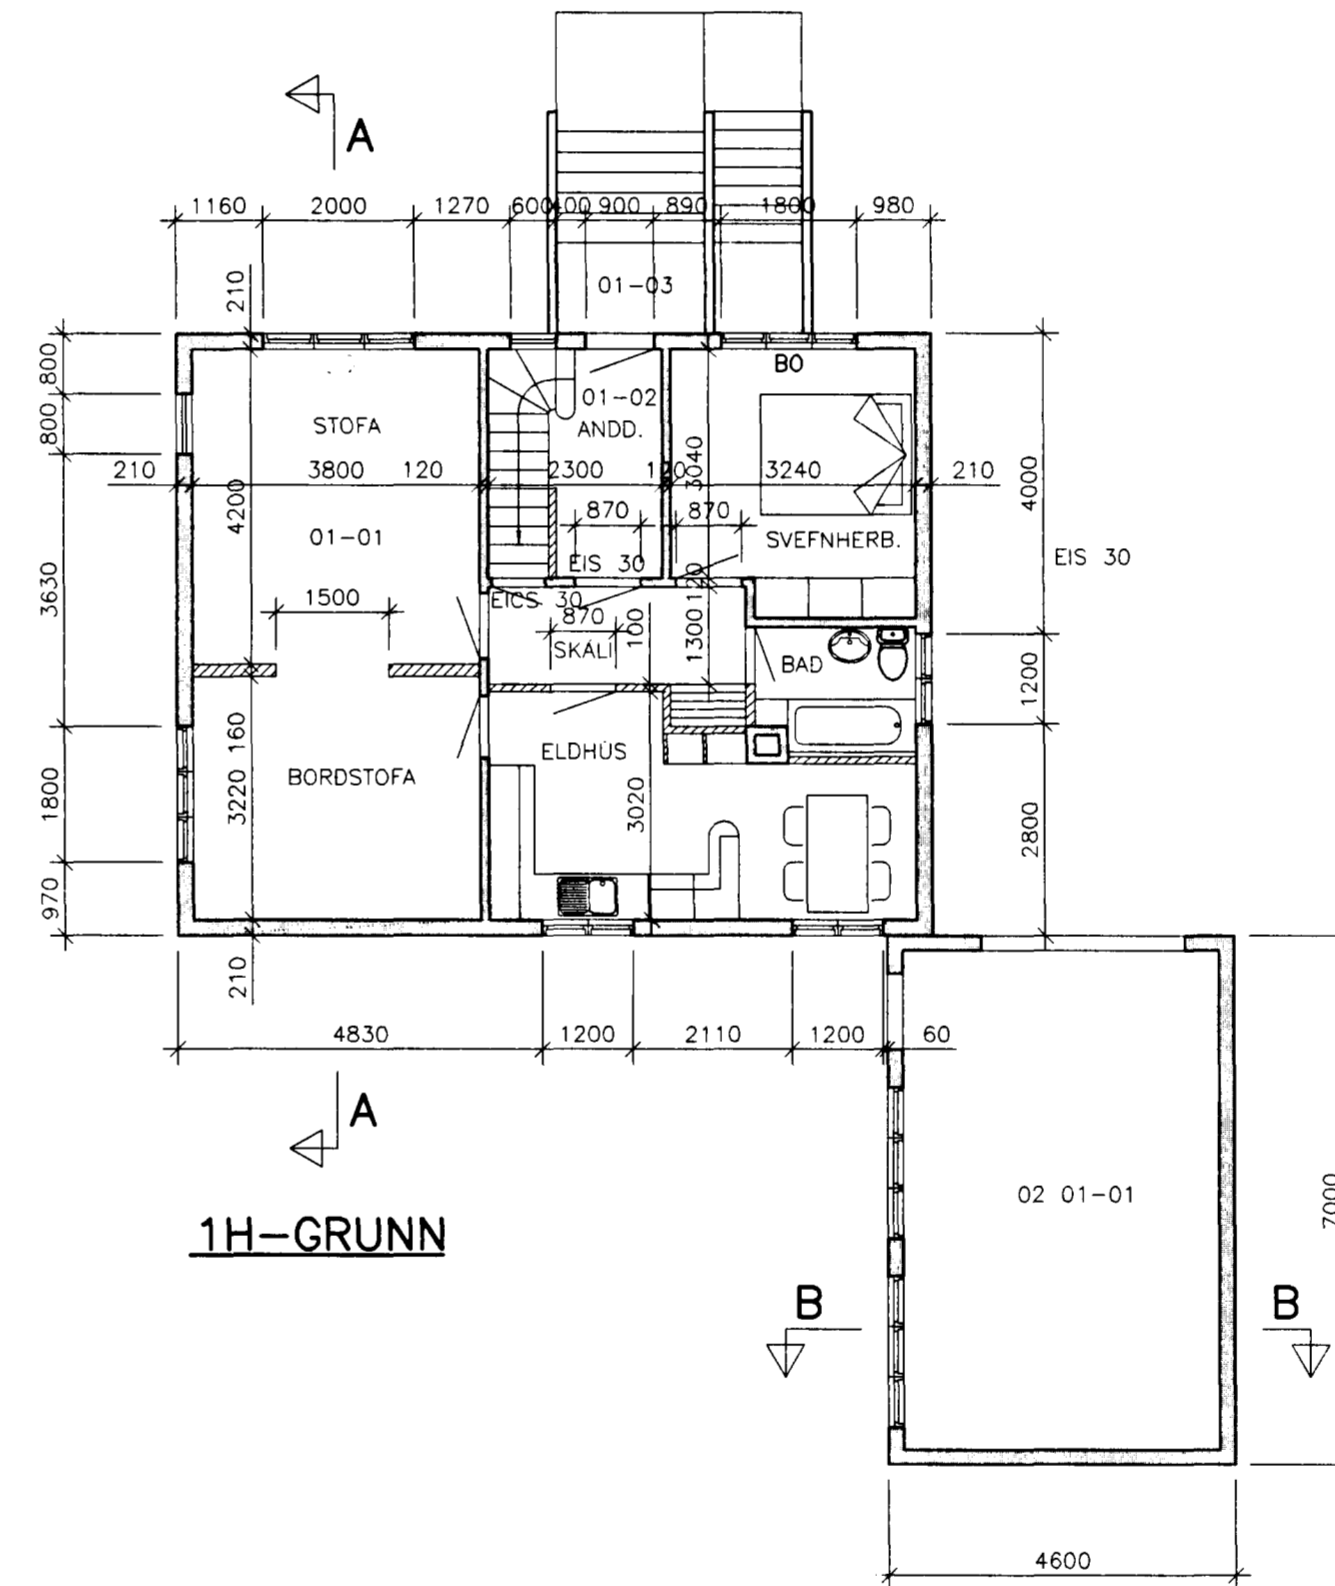

1H-GRUNN

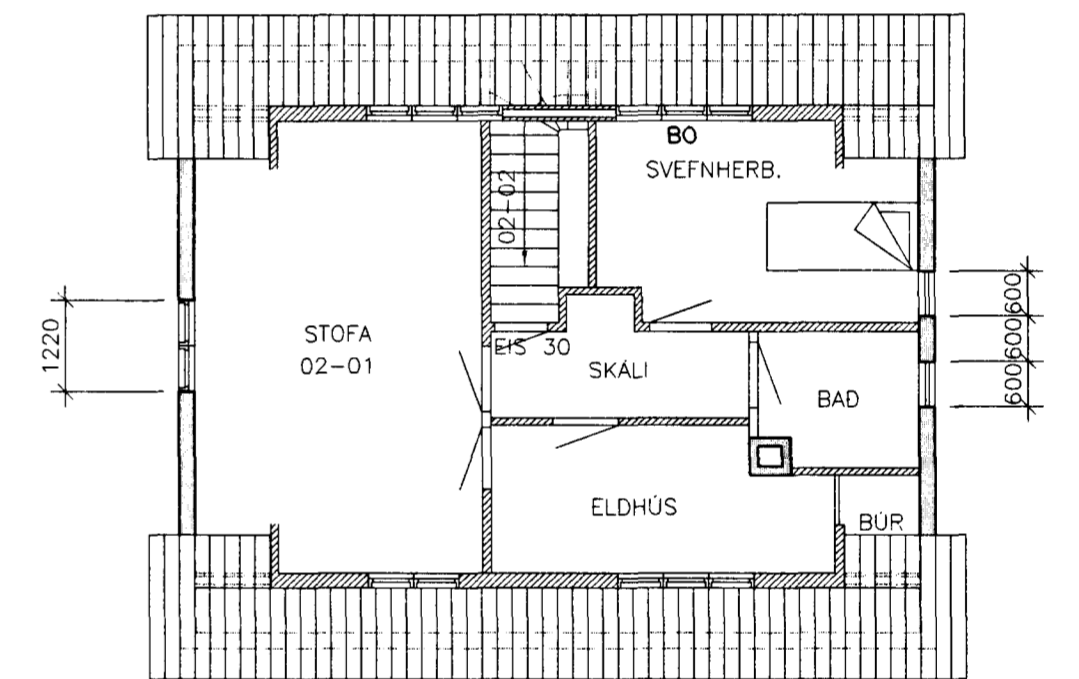


2H-GRUNN

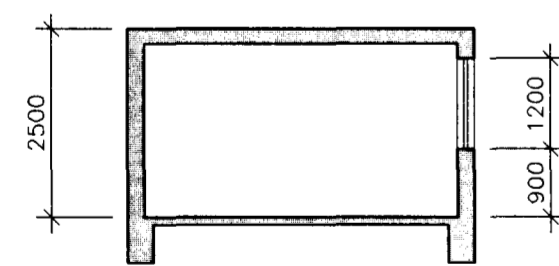

SNID B-B

AFSTÖDUMYND 1:500

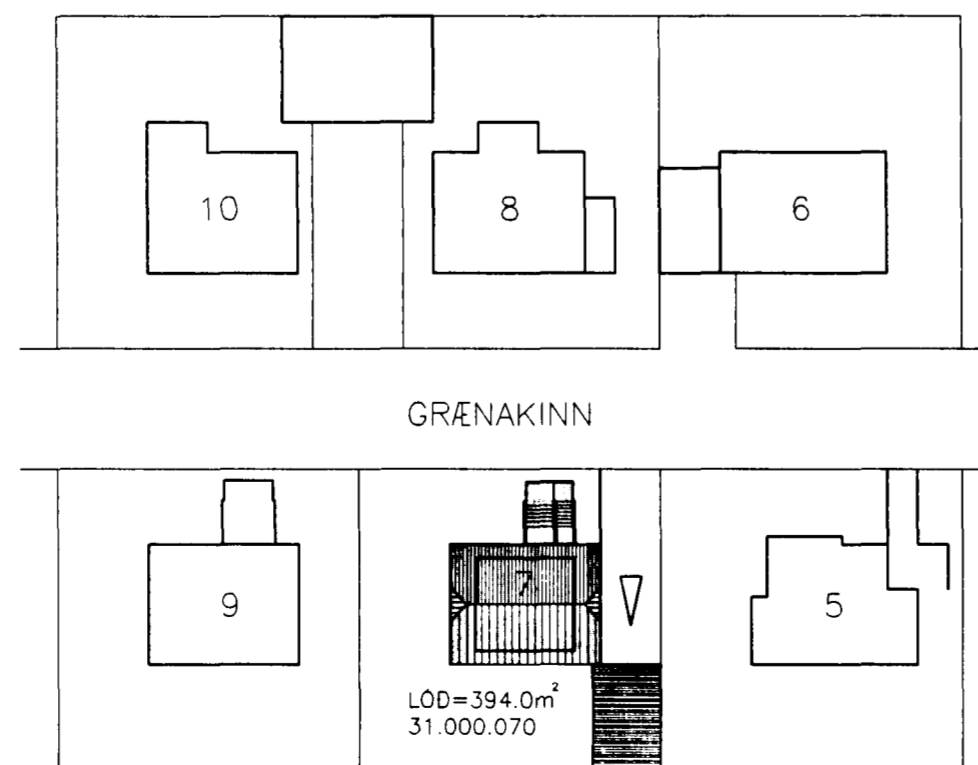

GRÆNAKINN

**GRÆNAKINN 7**

HÚSID ER STEINSTEYTT IBÚÐARHUS, KJALLARI OG TVÆR HÆÐIR. Á LÖDinni ER EINNIG STEYNSTEYPTUR BÍLSKUR.  
ÞAK IBÚÐARHÚSS ER HALLANDI, KLÆTT MED BORDARKLÆÐNINGU, ÞAKPAPPA OG BARIJÁRNI. BÍLSKUR ER STEYPTUR. ALLIR GLUGGAR OG HURDIR Í HÚSINU ERU UR TIMBRI.  
HÚSID VAR BYGGT ÁRÍÐ 1954 EN BÍLSKURINN ÁRÍÐ 1964.

VIÐ ENDURBÆTUR Á HÚSNÁÐINU SKAL FYGLJA ÞEIM KRÖFUM UM ELÐVARNIR SEM FRAM KOMA Á TEIKNINGUNNI.

**HELSTU STÆRÐIR**

HEILDARRÚMMÁL	
-MATSHLUTI 01	632,8 m <sup>3</sup>
-MATSHLUTI 02	81,1 m <sup>3</sup>
FLATARMÁL LÓÐAR	
	394,0 m <sup>2</sup>
BIRT FLATARMÁL IBÚÐARHÚSS	
-MATSHLUTI 01	175,0 m <sup>2</sup>
BIRT FLATARMÁL BÍLSKURS	
-MATSHLUTI 02	32,2 m <sup>2</sup>

BR.	DAGS.	BREYTING	REIKN.	TEIKN.
<b>GRÆNAKINN 7 - HAFNARFIRÐI</b>				
GRUNNMYND ÚTLIT OG SNID AFSTÖDUMYND			HANNAD/TEIKN. BHF/GAG ATH. SAMÞYKKT KT. 120539.2139	
KVARDI 1:100/ 1:500			REYKJAVÍK 12.07.2000	
VERKNR. 99464			TEIKN. NR. 1.01	