



Samþykkt á fundi bygginga-
nefndar þ. 26. 7. 1972


S. Sigurðsson

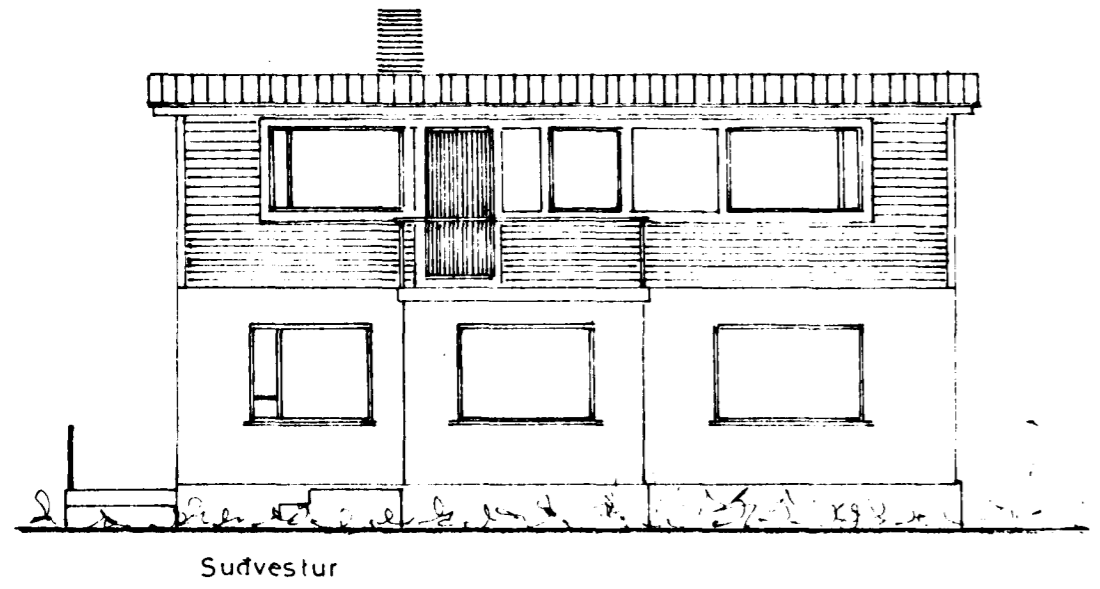

Sudvestur

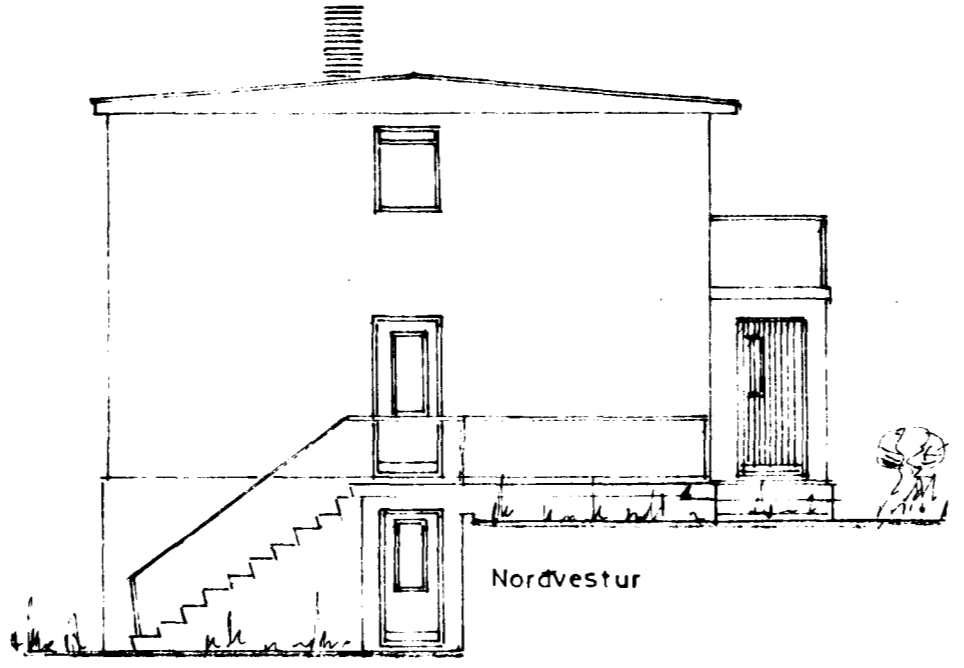


Nordvestur

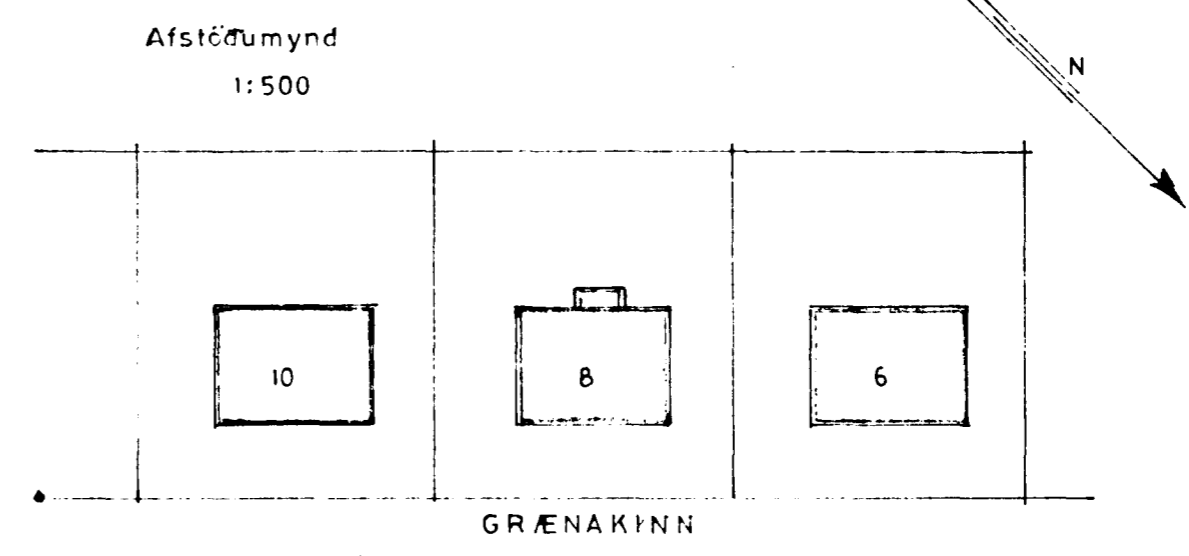


FYRIR BREYTINGU


EFTIR BREYTINGU

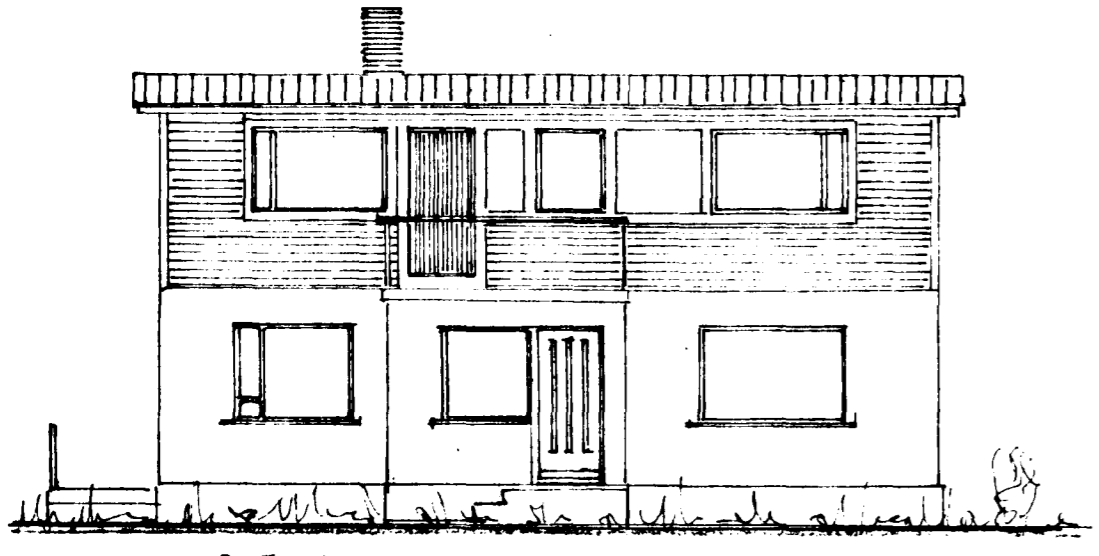

Sudvestur

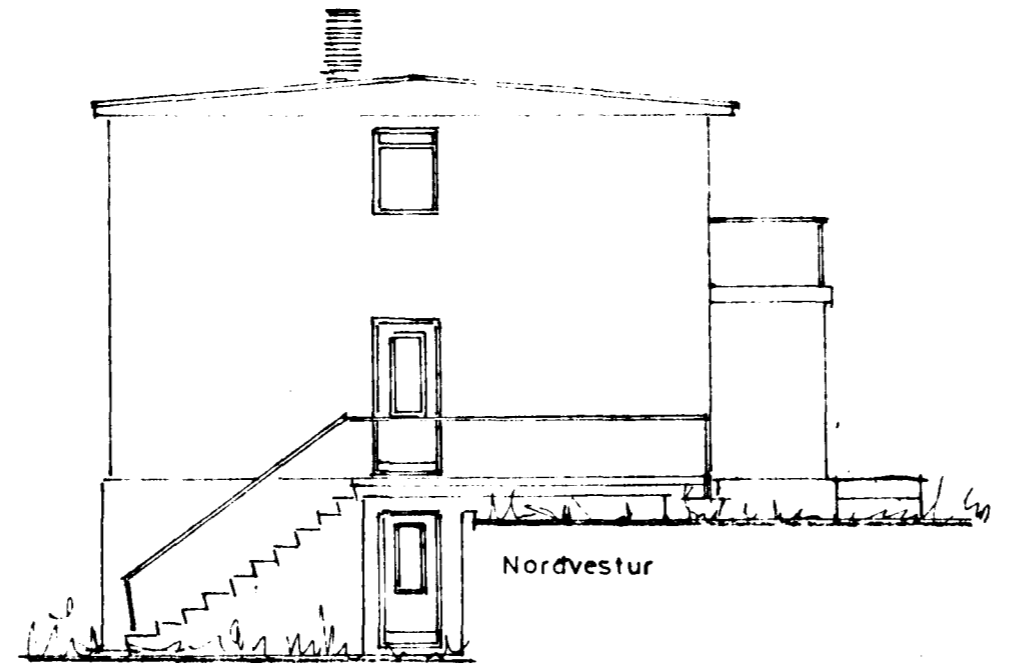

Nordvestur

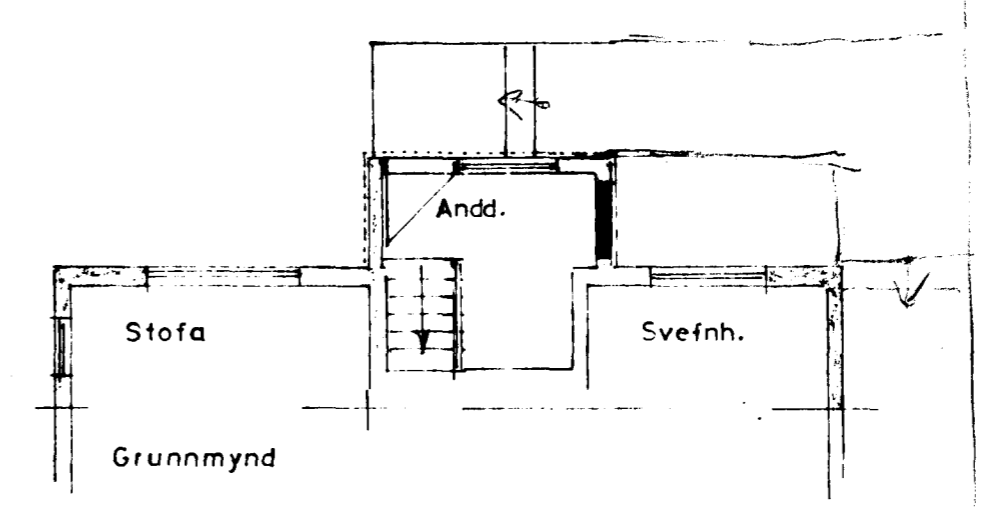

GRÆNAKINN NR 8
BREYTING

Útlit
Grunnmynd 1:100
Afstöðumynd 1:500

Staðfesting 5. júlí 1972
F. Sigurðsson

TEIKN.
Guðmar G.