


Samþykkt þann
28 MAI 1998
Byggingafulltrúinn í Hafnarfirði
Erlendur Hjálmarsson

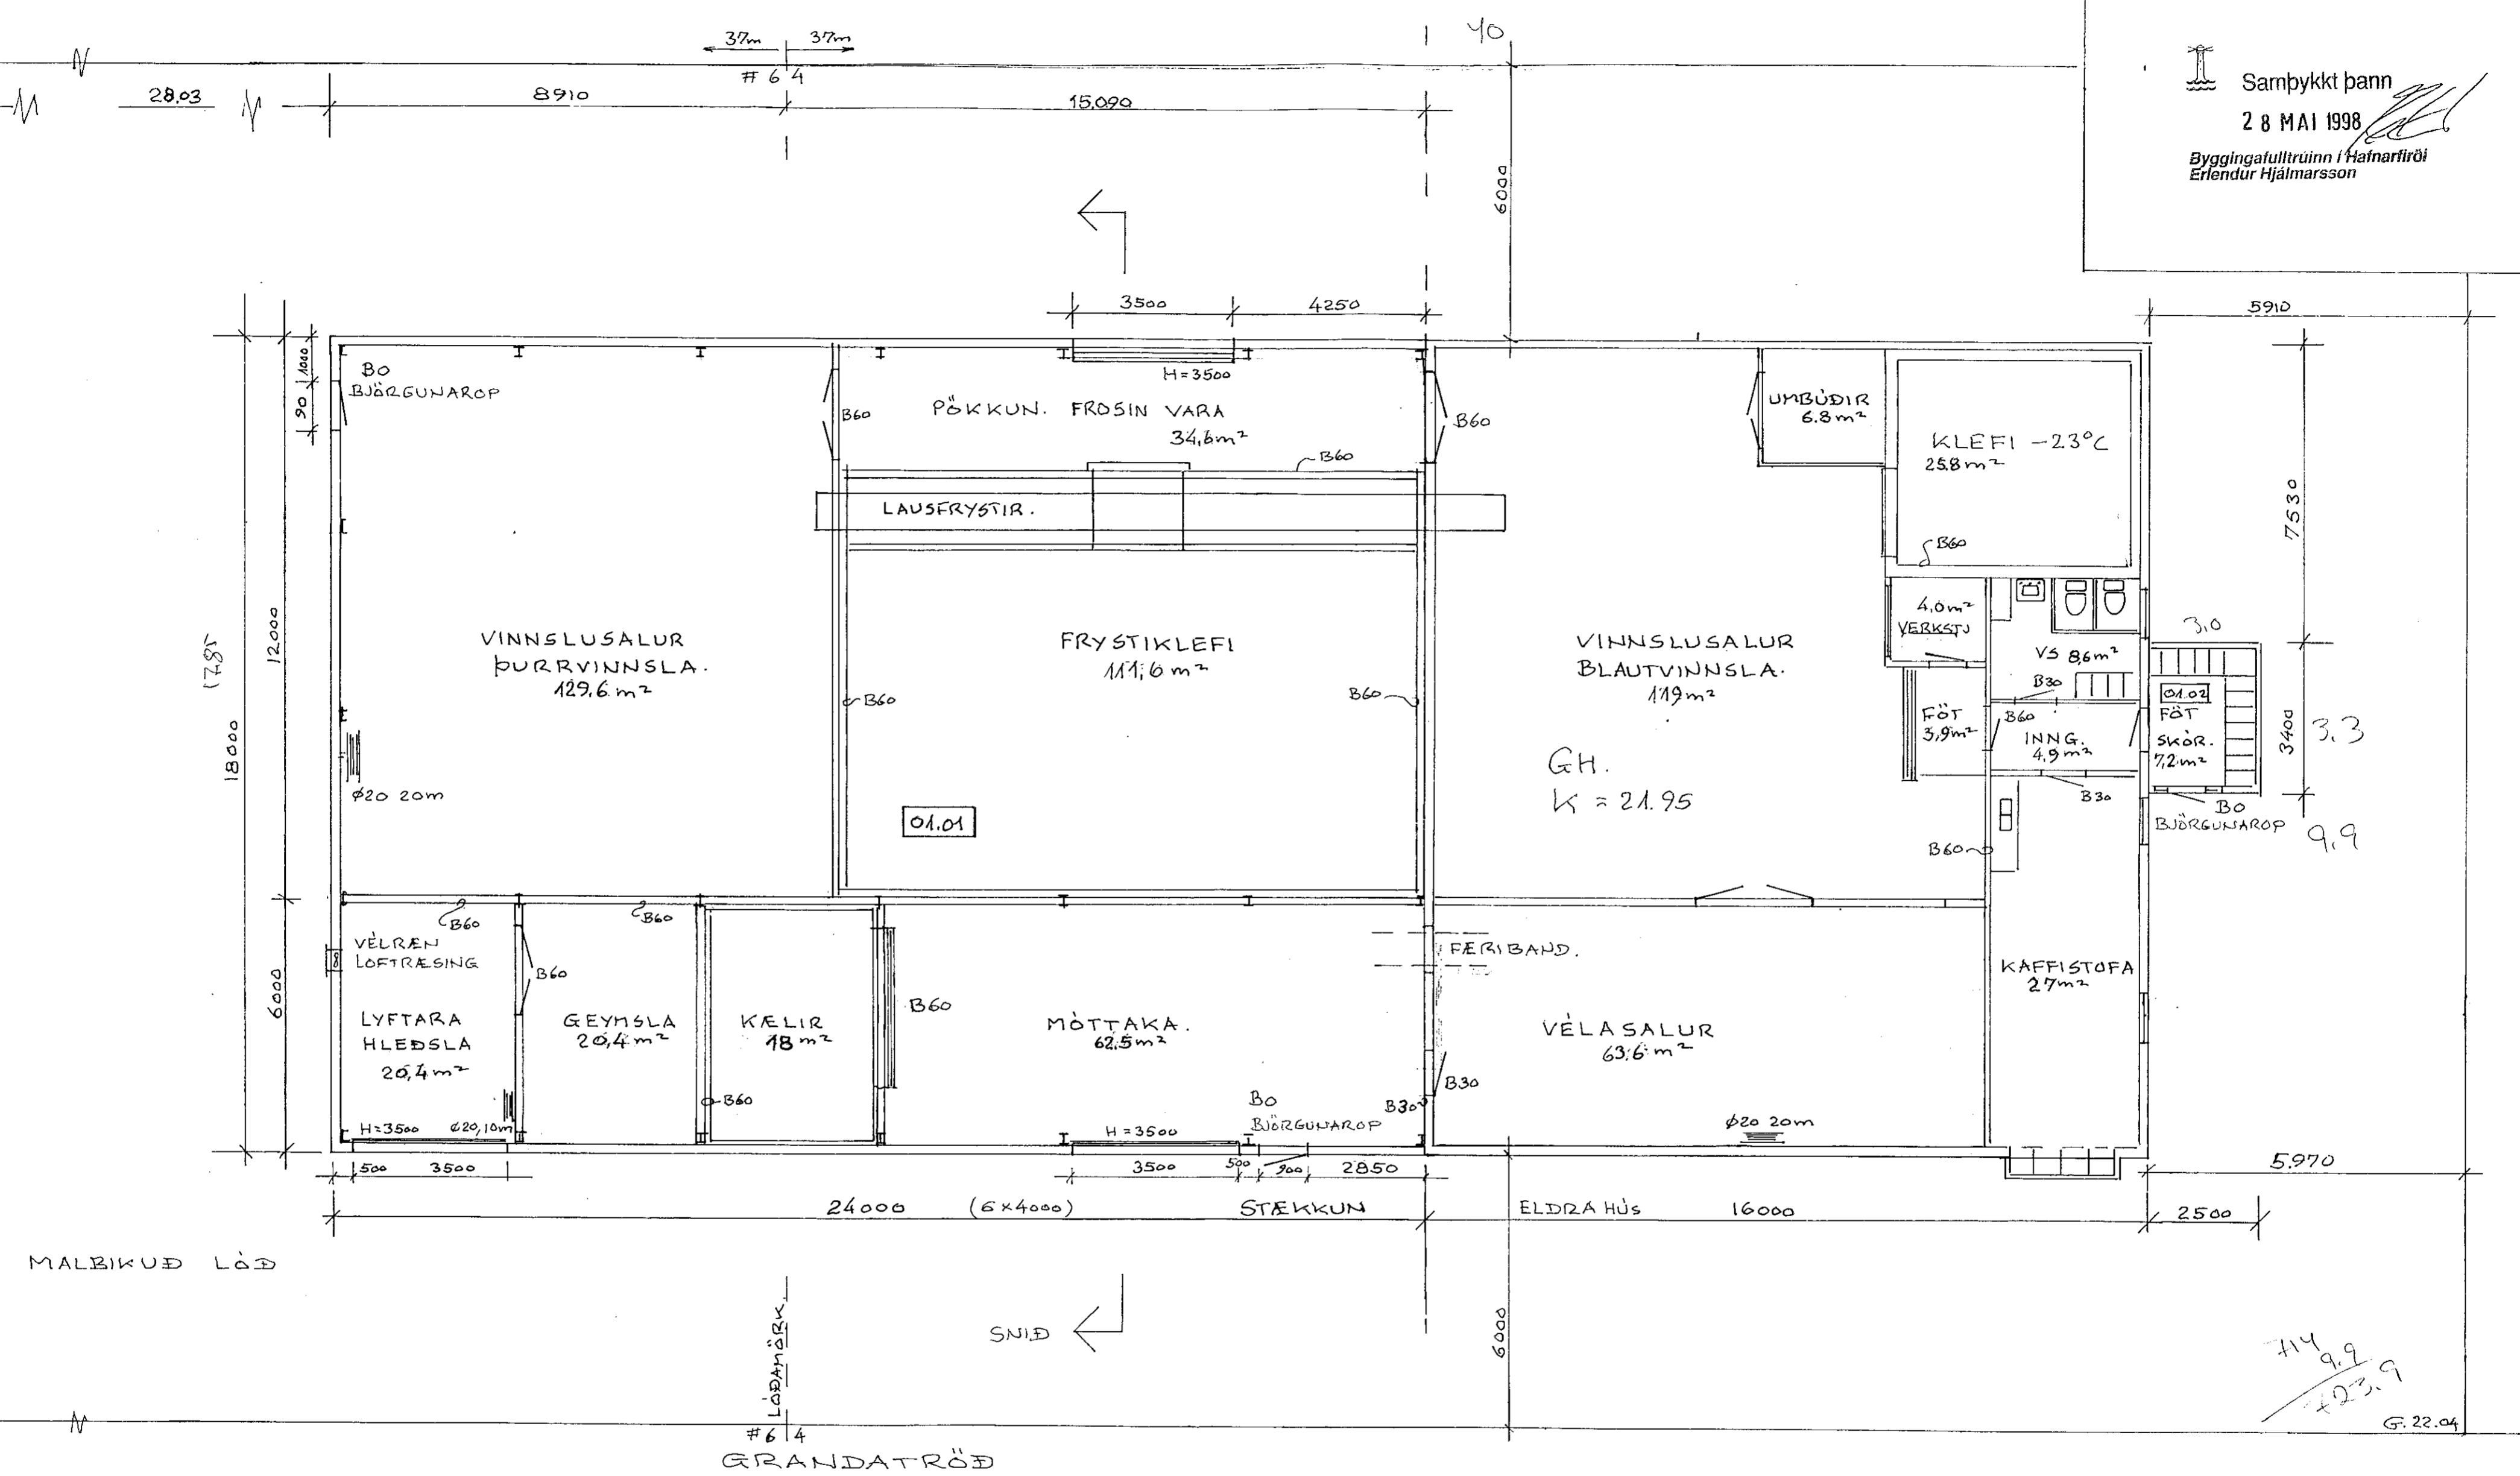

114
9.9
+23.9
G. 22.04

Jón Bergsson

DAGS.	BREYTING		GJORT
HANNAÐ	JÓN BERGSSON	VERKFR. VERKFRÆÐIHÖNNUN	BLAÐ.
TEIKNAD	SAMPYKKT	DIPL. ING. 3010313439 M.V.F.I. SMÁRAHVAMMI 4, HAFNARF. S. 51974	20
YFIRFARID	VERK.	GRANDATRÖÐ 4-6	M=1:100
		GRUNNMYND	DAGS
			APRIL '98