


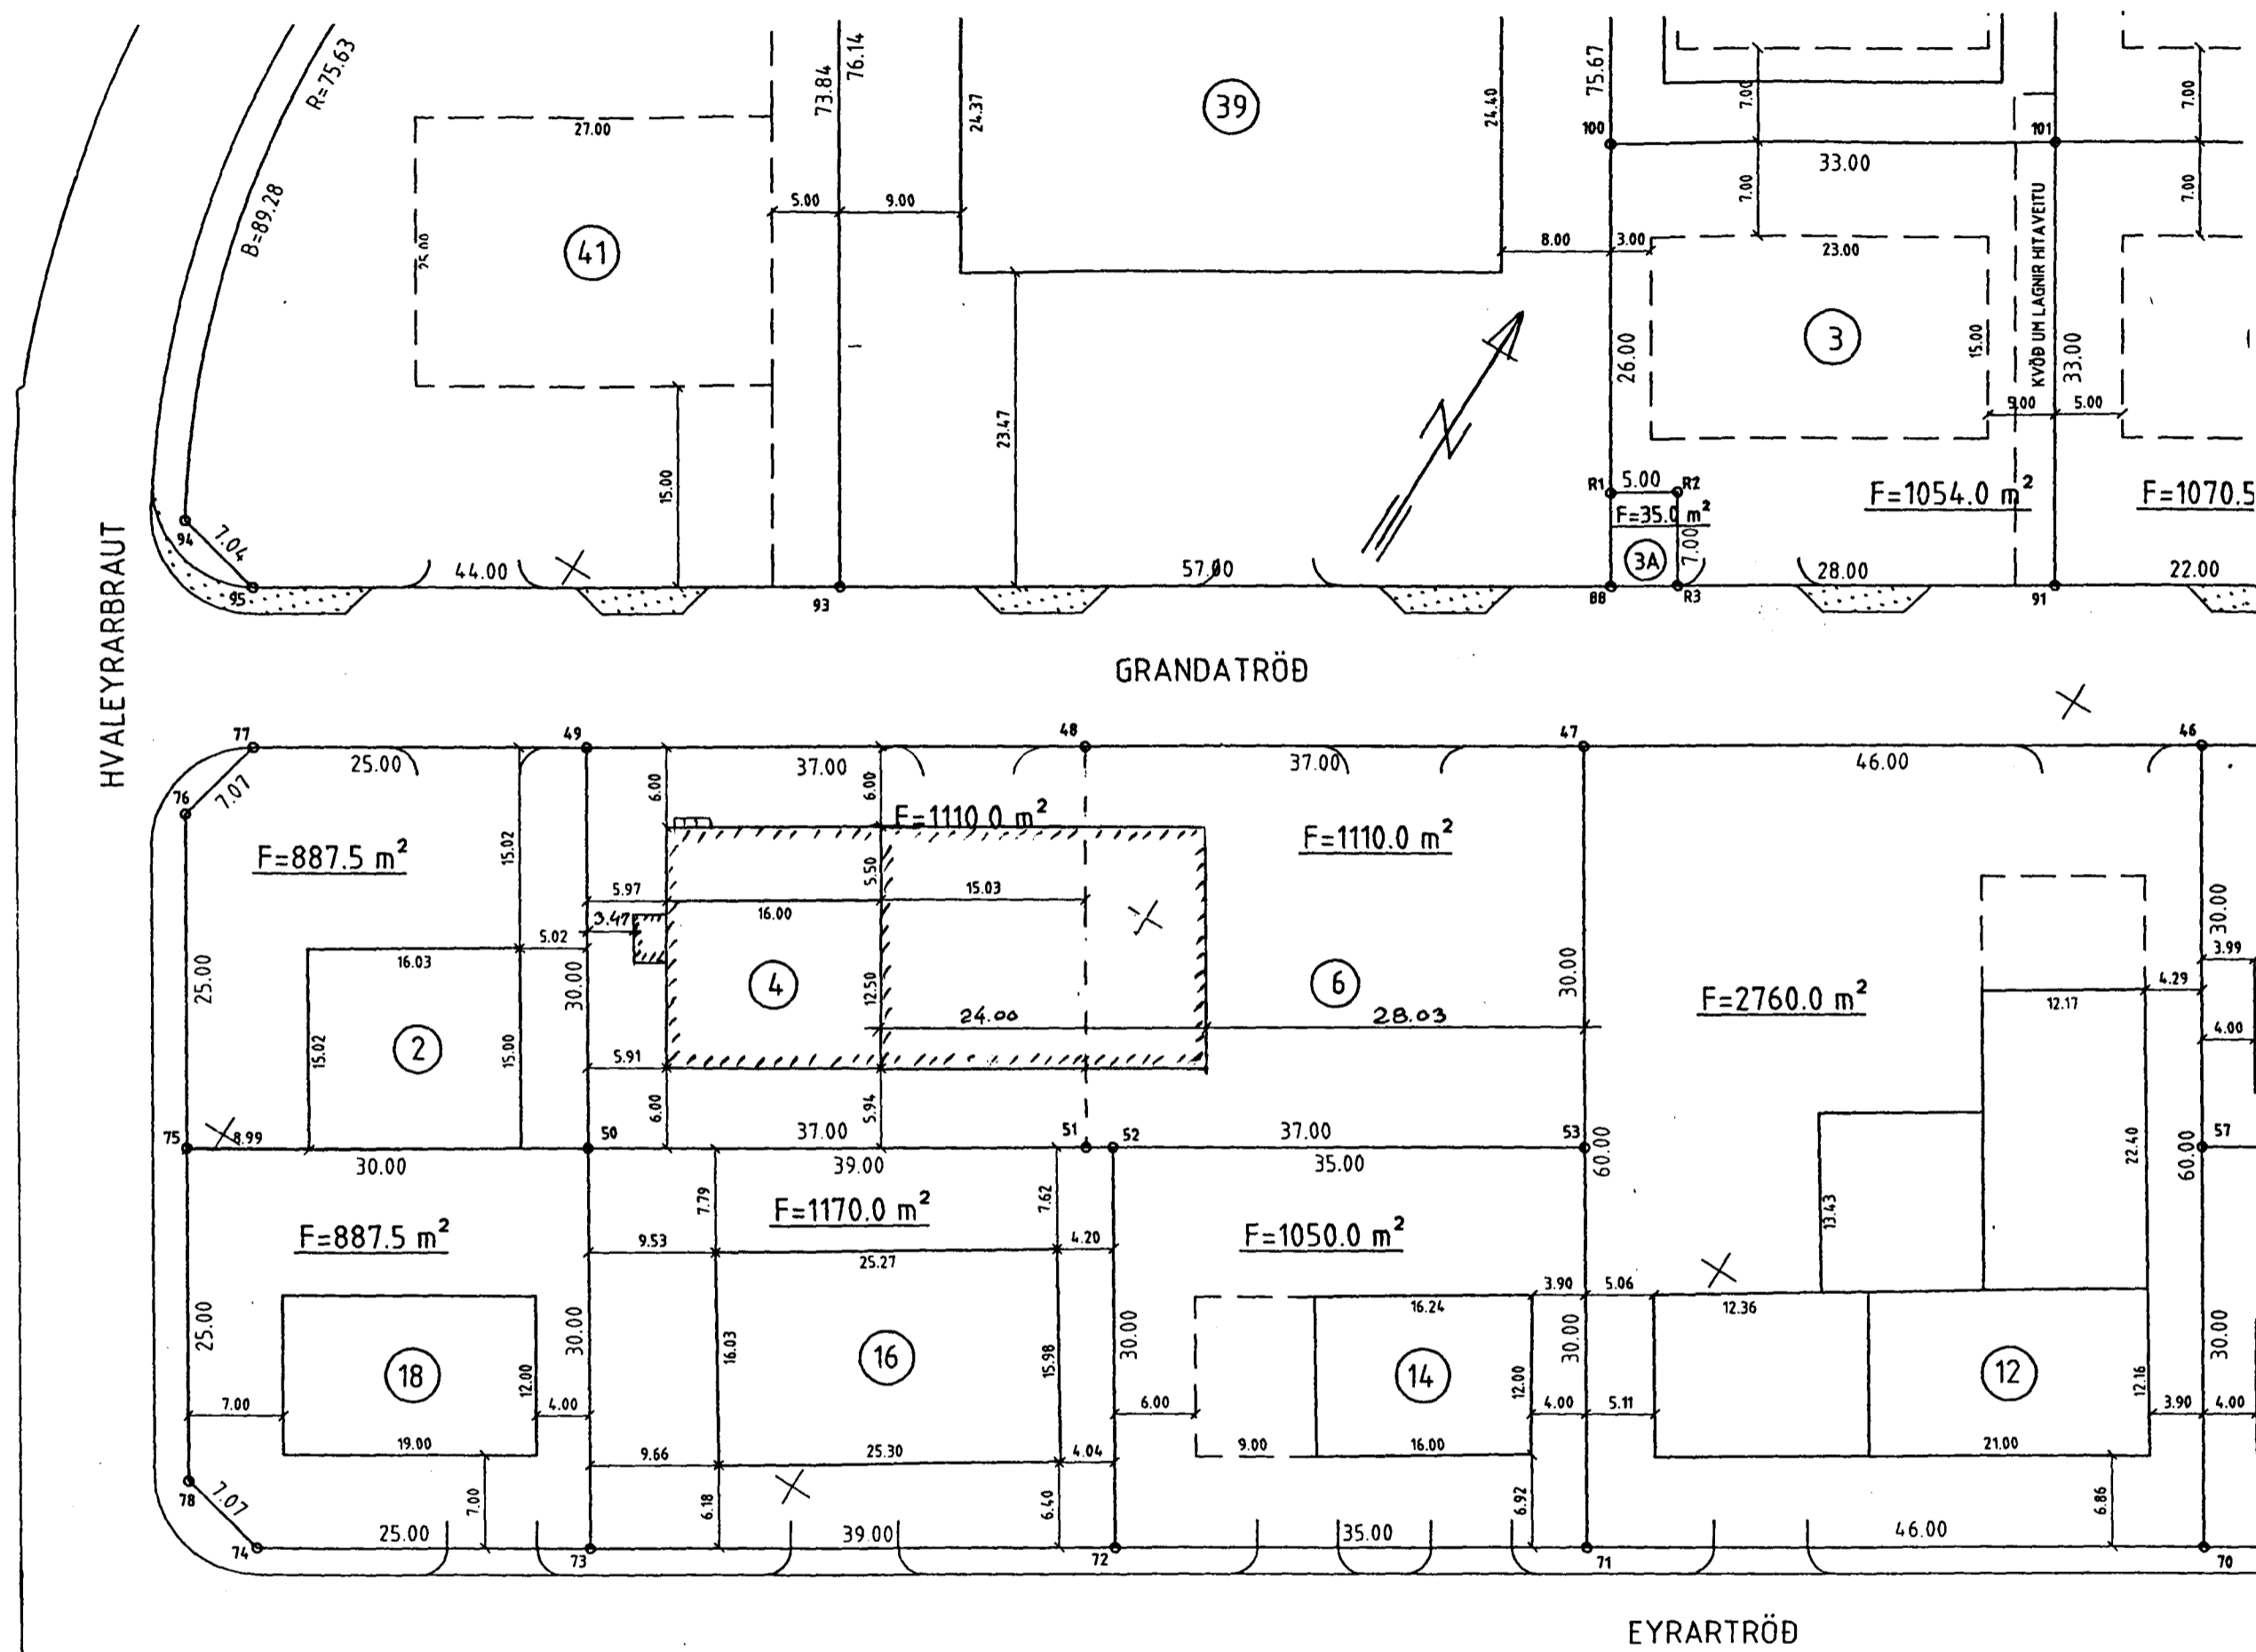

Samþykkt þann

28 MAI 1998

Byggingafræðingur Erlendur Hjálmarsson



BSP 3.25.

DAGS.	BREYTING	GJÖRT
HÁNNAD	JÓN BERGSSON VERKFR. VERKFRÆÐIHOÖNNUN	BLAD
TEIKNAD	DIPL. ING. 301031 3439 M.V.F.I. SMÁRAHVAMMI 4, HAFNARF. S. 51974	23
YFIRFARIÐ	SAMÞYKKT	M=1:500
	VERK.	DAGS
	AFSTÖÐUMYND	MAI '98