


ÁFSTAÐA  
1:500

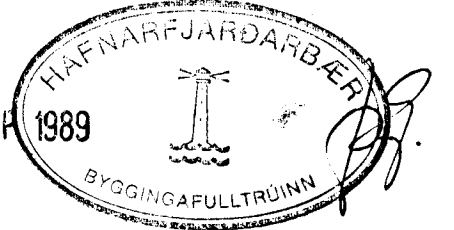

19 SEP 1989

AG.89.	RENNUR Í GÖLFI	JBS
DAGS	BREYTING	GJORT
HANNAÐ JBS	JÓN BERGSSON VERKFRÆÐIHÖNNUN DIPL.ING. MVFI SMÁRAHVAMMI 4, HAFNARF. S. 51974	BLAD 3
TEIKNAD JBS	SAMÞYKKT JBS	M=1:50
YFIRFARIÐ JBS	VERK	DAGS AG '87
GRANDATRÖÐ 4		
HÖLRÆSI		