


GRANDATRÖÐ 5 HAFNARFIRÐI

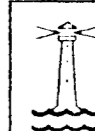


Byggingarfulltrúi
samþykkir erindið.

24 NOV. 2004

Bent skal á að samþykkt þessi verður ekki virk, fyrr en eftir þinglýsingu eignaskiptaþrýfingarinnar og skráningu hennar hjá Eignamatari ríkisins.
Byggingarfulltrúinn í Hafnarfirði
Fh. Kristján Þórarinsson

[Handwritten signature]

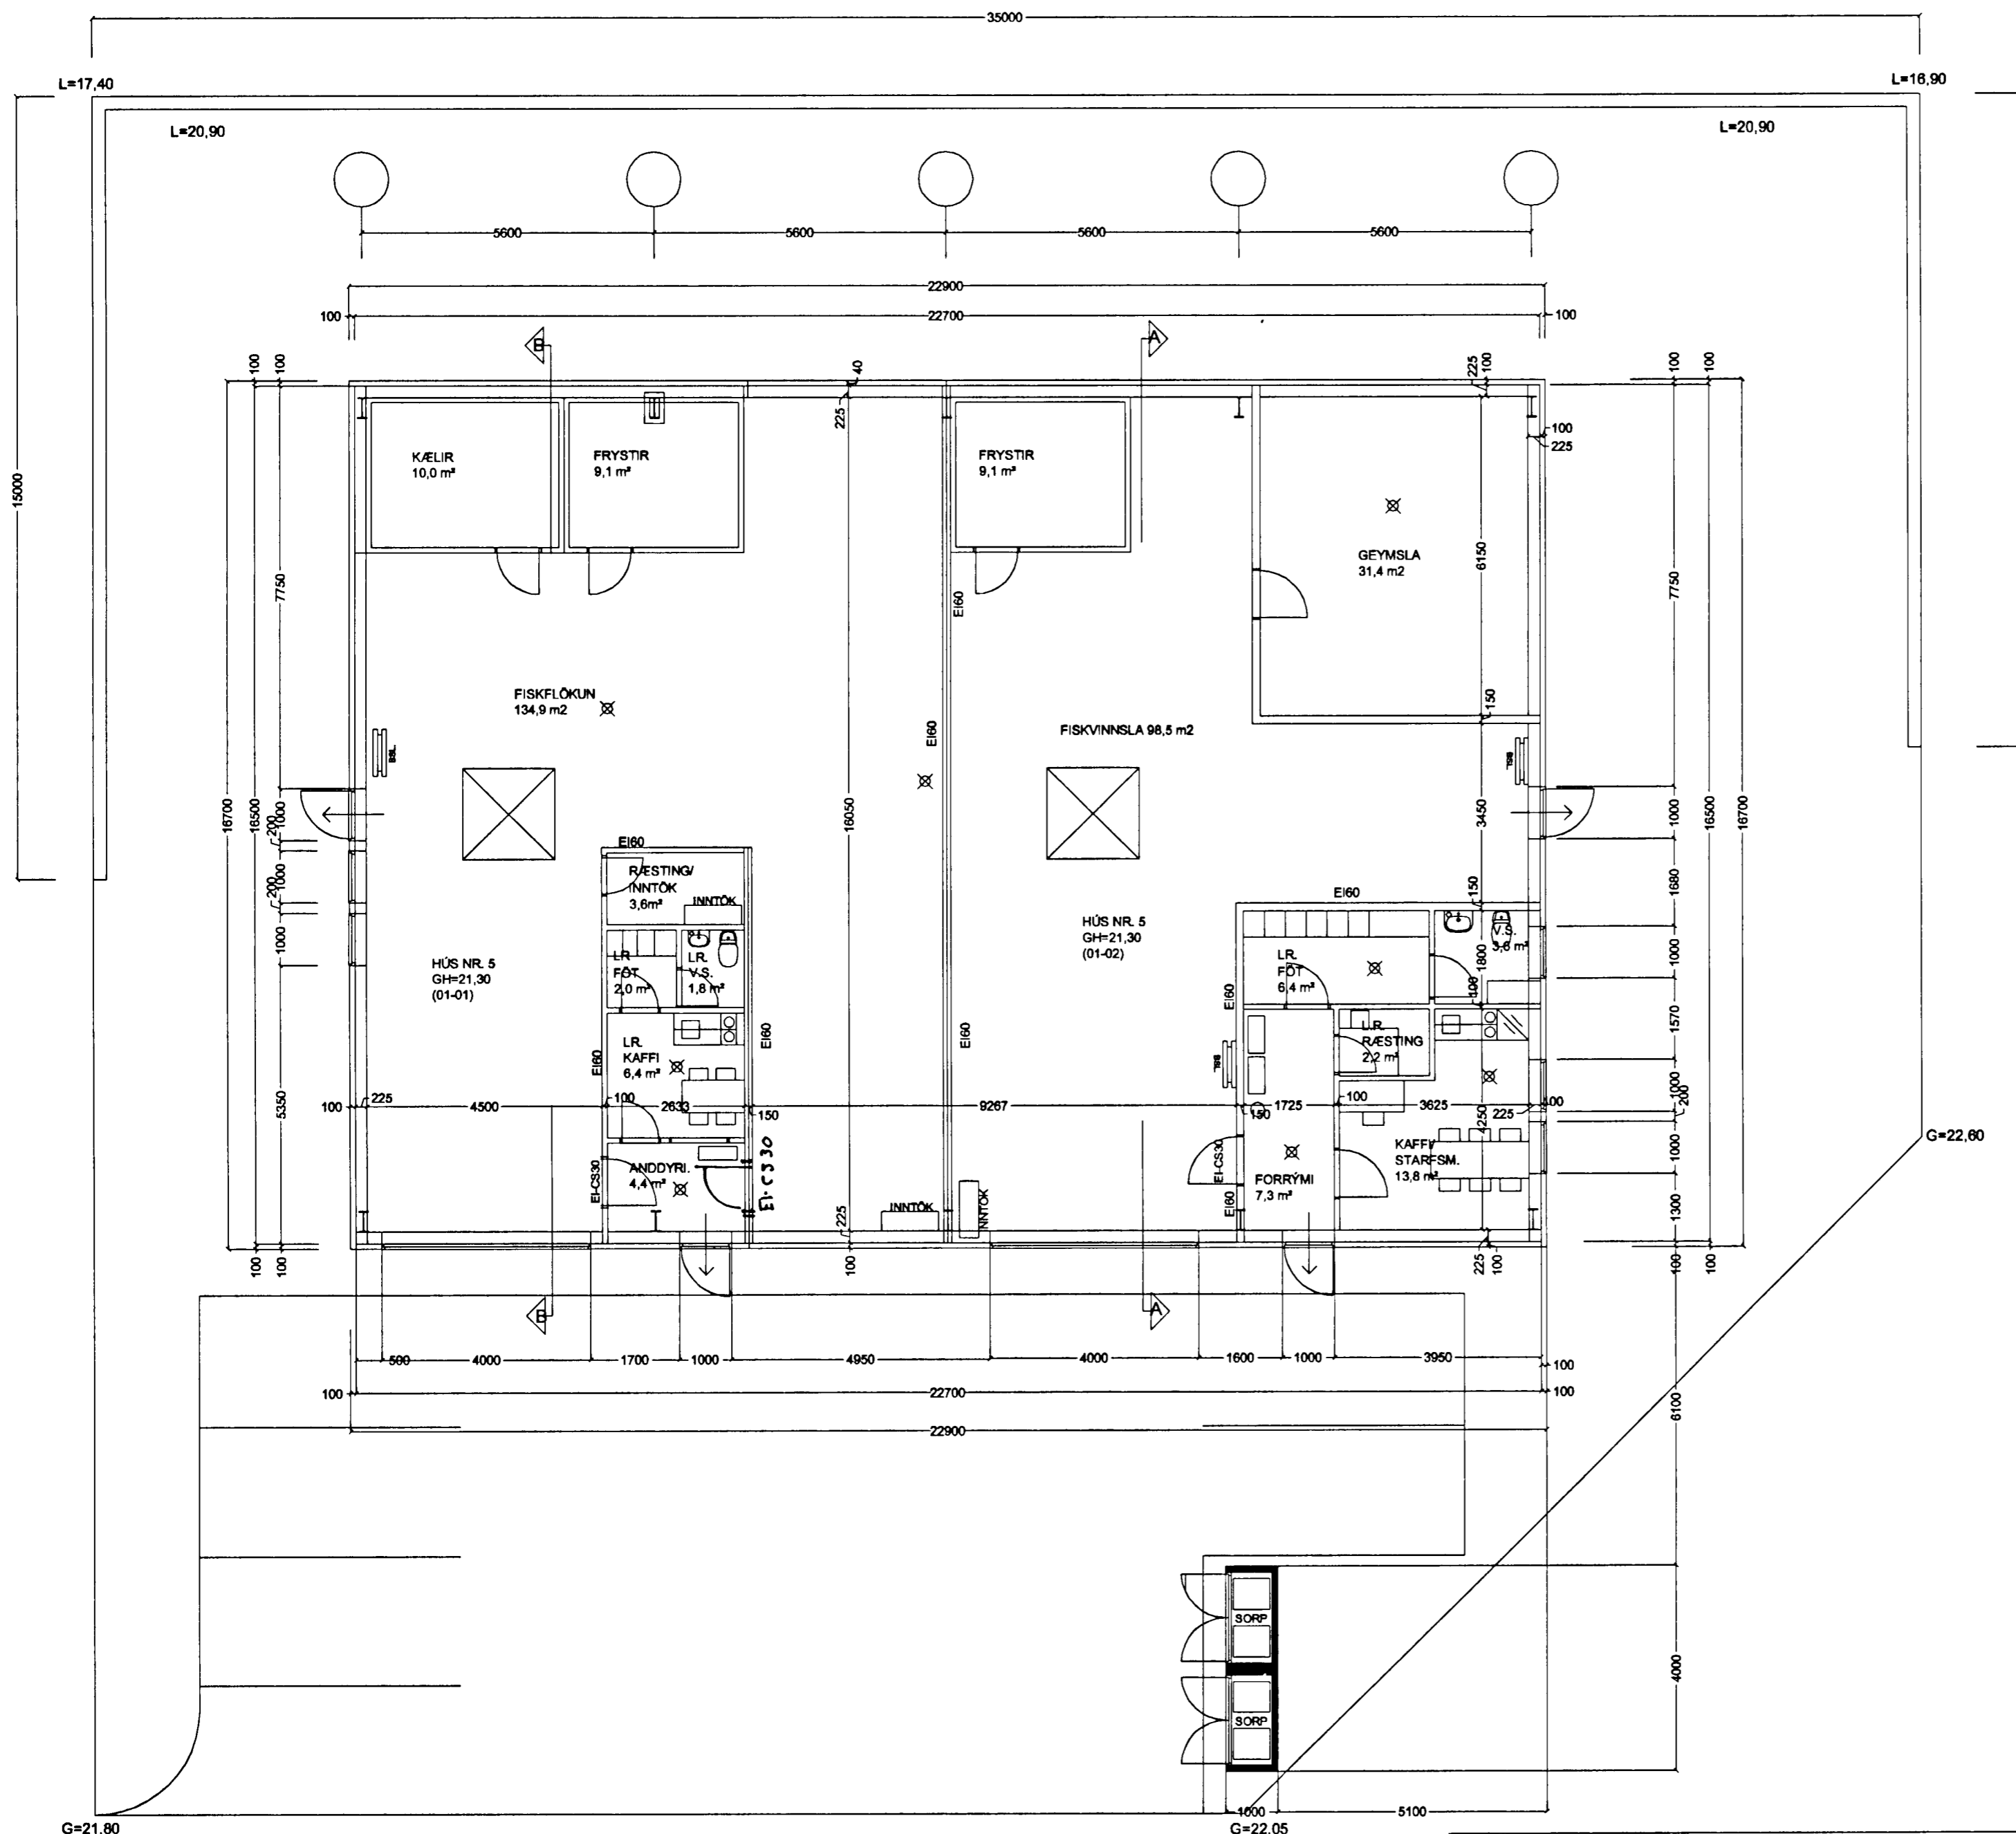

Byggingarlýsing:
Sökkjar og botnplata eru staðsteypt á þjappaðri hraunfyllingu og eða á klöpp.
Botnplata vélsípuð með halla að niðurfötum.

Útveggir 100 mm þykkum veggjeningum (KINGSPAN KS1000 MB). eða sambærilegt.
Plötumar eru formaðar og klæddar beggja megin með, 0,5 mm lituðum, galv. blikkplötum og fylltar með einangrunarfraudi.

Burðavirki útveggja eru sem hér segir:
Gafflar og langhlíðar eru myndaðar úr IPE-stálbitum.
Langbönd eru 2mm þykkir galvaniseraðir Z leiðarar. Stærðir burðavirkja sjá sérteikningar.
Hurð er "RAYNOR" iðnaðarhurðir. (Blikk/ stál einingar fylltar einangrunarfraudi) eða sambærilegt.
Þak: Burðavirki eru: IPE-stálbitar.
Þakklæðning er þakelningar (KINGSPAN KS100 ROOF PANELS) eða sambærilegt.
formaðar og klæddar beggja megin með, 0,5 mm lituðum, galv.
blikkplötum fylltar með einangrunarfraudi.

Léttir milliveggir berandi og ekki berandi veggir á milli einstakra eininga eru a.m.k. E160 veggir úr blikkstoðum og leiðurum, fylltir með steinull og klæddir beggja vegna með 2*13 mm gífsplötum.
Loft í afgreiðslu og skrifstofuhluta eru a.m.k. RE160, burðavirki úr 2mm þykkum blikk bitum, einangrun 100mm steinull, klæðning að neðan 2-13mm gífs og klæðning gólfs ark. 20mm eikþolnar spónarplötur.

Vakin er athygli á því að óheimilt er að hefja starfsemi í húsinu áður en samþykki Heilbrigðisfulltrúa og Vinnueftirlits liggur fyrir.

LR. táknar loftræsting.
Herbergi og svæði sem liggja að útvegg eru loftræst um opnanl. glugga.
lokuð Innrymi eru loftræst með vélrænni loftræstingu.

GRUNNMYND 1 HÆÐ MKV. 1:100.

- Skýringar vegna eldvarna:**
- BO. táknar björgunarop, samkv. reglugerð um brunavarnir og brunamál.
 - Táknar rýmingarfeild, samkv. reglugerð um brunavarnir og brunamál.
 - ⊗ Reykavarnir, staðsetjast samkv. teikningu.

GRANDATRÖÐ 5 HAFNARFIRÐI

Sigurður Þorvarðarson byggingafræðingur bff.
Teiknistofan Strandgötu 11 220 Hafnarfirði.
STH. teiknistofan ehf. kt. 510298-2769. Kt. aðalhönnuðar: 141250-4189.
Sími: 5651510. Fax: 5651299. Netfang: teiknistofan@islandia.is

Skýringar:	Aðaluppdráttur.
Teikning:	Grunnmynd 1 hæð.
Mælikvarði:	1 : 100
Undirskrift:	<i>[Handwritten signature]</i>
Blað nr. 1 AF 5.	DAGSETNING 01.10.1999.
Breytt:	Gerðar útlits og innra- skipulagsbreytingar 1 des 2000
	Gerðar innri- breytingar 18/11 2004 SIG. Þ.