


GRENIBERG 13 HAFNARFIRÐI


Samþykkt á fundi bygginga-  
nefndar þ. 25/2 1988. Ganga skal frá opnu  
eldstæði í samræmi  
við reglugerðir

BYGGINGAFULLTRÚINN  
Í HAFNARFIRÐI


*E. E. E.*

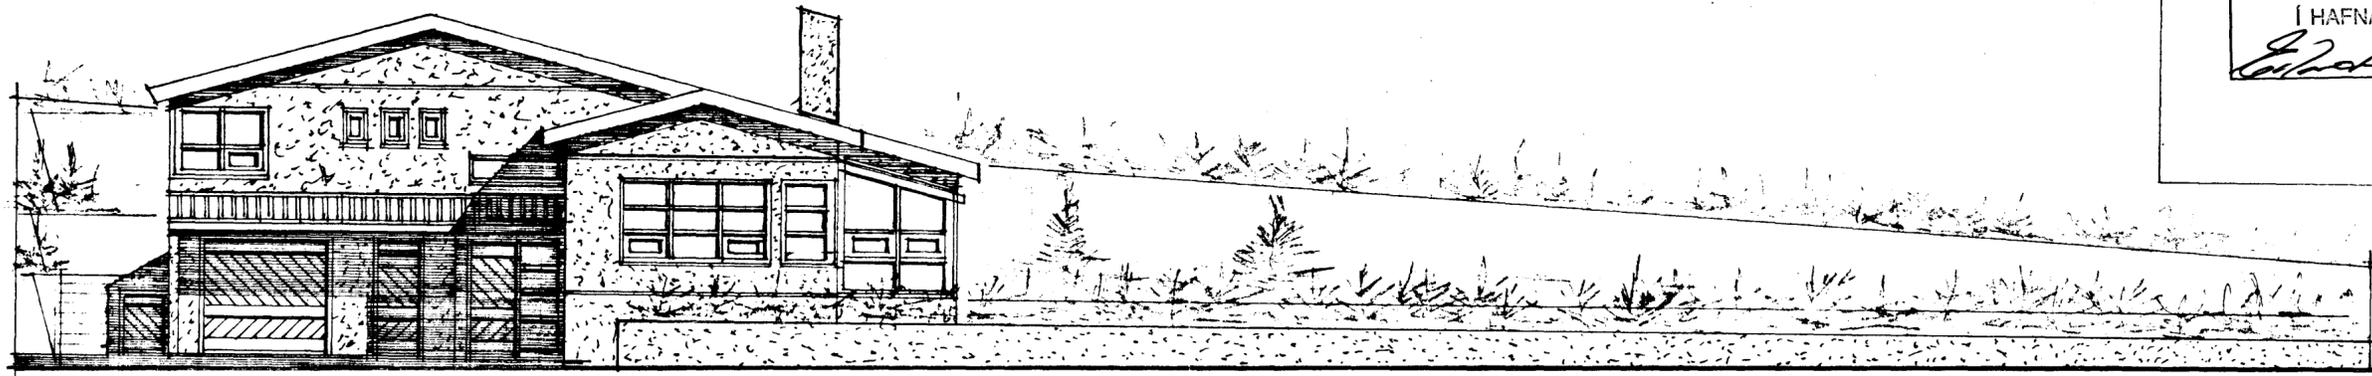


VESTUR M. 1:100

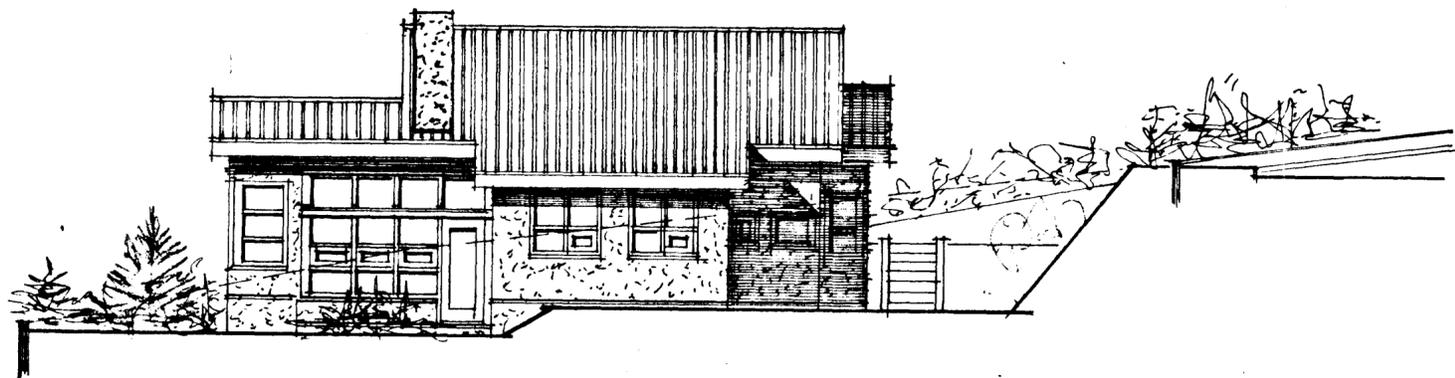

SUÐUR M. 1:100

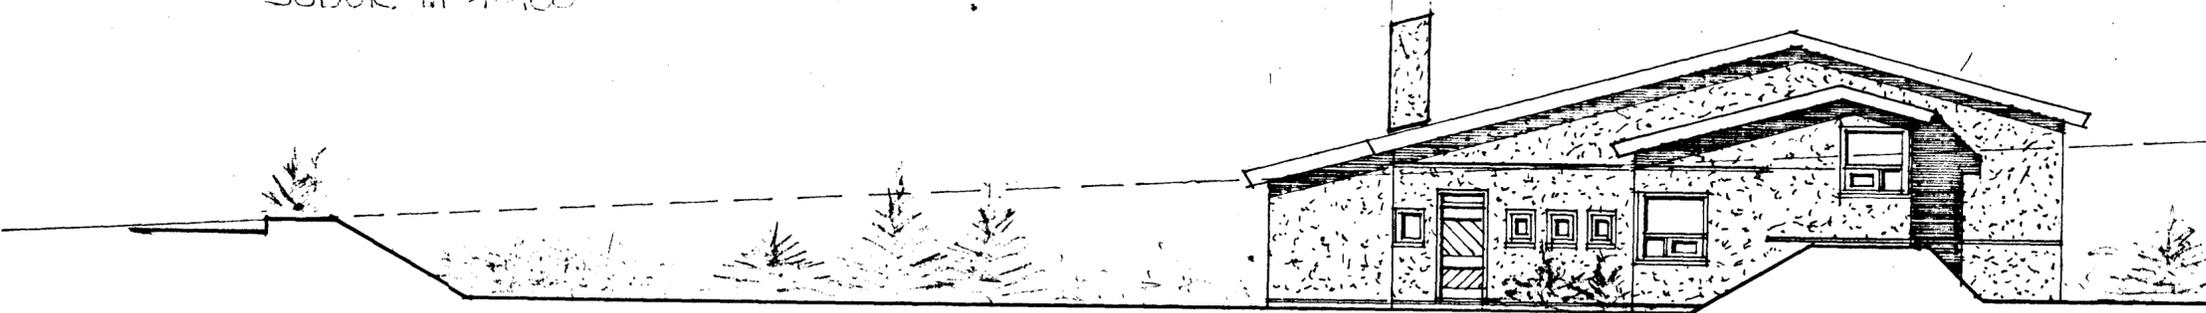

AUSTUR M. 1:100

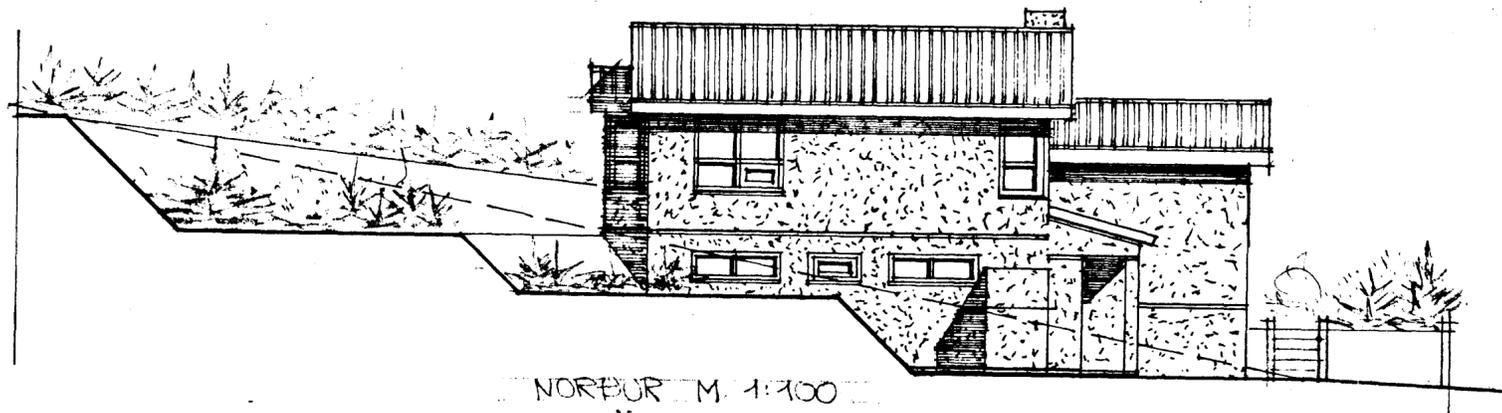

NORÐUR M. 1:100

SKÝRINGAR:  
HÓSTI ER STAÐSTEYPT Á HEFÐBUNDIN HATT MED STÁLKLÆDDU ÞAKT.  
KÖLNUNARTÖLUR EINSTAKRA BYGGINGAHLUTA SEU Í SAMRÆMI VTD 1ST.66.  
B-30= EL DVARNARHURD. LR. = LOFTRESTITING.  
GENGID SKAL FRÁ OPNU ELDSTÆÐI Í SAMRÆMI VTD BRUNAMALAREGLUGERÐ.

STÆRÐIR:  
FLATARMÁL TÖÐAR= 150.0M<sup>2</sup>, BILGEYMSLU= 49.6M<sup>2</sup> SAMTALS 199.6 M<sup>2</sup> BR.  
HEILDAROMMAL HOSS MED BILGEYMSLU= 719 M<sup>3</sup> BR.  
FLATARMÁL LÖÐAR ER 840.6M<sup>2</sup>.

TEIKNAD Í FEB. 1988  
SIGURDUR FORVARSDAÐESSON BYGGINGAFRÆÐINGUR BFI.  
STRANDGÖTU 11 HAFNARFIRÐI. Sími 651510

*Sigurdur Forvarsdasson*